


Armaturenlijst

Code	Fabrikant	Type Nr.	Lamp	Montagehoogte
A	Philips	TCW 1965 258 HFP	2x TLD 38W	Opgbouw
C	Philips	TCW 1965 136 HFP	1x TLD 38W	Opgbouw
D	Bega	2580	2x PLC 26W	Opgbouw
NV2	Blessing	BLF 230 HP	1x TL 8W	Opgbouw

Indien niet nader aangegeven groepen aangesloten op verdeelkast LK-2.1

# PARKEERLAAG -1

Armaturen gemarkeerd met "xx" maken deel uit van 25% schakeling

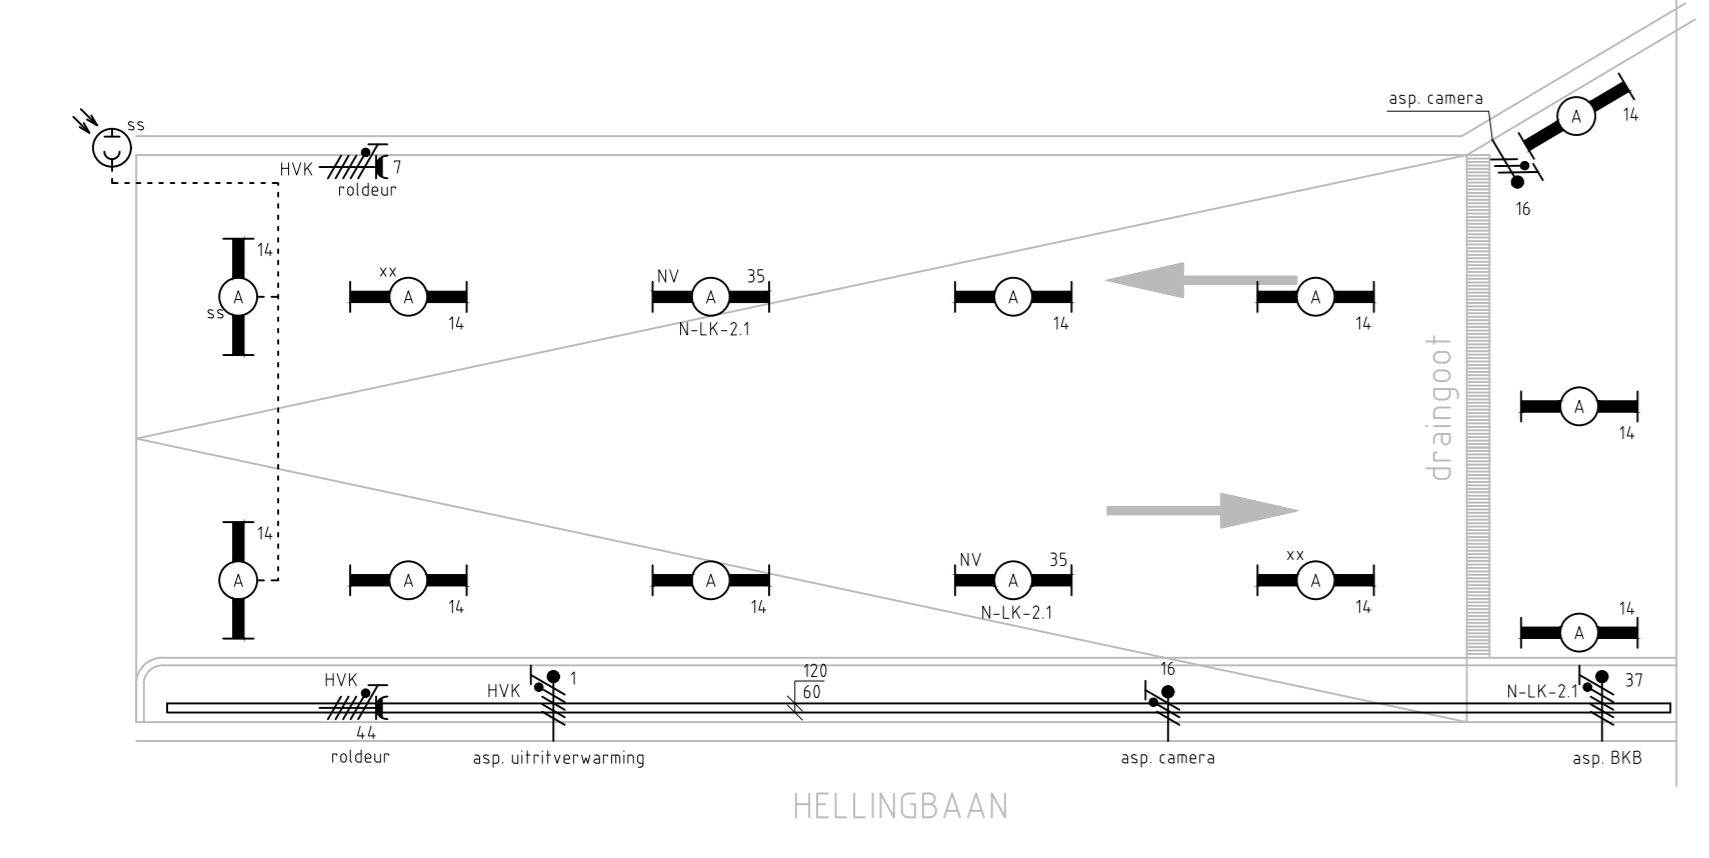


**Parkeergarage Gooiland**  
 Hilversum  
 Projectnaam: Elektrotechnische installatie Parkeerlaag-1

REVISIE	

Harwig Installatietechniek  
 Emmen Almere  
 Groningen  
 www.harwig.nl info@harwig.nl

Elektronische tekening  
 1211 MG  
 922-1039 E-1-1

Code	Fabrikant	Type Nr.	Lamp	Montagekuur
A	Philips	TCW 1965 258 HFP	2x TLD 58W	Opbouw
D	Bega	2580	2x PLC 26W	Opbouw
NV2	Blessing	BLF 230 HF	1x TL 8W	Opbouw

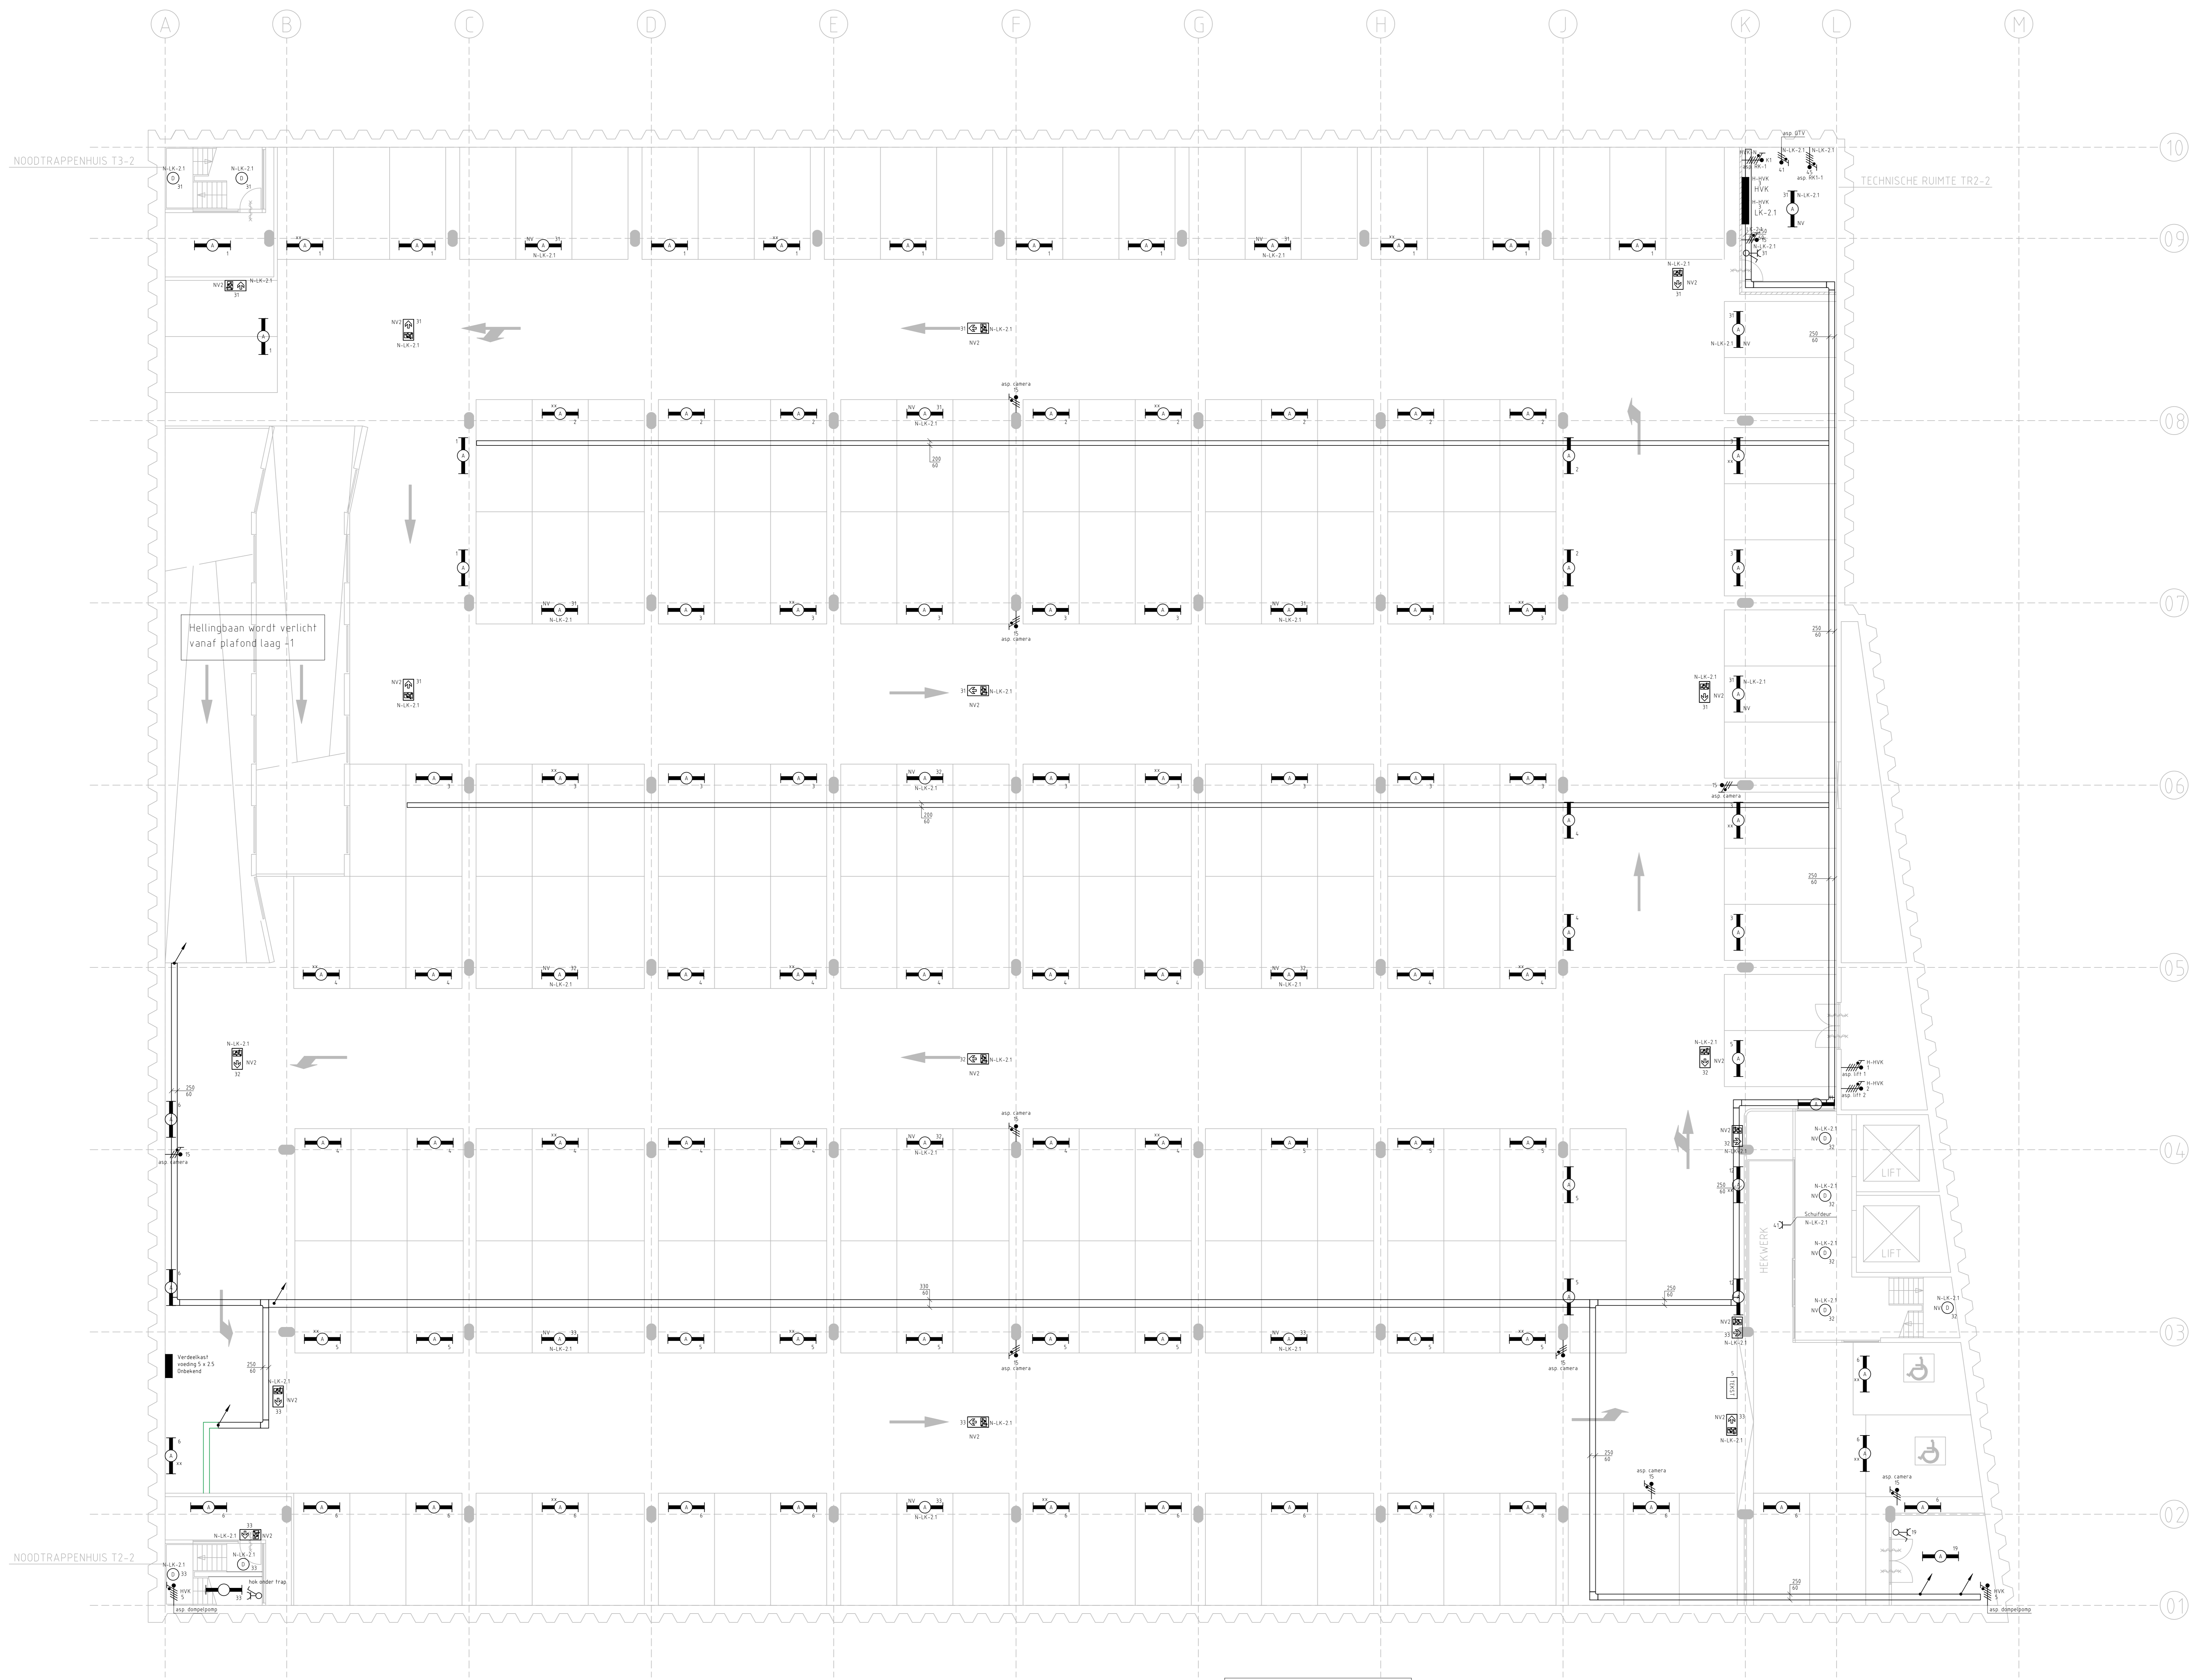

Hellingbaan wordt verlicht  
vanaf plafond laag -1

Armaturen gemarkeerd met "xx"  
maken deel uit van 25% schakeling

Indien niet nader aangegeven  
groepen aangesloten op verdeelkast LK-2.1

# PARKEERLAAG -2

<b>Parkeergarage Gooiland</b> Hilversum Elektrotechnische installatie Parkeerlaag-2		<b>REVISIE</b> <table border="1"> <tr> <th>Opdracht</th> <th>Uitvoering</th> <th>Gepland</th> <th>Uitvoerdatum</th> </tr> <tr> <td></td> <td></td> <td></td> <td></td> </tr> </table>		Opdracht	Uitvoering	Gepland	Uitvoerdatum				
Opdracht	Uitvoering	Gepland	Uitvoerdatum								
<b>HARWIG</b> Harwig Installatietechniek Emmen Groningen www.harwig.nl info@harwig.nl		Pagina: 1211 MG Schaal: 1:50 Bestand: 03 Ontwerper: E-2-1 Tekenaar: E-2-1 Controleur: E-2-1									