



CALAMITEITENPLAN AZC OVERLOON GEBOUW 3

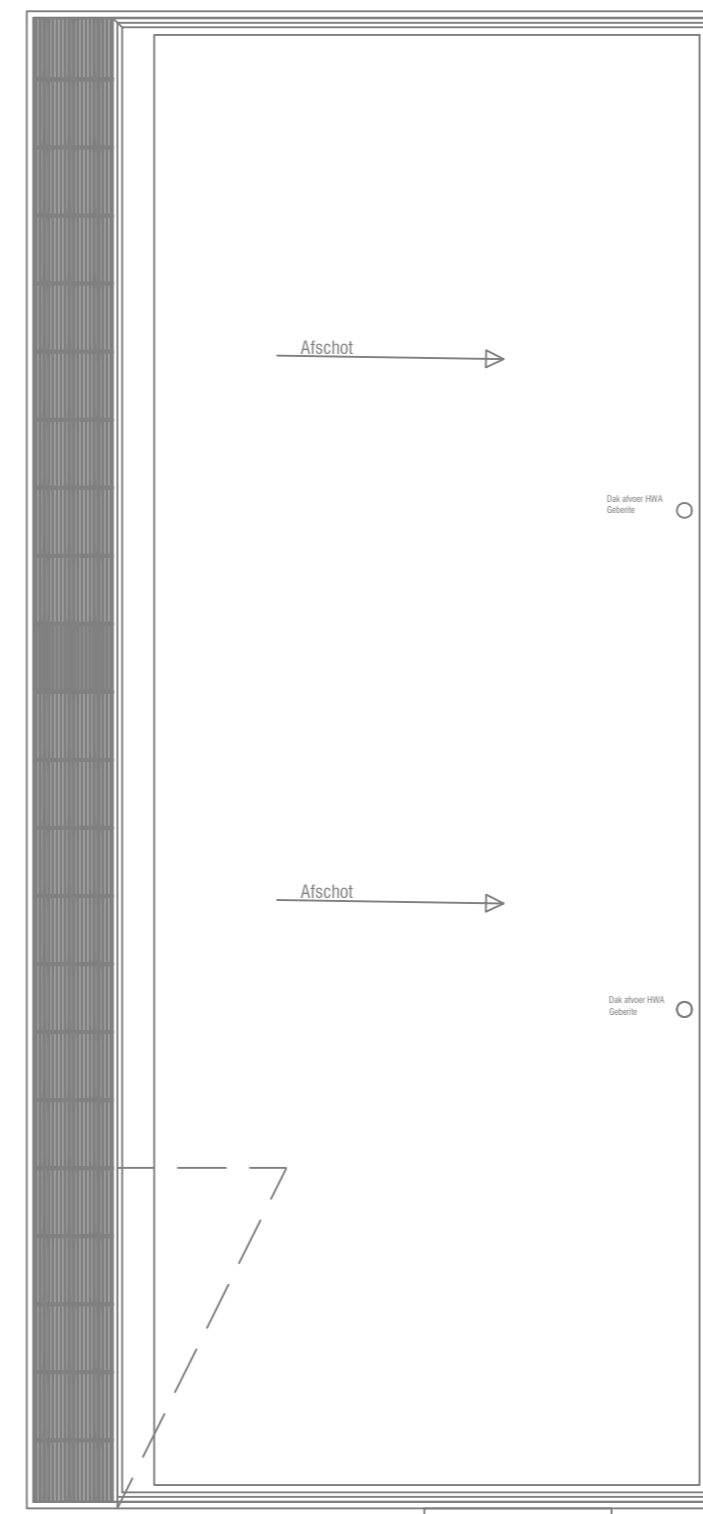


SITUATIE 1:2000


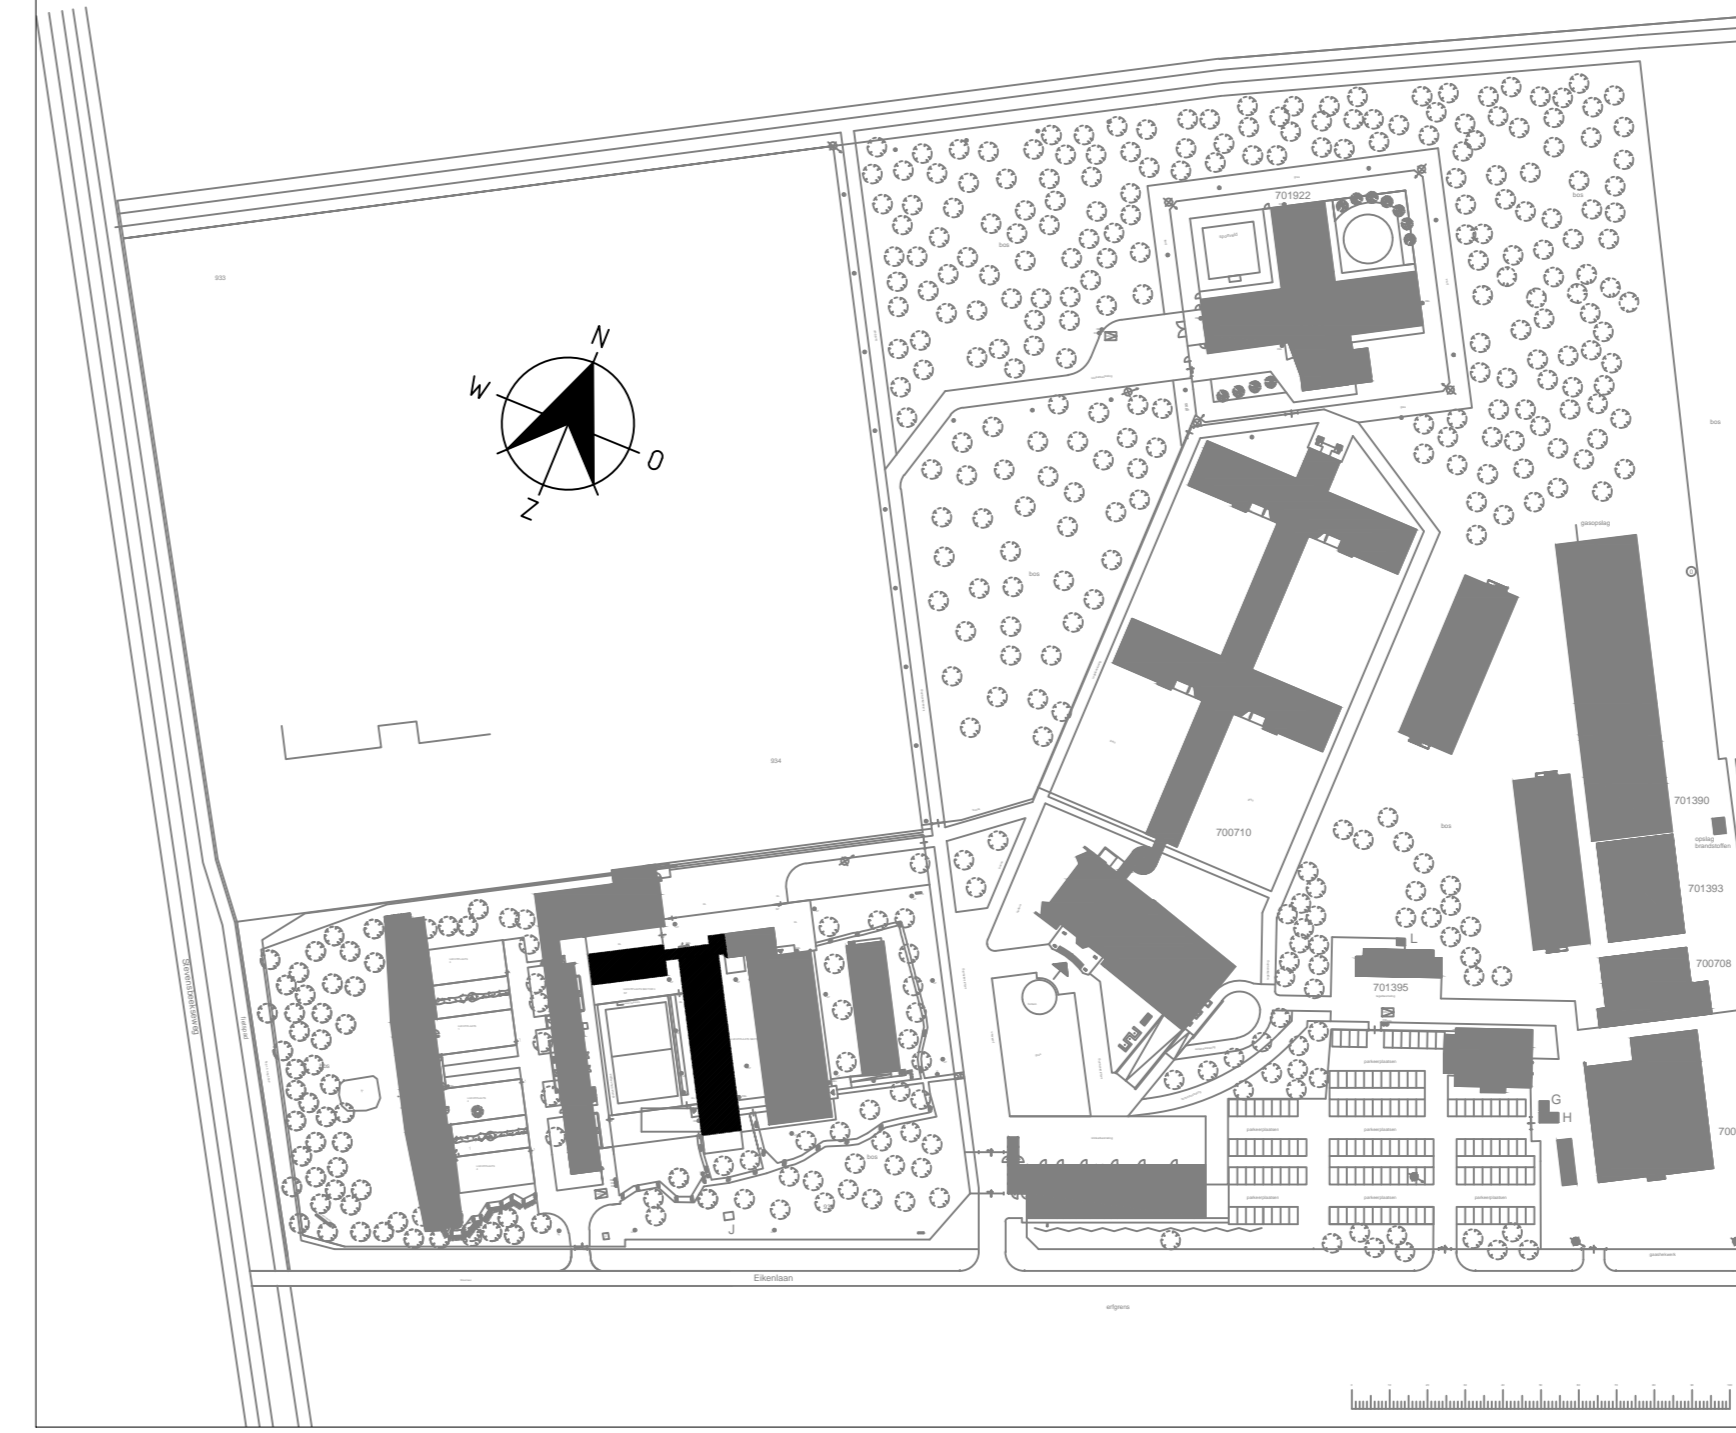


RENVOOI

- Brandslanghaspel
 - Brandmeldpunt
 - Brandblusser
 - Blusdeken
 - Nooduitgang
 - Uitgang
 - Alarmhoorn
 - Noodontgrendeling van deur
 - BHV
 - Brandweer ingang
 - Overige ingang
 - Brandmeldcentrale
 - Schakelaar elektriciteit
 - Afsluiter gas
 - Afsluiter water
- Brandwerende scheiding 30min. WBDBO
- Brandwerende scheiding 60min. WBDBO

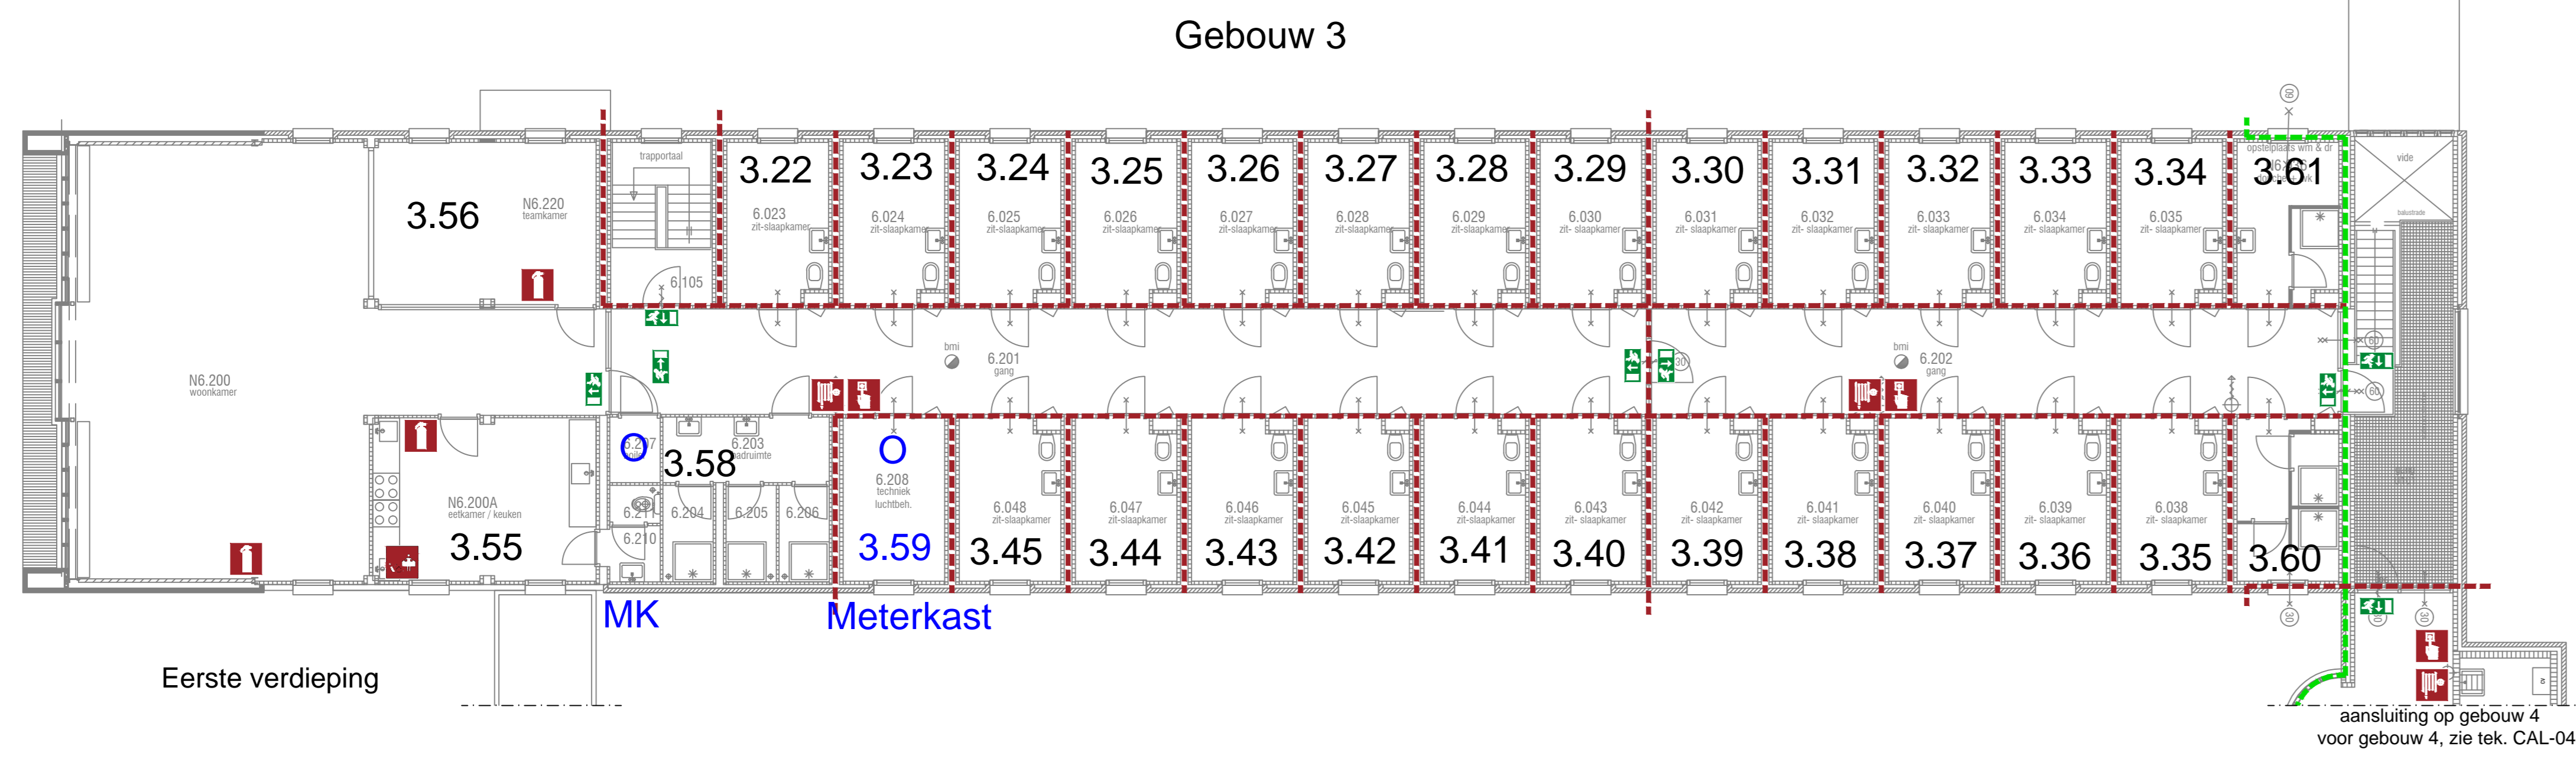

○ = Meterkasten

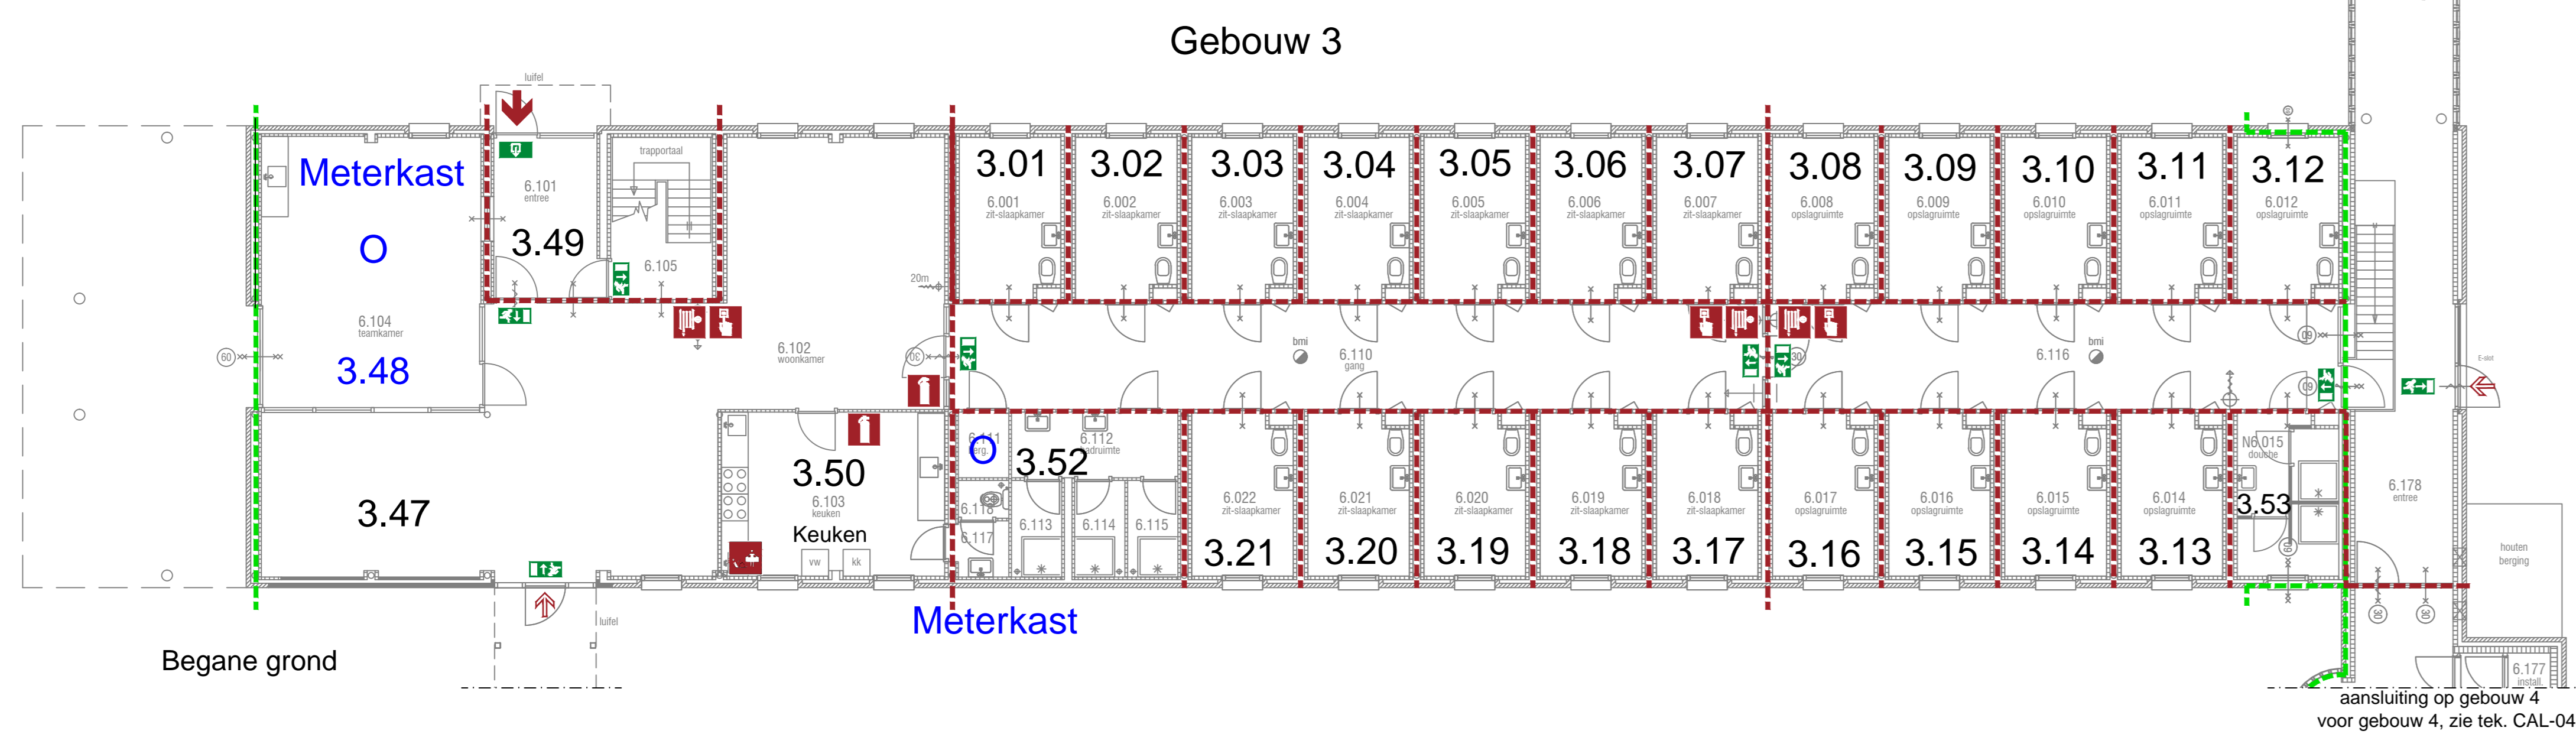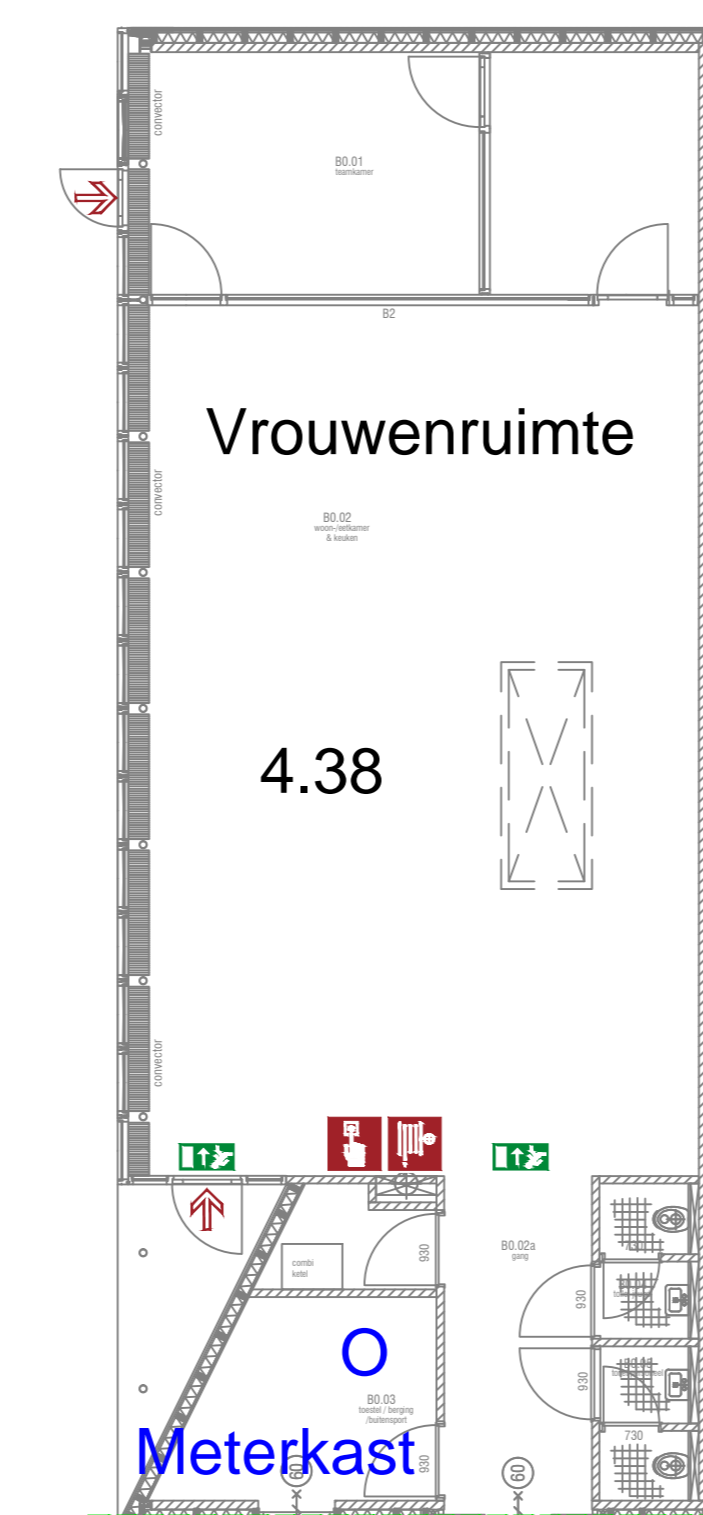

Deze plattegronden betreffen de situatie zoals aangetroffen tijdens onze inventarisatie op dd. 29-08-2014.



COA Centraal Orgaan opvang asielzoekers



adviseurs in bouwen

Postbus 549
2400 AM Alphen aan den Rijn
Telefoon : (0)172 49 40 00
Fax : (0)172 42 08 02
Email : mail@alphaplan.nl

| | | |
|-----------------------------------------------|-------------|--------------|
| werk: Actualiseren plattegronden azc Overloon | werk: 14500 | best: CAL-03 |
| ontwerp: Calamiteitenplattegrond gebouw 3 | sch: A | sch: B1 |

schaal: 1:100 datum: 26-09-2014 ont: H. Straathof tek: M.J. Gijbelsens