


CALAMITEITENPLAN AZC OVERLOON GEBOUW 2

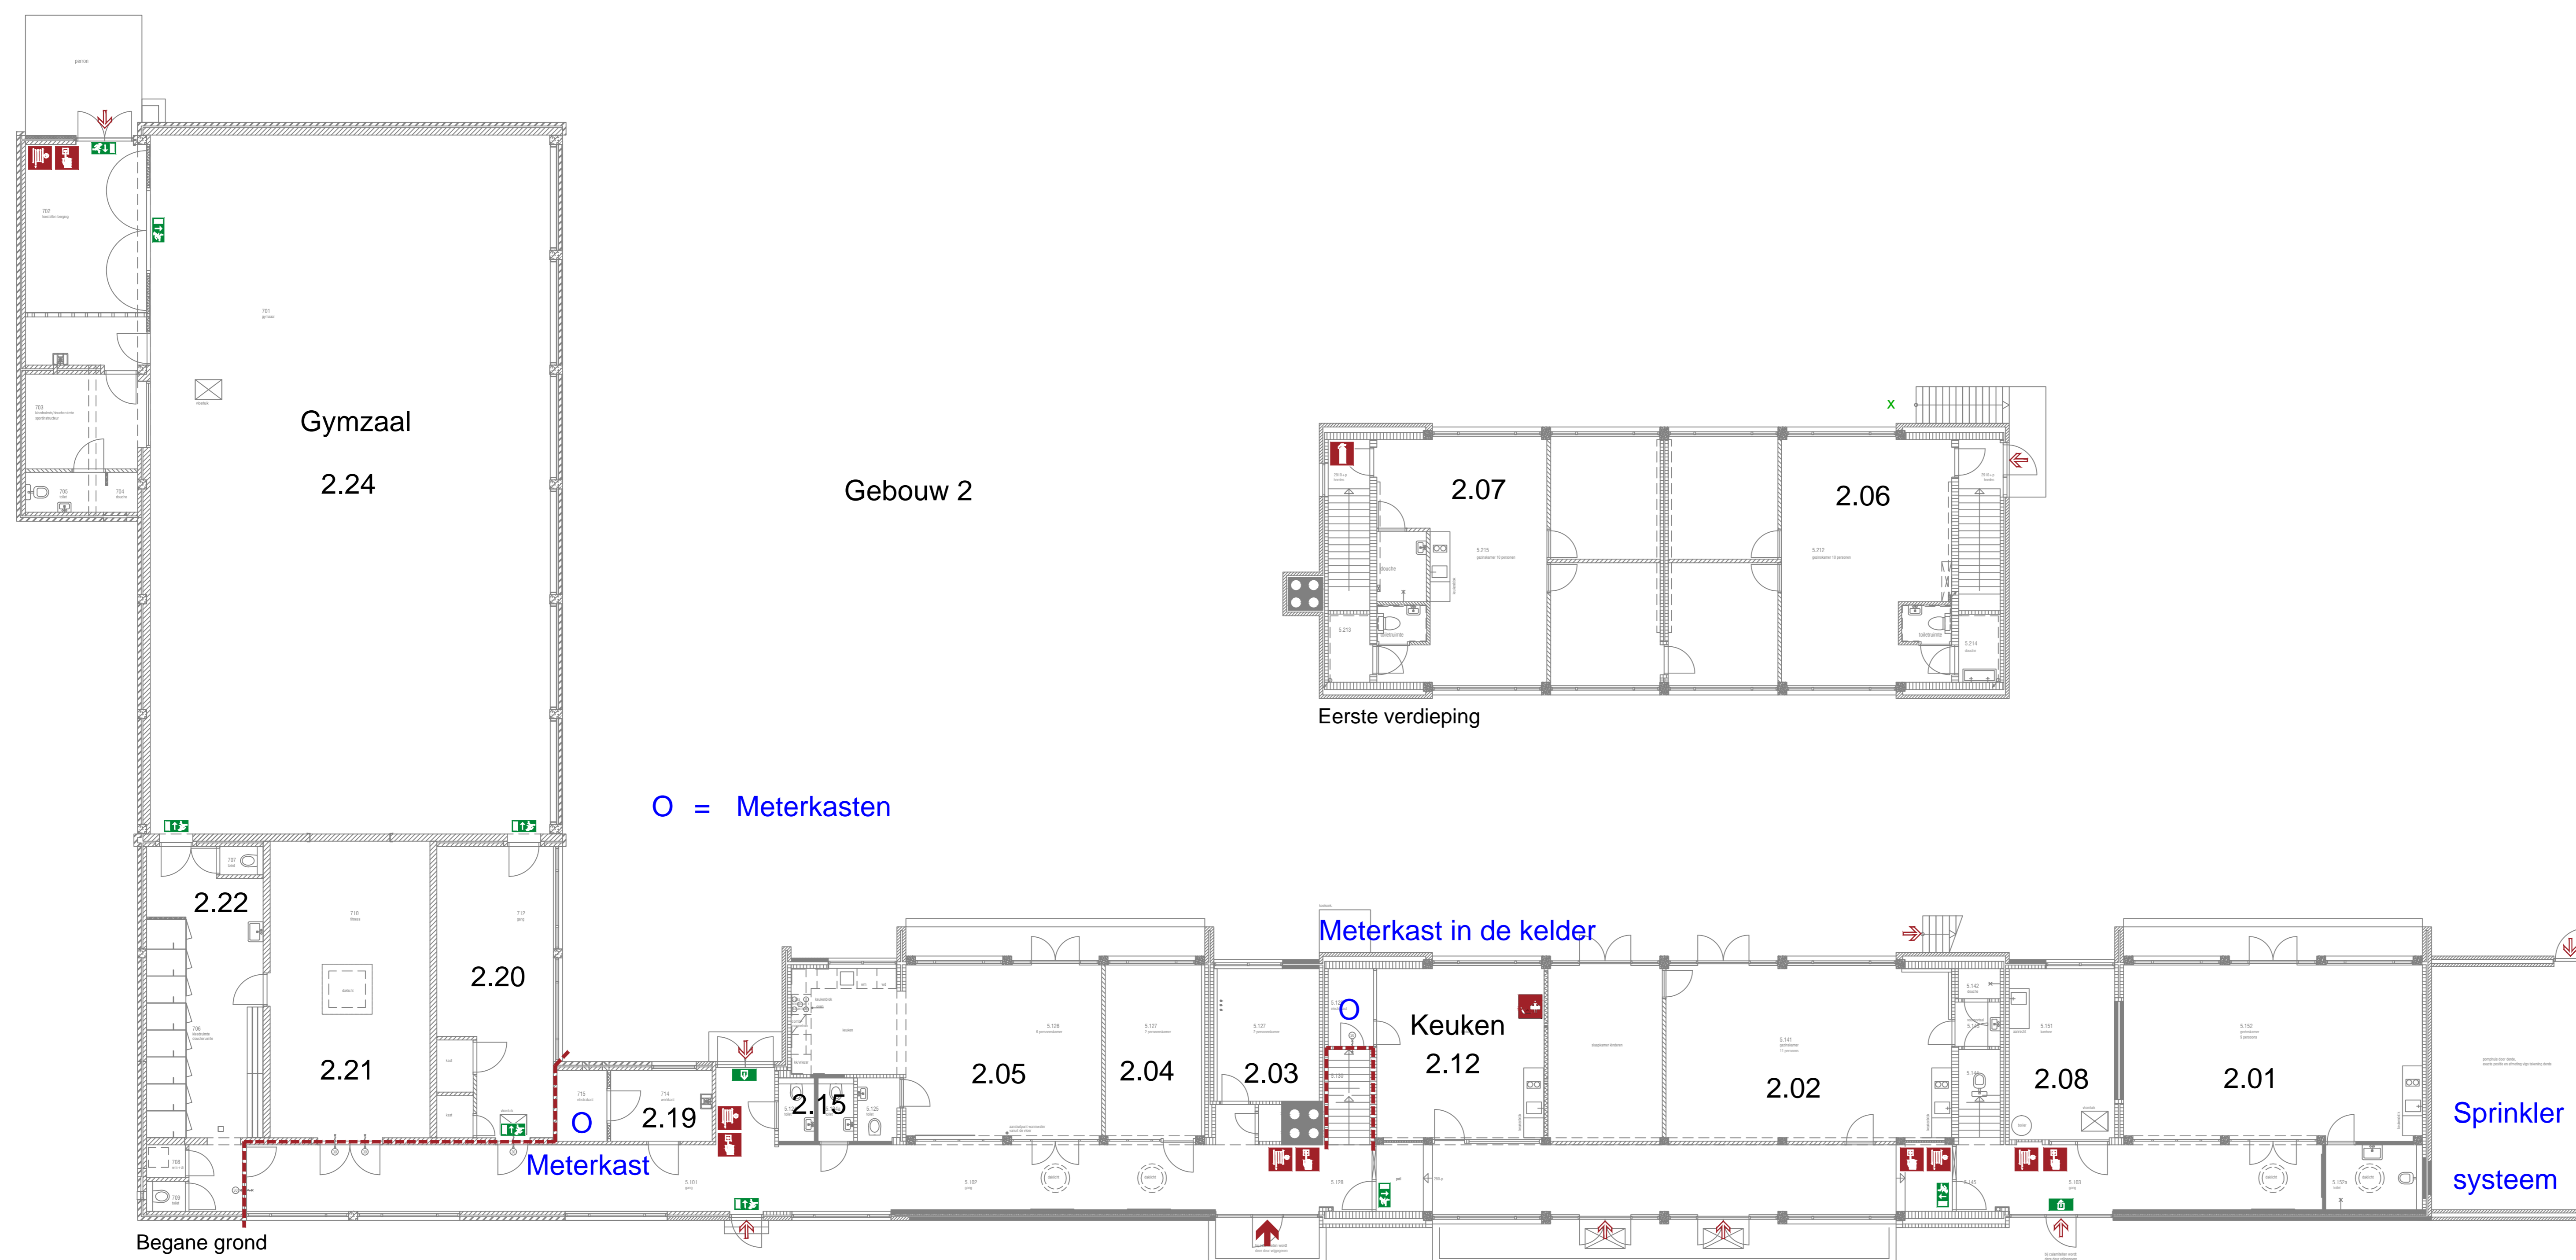

Deze plattegronden betreffen de situatie zoals aangetroffen tijdens onze inventarisatie op dd. 29-08-2014.

COA Centraal Orgaan opvang asielzoekers

alphaplan adviseurs in bouwen		Postbus 549 2400 AH Alphen aan den Rijn Telefoon : (0172) 48 40 00 FAX : (0172) 42 08 02 Email : mail@alphaplan.nl	
werk:	Actualiseren plattegronden azc Overloon	nummer:	14500 CAL-02
onderdeel:	Calamiteitenplattegrond gebouw 2	afk.:	
opdr.gever:	Centraal Orgaan opvang Asielzoekers te Rijswijk	afk.:	
schaal:	1:100	datum:	26-09-2014
		ontw.:	R. Straathof
		ontv.:	M.J. Gijbels