


# CALAMITEITENPLAN AZC OVERLOON GEBOUW 1

SITUATIE 1:2000

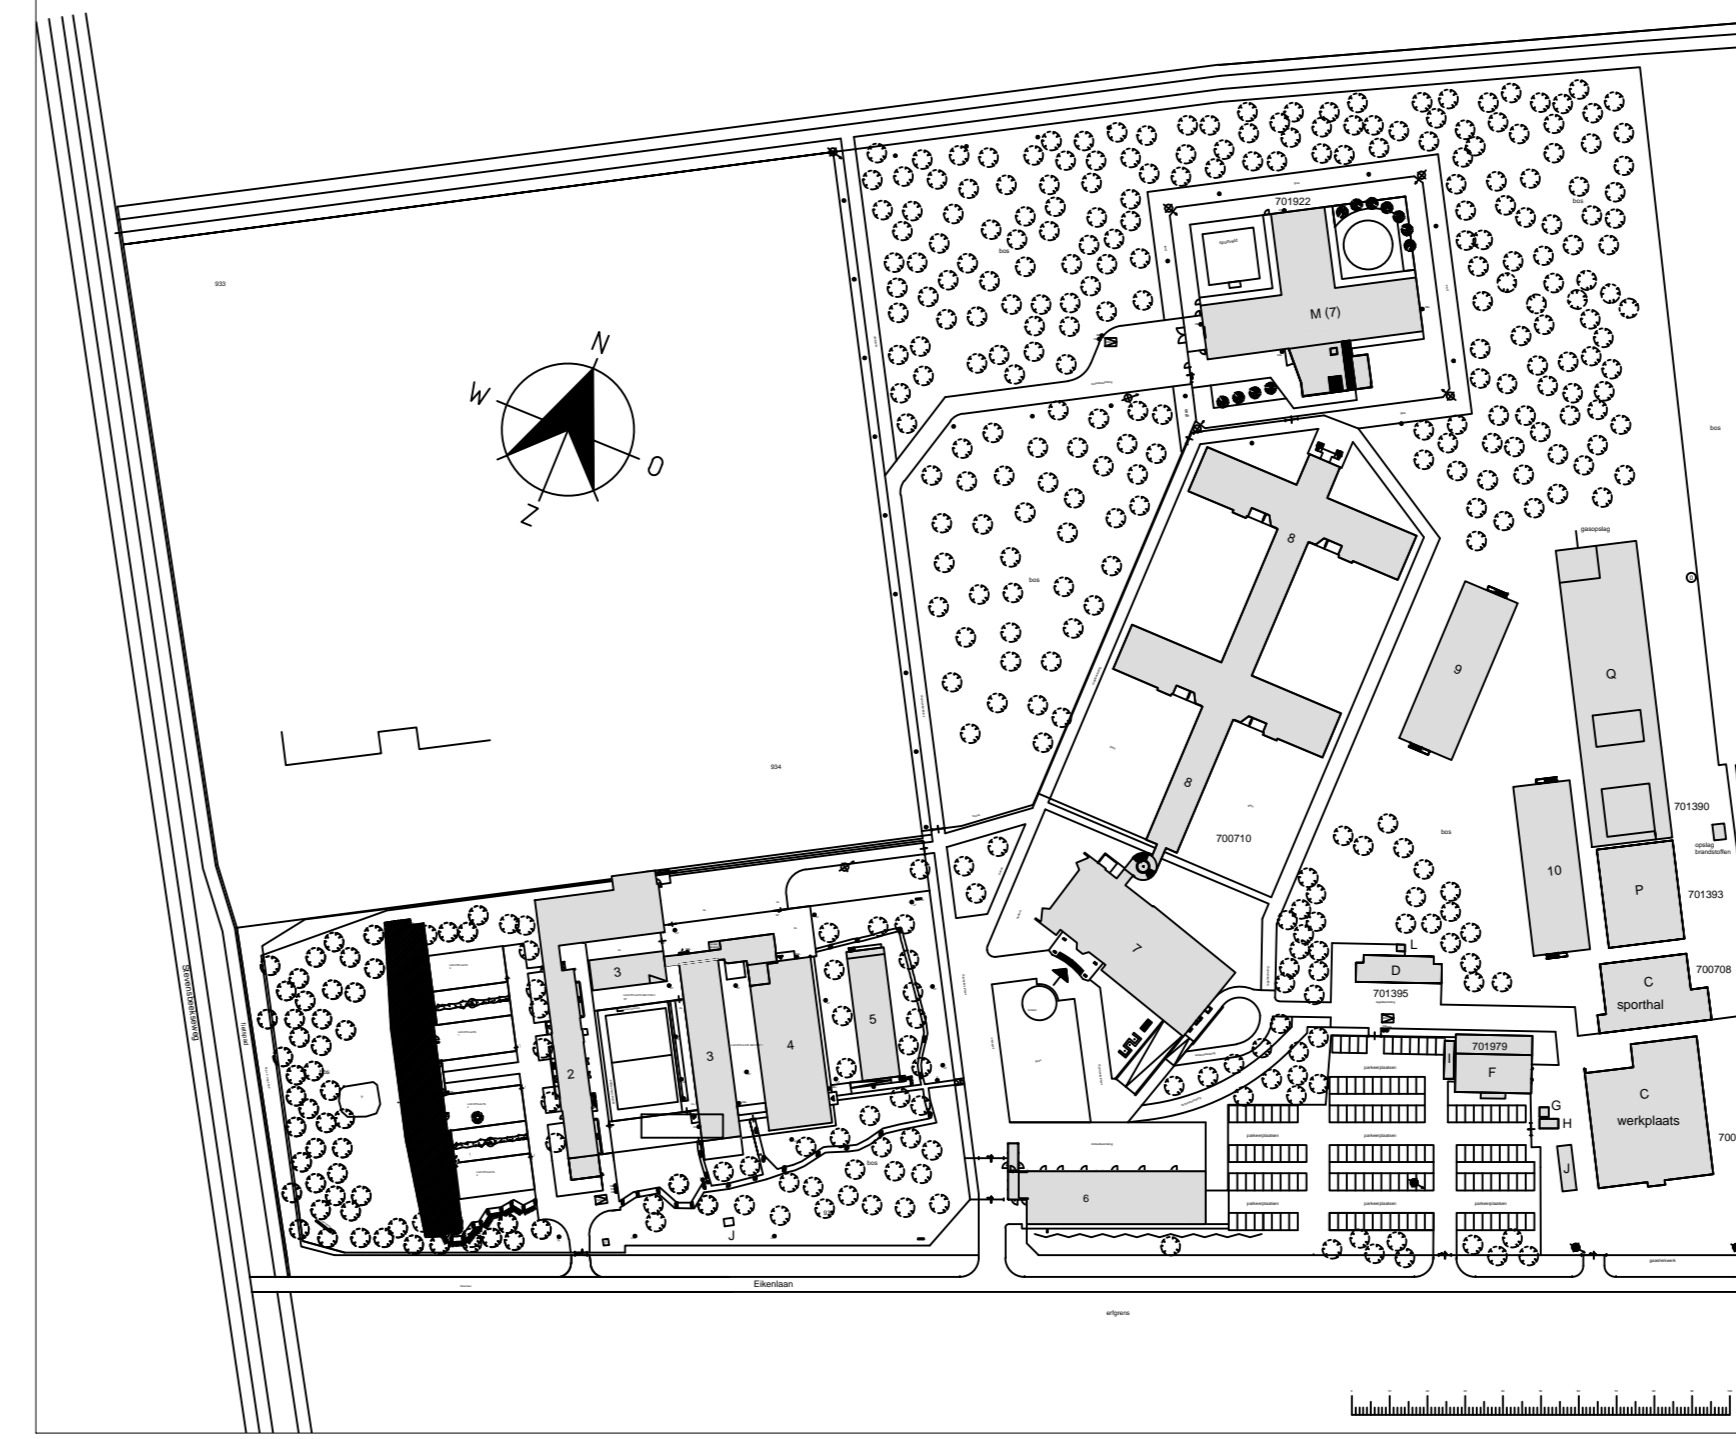


RENVOOI

- Brandslanghaspel
  - Brandmeldpunt
  - Brandblusser
  - Blusdeken
  - Nooduitgang
  - Uitgang
  - Alarmhoorn
  - Noodontgrendeling van deur
  - BHV
  - Brandweer ingang
  - Overige ingang
  - Brandmeldcentrale
  - Schakelaar elektriciteit
  - Afsluiter gas
  - Afsluiter water
- Brandwerende scheiding 30min. WBDBO
- Brandwerende scheiding 60min. WBDBO

Gebouw 1


Ingang gezien vanaf gebouw 2

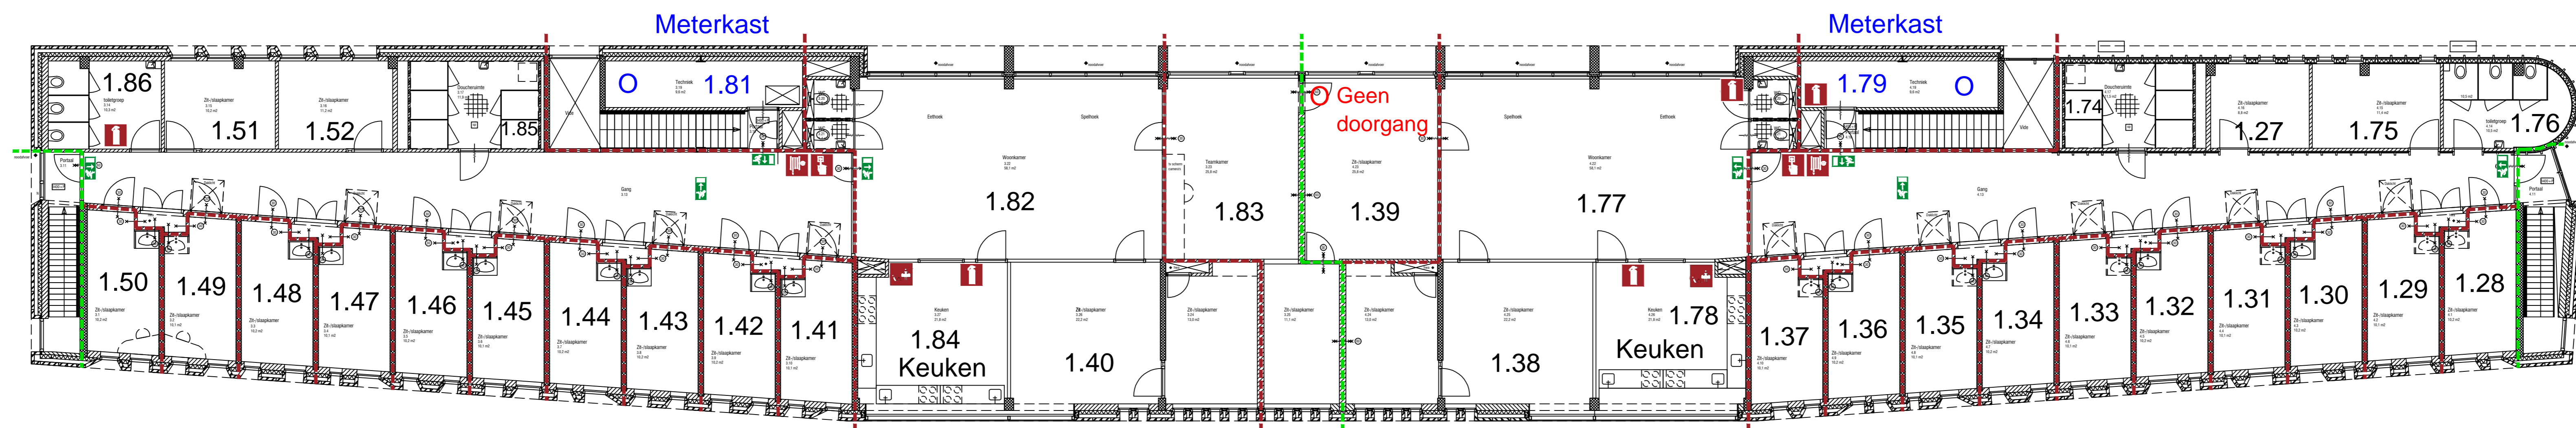

Eerste verdieping

- = Meterkasten
- = Geen doorgang


Ingang gezien vanaf gebouw 2

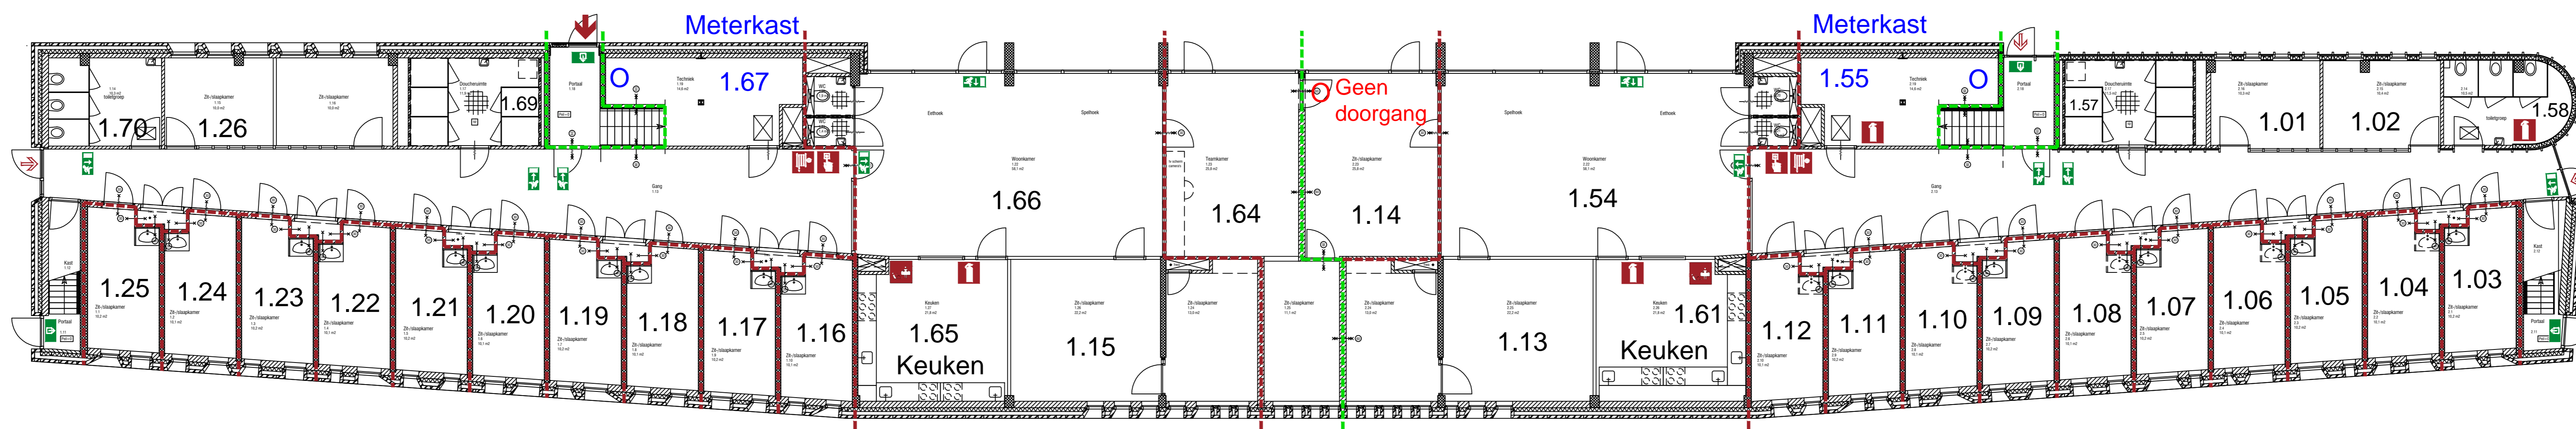

Begane grond

Hekwerkzijde Stevensbeekseweg

Deze plattegronden betreffen de situatie zoals aangetroffen tijdens onze inventarisatie op dd. 29-08-2014.

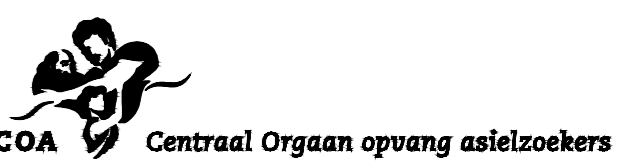

<b>alphaplan</b> adviseurs in bouwen		Postbus 549 2400 AM Alphen aan den Rijn Telefoon : (0)172 49 40 00 Fax : (0)172 42 08 02 Email : mail@alphaplan.nl	
werk:	Actualiseren plattegronden azc Overloon	werk:	14500 CAL-01
inrichting:	Calamiteitenplattegrond gebouw 1	schakel:	
opdr. gever:	Centraal Orgaan opvang Asielzoekers te Rijswijk	schakel:	
schakel:	1:100	datum:	26-09-2014
		ontw.:	H. Straathof
		schakel:	M.J. Gijbels