
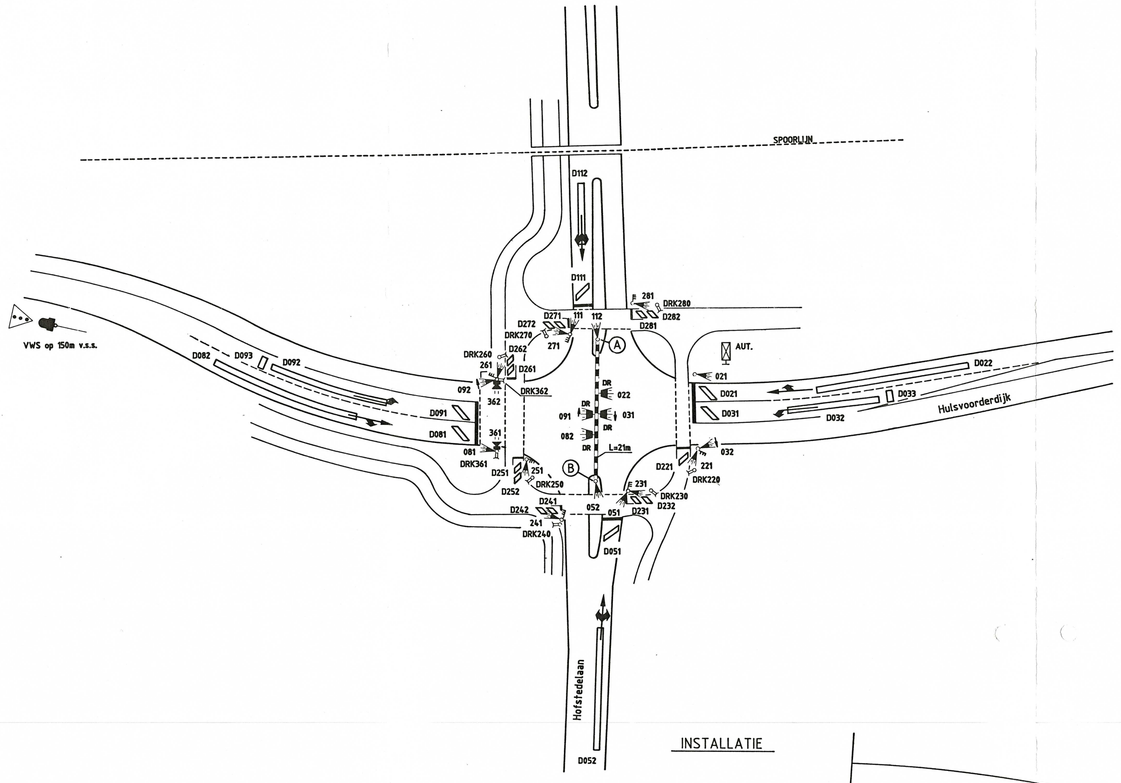


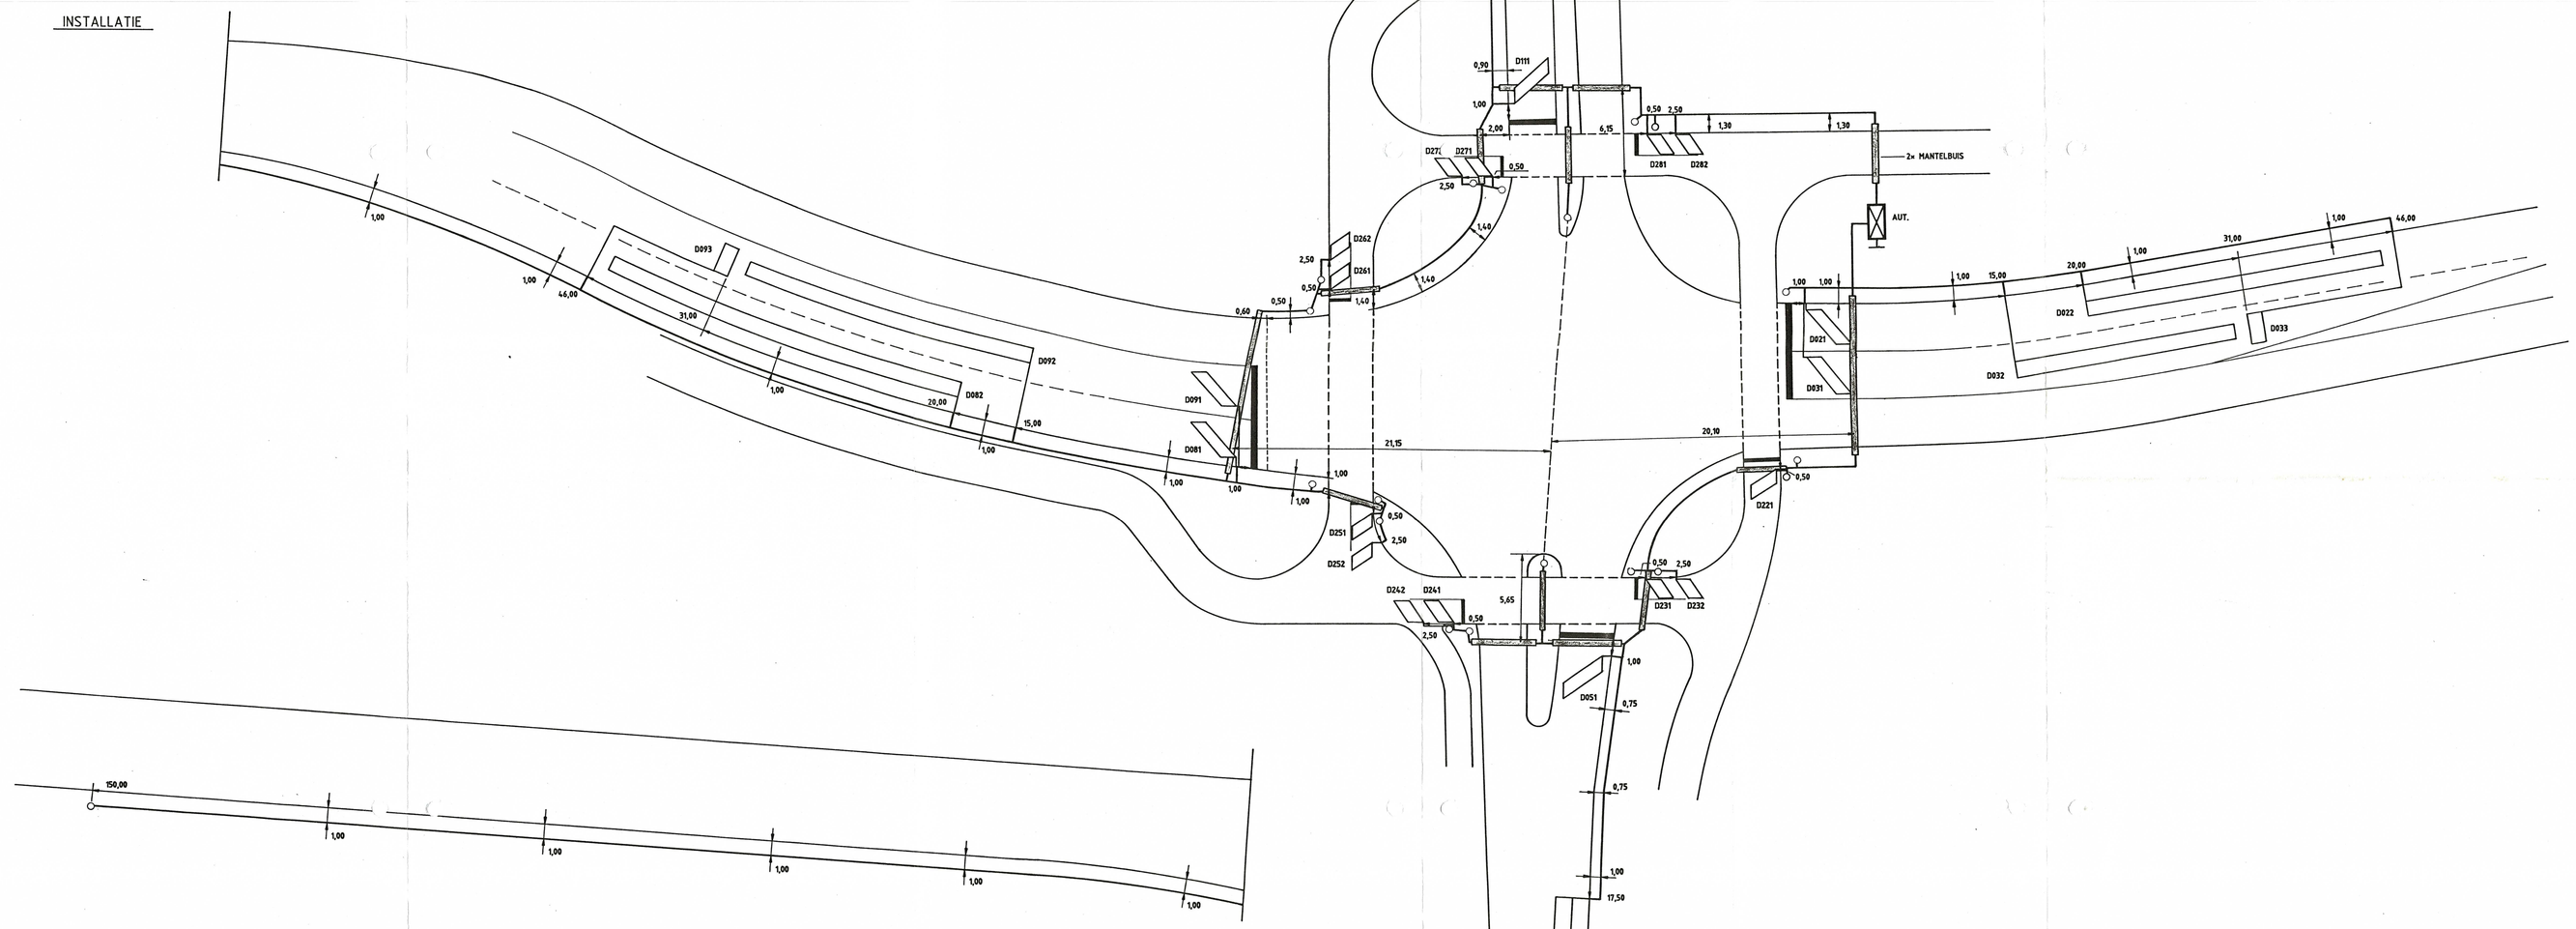

MANTELBUIZEN EN BEKABELING

Van	Naar	Doorsnede
Automaat	Lus D03.2	VO-YMvKas 2x1,5 mm
Automaat	Lus D02.2	VO-YMvKas 2x1,5 mm
Automaat	Lus D03.3	VO-YMvKas 2x1,5 mm
Automaat	Lus D02.1	VO-YMvKas 2x1,5 mm
Automaat	Lus D03.1	VO-YMvKas 2x1,5 mm
Automaat	Lnf 02.1	VO-YMvKas 4x1,5 mm
Automaat	Lnf 03.2/22.1/sec.	VO-YMvKas 8x1,5 mm
Automaat	Lus D22.1	VO-YMvKas 2x1,5 mm
Automaat	Drk 22.0	VO-YMvKas 2x1,5 mm
Automaat	Lus D23.1	VO-YMvKas 2x1,5 mm
Automaat	Drk 23.0	VO-YMvKas 2x1,5 mm
Automaat	Lus D23.2	VO-YMvKas 2x1,5 mm
Automaat	Lnf 23.1/05.1/sec.	VO-YMvKas 8x1,5 mm
Automaat	Lus D05.1	VO-YMvKas 2x1,5 mm
Automaat	Lus D05.2	VO-YMvKas 2x1,5 mm
Automaat	Lnf 05.2/08.2/09.1 Staander B	VO-YMvKas 12x1,5 mm
Automaat	Lnf 24.1/sec.	VO-YMvKas 4x1,5 mm
Automaat	Lus D24.1	VO-YMvKas 2x1,5 mm
Automaat	Drk 24.0	VO-YMvKas 2x1,5 mm
Automaat	Lus D24.2	VO-YMvKas 2x1,5 mm
Automaat	Lus D28.2	VO-YMvKas 2x1,5 mm
Automaat	Drk 28.0	VO-YMvKas 2x1,5 mm
Automaat	Lus D28.1	VO-YMvKas 2x1,5 mm
Automaat	Lnf 28.1/sec.	VO-YMvKas 4x1,5 mm
Automaat	Lnf 11.2/02.2/03.1 Staander A	VO-YMvKas 12x1,5 mm
Automaat	Lus D11.2	VO-YMvKas 2x1,5 mm
Automaat	Lus D11.1	VO-YMvKas 2x1,5 mm
Automaat	Lus D27.1	VO-YMvKas 2x1,5 mm
Automaat	Lnf 11.1/27.1/sec.	VO-YMvKas 8x1,5 mm
Automaat	Drk 27.0	VO-YMvKas 2x1,5 mm
Automaat	Lus D27.2	VO-YMvKas 2x1,5 mm
Automaat	Lus D26.1	VO-YMvKas 2x1,5 mm
Automaat	Drk 26.0	VO-YMvKas 2x1,5 mm
Automaat	Lus D26.2	VO-YMvKas 2x1,5 mm
Automaat	Lnf 26.1/09.2/36.2/rateltikker 36.2/sec.	VO-YMvKas 16x1,5 mm
Automaat	Drk 36.2	VO-YMvKas 2x1,5 mm
Automaat	Lus D09.2	VO-YMvKas 2x1,5 mm
Automaat	Lus D08.2	VO-YMvKas 2x1,5 mm
Automaat	Lus D09.3	VO-YMvKas 2x1,5 mm
Automaat	VWS ri. 8	VO-YMvKas 3x2,5 mm
Automaat	Lus D08.1	VO-YMvKas 2x1,5 mm
Automaat	Lus D09.1	VO-YMvKas 2x1,5 mm
Automaat	Lnf 08.1/36.1/rateltikker 36.1	VO-YMvKas 10x1,5 mm
Automaat	Drk 36.1	VO-YMvKas 2x1,5 mm
Automaat	Lus D25.1	VO-YMvKas 2x1,5 mm
Automaat	Drk 25.0	VO-YMvKas 2x1,5 mm
Automaat	Lus D25.2	VO-YMvKas 2x1,5 mm
Automaat	Lnf 25.1/sec.	VO-YMvKas 4x1,5 mm

* RATELTIKKERS IN AUTOMAAT PARALLEL AAN LANTAARNS AANGESLOTEN OP RAILKLEMMEN *

DE TIELUSSEN

AUTO'S KLIN-KERS	AUTO'S AS-FALT	WIEL-RIJDERS KLIN-KERS	WIEL-RIJDERS AS-FALT	AFMETING IN METER	AANTAL WINDINGEN	WIJZE VAN SCHAKELEN	AANDUIDING DETECTIEKAST	AFSTAND TOT STOPSTREEP (IN M)
	D021			3x1	4	MDB.1		1
	D022			25x1	2			20
	D031			3x1	4			1
	D032			15x1	2			15
	D033			1x2	6			31
D051				3x1	4	MDB.2		1
D052				20x1	2			17,50
	D081			3x1	4	MDB.3		1
	D082			25x1	2			20
	D091			3x1	4			1
	D092			20x1	2			15
	D093			1x2	6			31
	D111			3x1	4	MDB.4		1
	D112			10x1	3		AUTOMAAT	10
			D221	2x1	5	MDB.1		0,50
			D231	2x1	5	MDB.2		0,50
			D232	2x1	5			2,50
			D241	2x1	5			0,50
			D242	2x1	5			2,50
			D251	2x1	5	MDB.3		0,50
			D252	2x1	5			2,50
			D261	2x1	5	MDB.4		0,50
			D262	2x1	5			2,50
			D271	2x1	5			0,50
			D272	2x1	5			2,50
			D281	2x1	5			0,50
			D282	2x1	5			2,50

CODE DETECTOR : MDB
MATERIAAL VAN LUS NAAR DERECTOR : ZIE KABELLIJST
MATERIAAL DETECTIELUSSEN : XLPE/XLPE 1,5mm en YMvK 1,5mm

RENVOOI

- AUTOMAAT (AUT)
- SECTIEKAST (SK)
- DETECTIEKAST (DK)
- VOORWAARTSCHUIFWINGSSEIN (VWS)
- 2 LICHTS LANTAARN 20 cm
- 3 LICHTS LANTAARN 20 cm
- 3 LICHTS LANTAARN 30 cm
- DRUKKNOP (DRK)
- SECUNDAIRE LANTAARN
- UITLEGGER
- PORTAAL

OPMERKING: NIET NADER AANGEGEVEN MANTELBUIZEN ZIJN BESTAAND OF DOOR DERDEN AANGEBRACHT.
DE LAMPEN ZIJN 40V/40W.
DIVERSE MATEN VAN MANTELBUIZEN EN KABELTRACE ONTBREKEN.
RATELTIKKERS IN MAST VOETGANGERSLANTAARN.

B.V. NEDERLAND-HAARLEM

Project: COEVORDEN
Gouveneur Hofstedelaan/Hulsvoorderdijk

Omschrijving: Revisietekening Verkeersregelinstallatie

Getz: VvW
Datum: 090595
Schaal: 1 : 500/1 : 200
Gezien:
Automaat nr.: FR800225
Aantal bladen: 1
Tekening nr.: V-0595-017
Blad nr.: 1

D C B A

H.I.G. VERKEER B.V.
Reewal 22b 2811 PT REEUWIJK
Postbus 200 2810 AE REEUWIJK
Tel.: 01829-5955
Fax.: 01829-4739