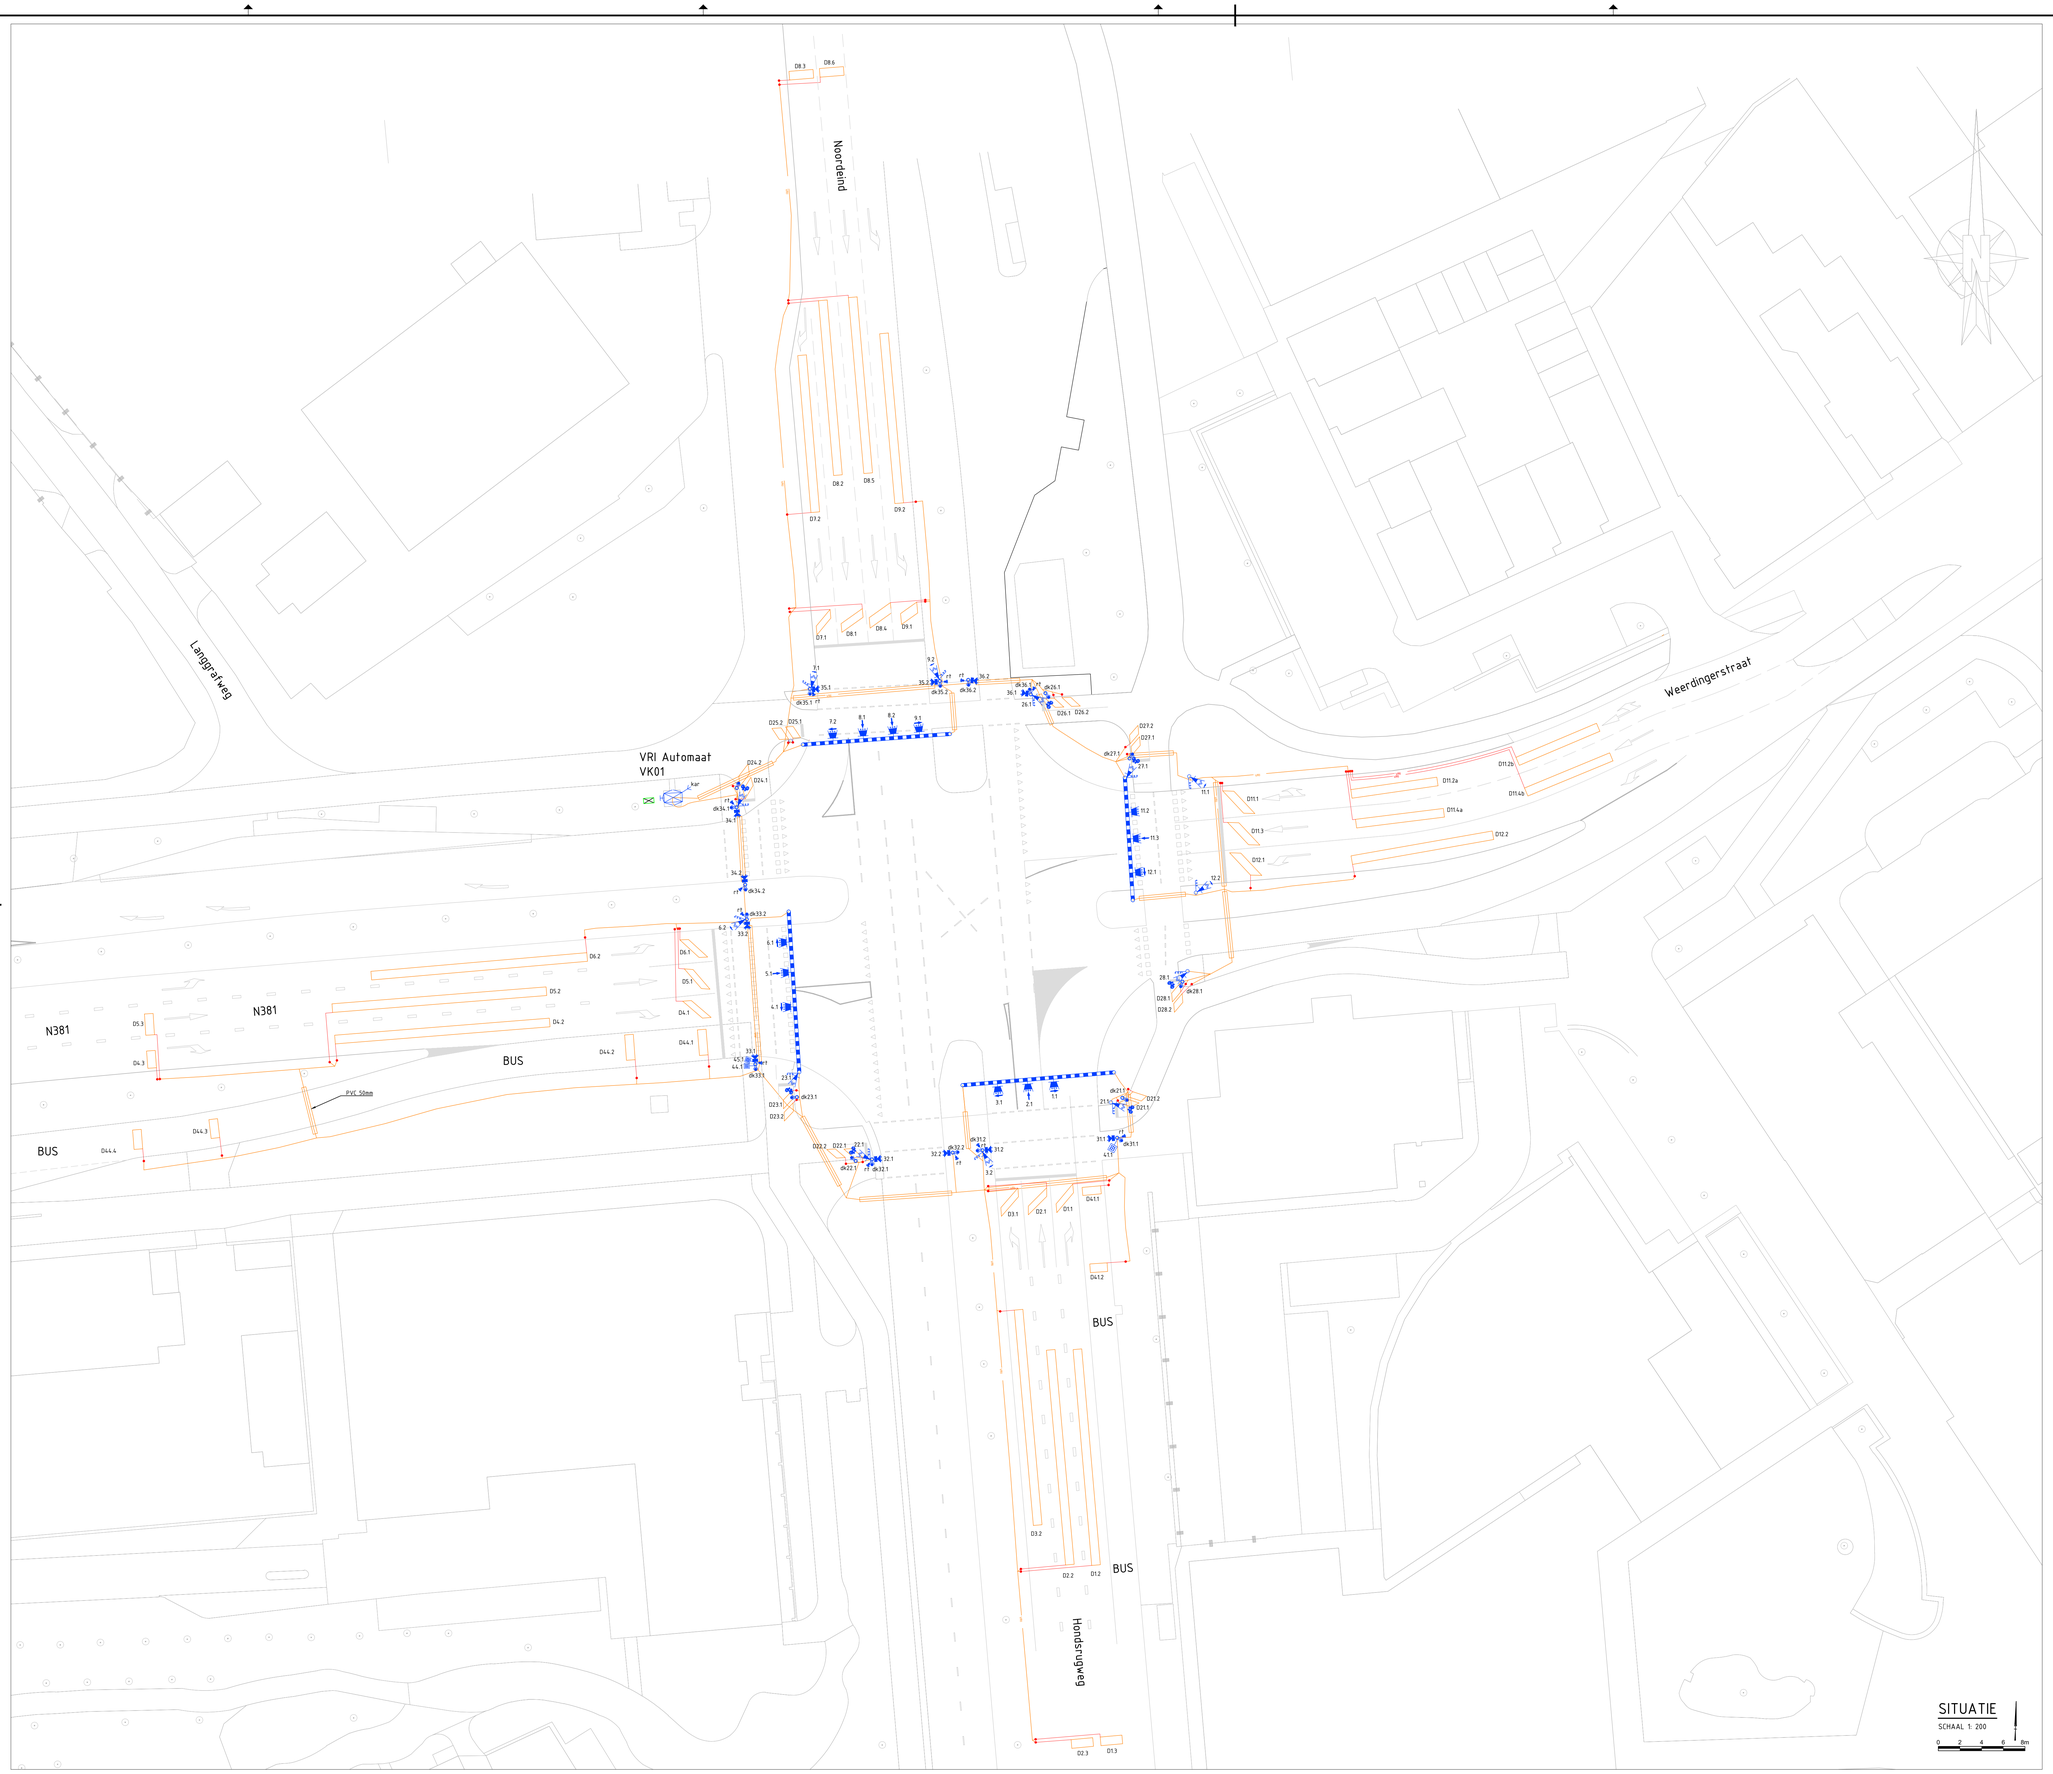


SITUATIE

SCHAAL 1: 200

0 2 4 6 8m

Legenda

Geometrie	Omschrijving	Status
	Kabel VRI	Bestaand
	Uitloper Detectie	Bestaand
	Weg	Bestaand
	Gesloten verharding	Bestaand

Symbool	Omschrijving	Status
	Vri 2 lichtslantaarn	Bestaand
	Vri 3 lichtlantaarn 30cm hemelpijl met achtergrondschild	Bestaand
	Vri 3 lichtlantaarn 30cm links met achtergrondschild	Bestaand
	Vri 3 lichtlantaarn 30cm met achtergrondschild	Bestaand
	Vri 3 lichtlantaarn 30cm rechts met achtergrondschild	Bestaand
	Vri 3 lichtslantaarn 20 cm met achtergrondschild links	Bestaand
	Vri 3 lichtslantaarn 20 cm met achtergrondschild rechts	Bestaand
	Vri 3 lichtslantaarn 8cm	Bestaand
	Vri 3 lichtslantaarn fiets met achterschild	Bestaand
	Vri buslantaarn 9 oog	Bestaand
	Vri draagconstructie portaal	Bestaand
	Vri drukknop met wachttijdmelder	Bestaand
	Vri kar antenne	Bestaand
	Vri mast	Bestaand
	Vri rateltikker	Bestaand
	Vri detectielus	Bestaand
	Vri mantelbuis	Bestaand
	Dectectie-Mof	Bestaand

Projectnaam	Kruispunt Hondsrugweg-Frieslandweg-Weerdingerstr.
Onderdeel	VK01 Emmen
Tekeningnummer	2024-Emm-001-VK01-V1
Formaat	A0
Schaal	1:200
Status	Revisie
Blad	01 van 01
Tekenaar	P.I.M
Datum getekend	11-04-2024
Gecontroleerd door	Jvan Ginkel
Datum Controle	25-04-2024

Opdrachtgever: Gemeente Emmen

swarco — The Better Way, Every Day