


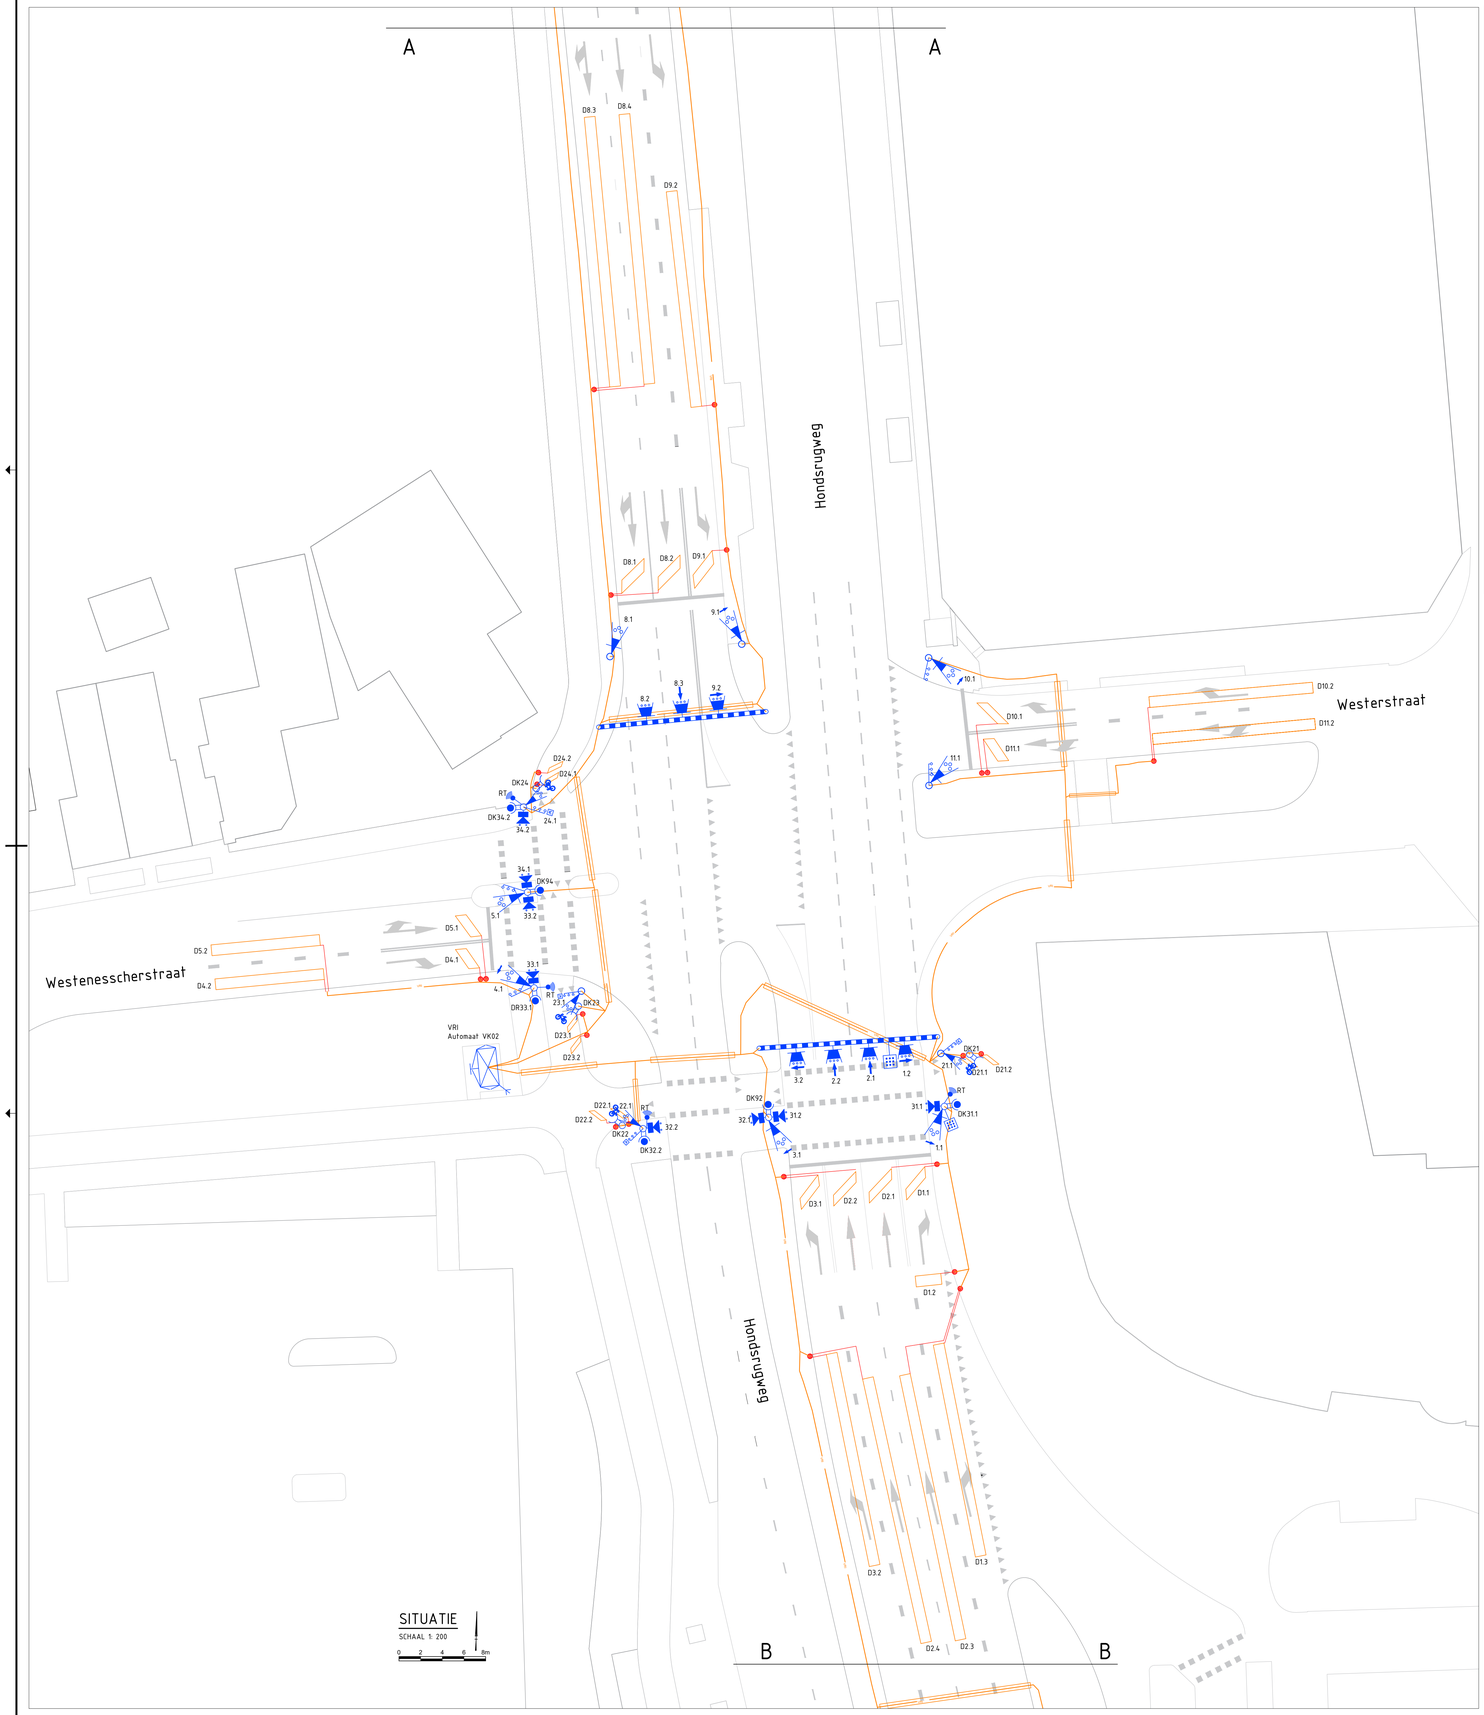



Legenda

Geometrie	Omschrijving	Status
	Kabel VRI	Revisie
	Uitloper Detectie	Revisie
	Bebouwing	Bestaand

Symbool	Omschrijving	Status
	Vri 2 lichtslantaarn	Revisie
	Vri 3 lichtlantaarn 30cm hemelpijl met achtergrondschild	Revisie
	Vri 3 lichtlantaarn 30cm links met achtergrondschild	Revisie
	Vri 3 lichtlantaarn 30cm met achtergrondschild	Revisie
	Vri 3 lichtlantaarn 30cm rechts met achtergrondschild	Revisie
	Vri 3 lichtslantaarn 20 cm met achtergrondschild	Revisie
	Vri 3 lichtslantaarn 20 cm met achtergrondschild links	Revisie
	Vri 3 lichtslantaarn 20 cm met achtergrondschild rechts	Revisie
	Vri 3 lichtslantaarn 8cm	Revisie
	Vri 3 lichtslantaarn fiets	Revisie
	Vri 3 lichtslantaarn met wachttijdvoorspelling	Revisie
	Vri buslantaarn 9 oog	Revisie
	Vri draagconstructie portaal	Revisie
	Vri drukknop	Revisie
	Vri drukknop met wachttijdmelder	Revisie
	Vri kar antenne	Revisie
	Vri rateltikker	Revisie
	Vri detectielus	Revisie
	Vri mantelbuis	Revisie
	Dectectie-Mof	Revisie

Projectnaam: Kruispunt Hondsrugweg-Westensscherstraat
Onderdeel: VK02 Emmen
Tekeningnummer: 2024-Emm-001-VK02-V1
Formaat: A0
Schaal: 1:200
Status: Revisie
Blad: 01 van 01
Tekenaar: P.I.M
Datum getekend: 09-04-2024
Gecontroleerd door: Ivan Ginkel
Datum controle: 24-04-2024
Opdrachtgever: Gemeente Emmen
swarco The Better Way. Every Day.