


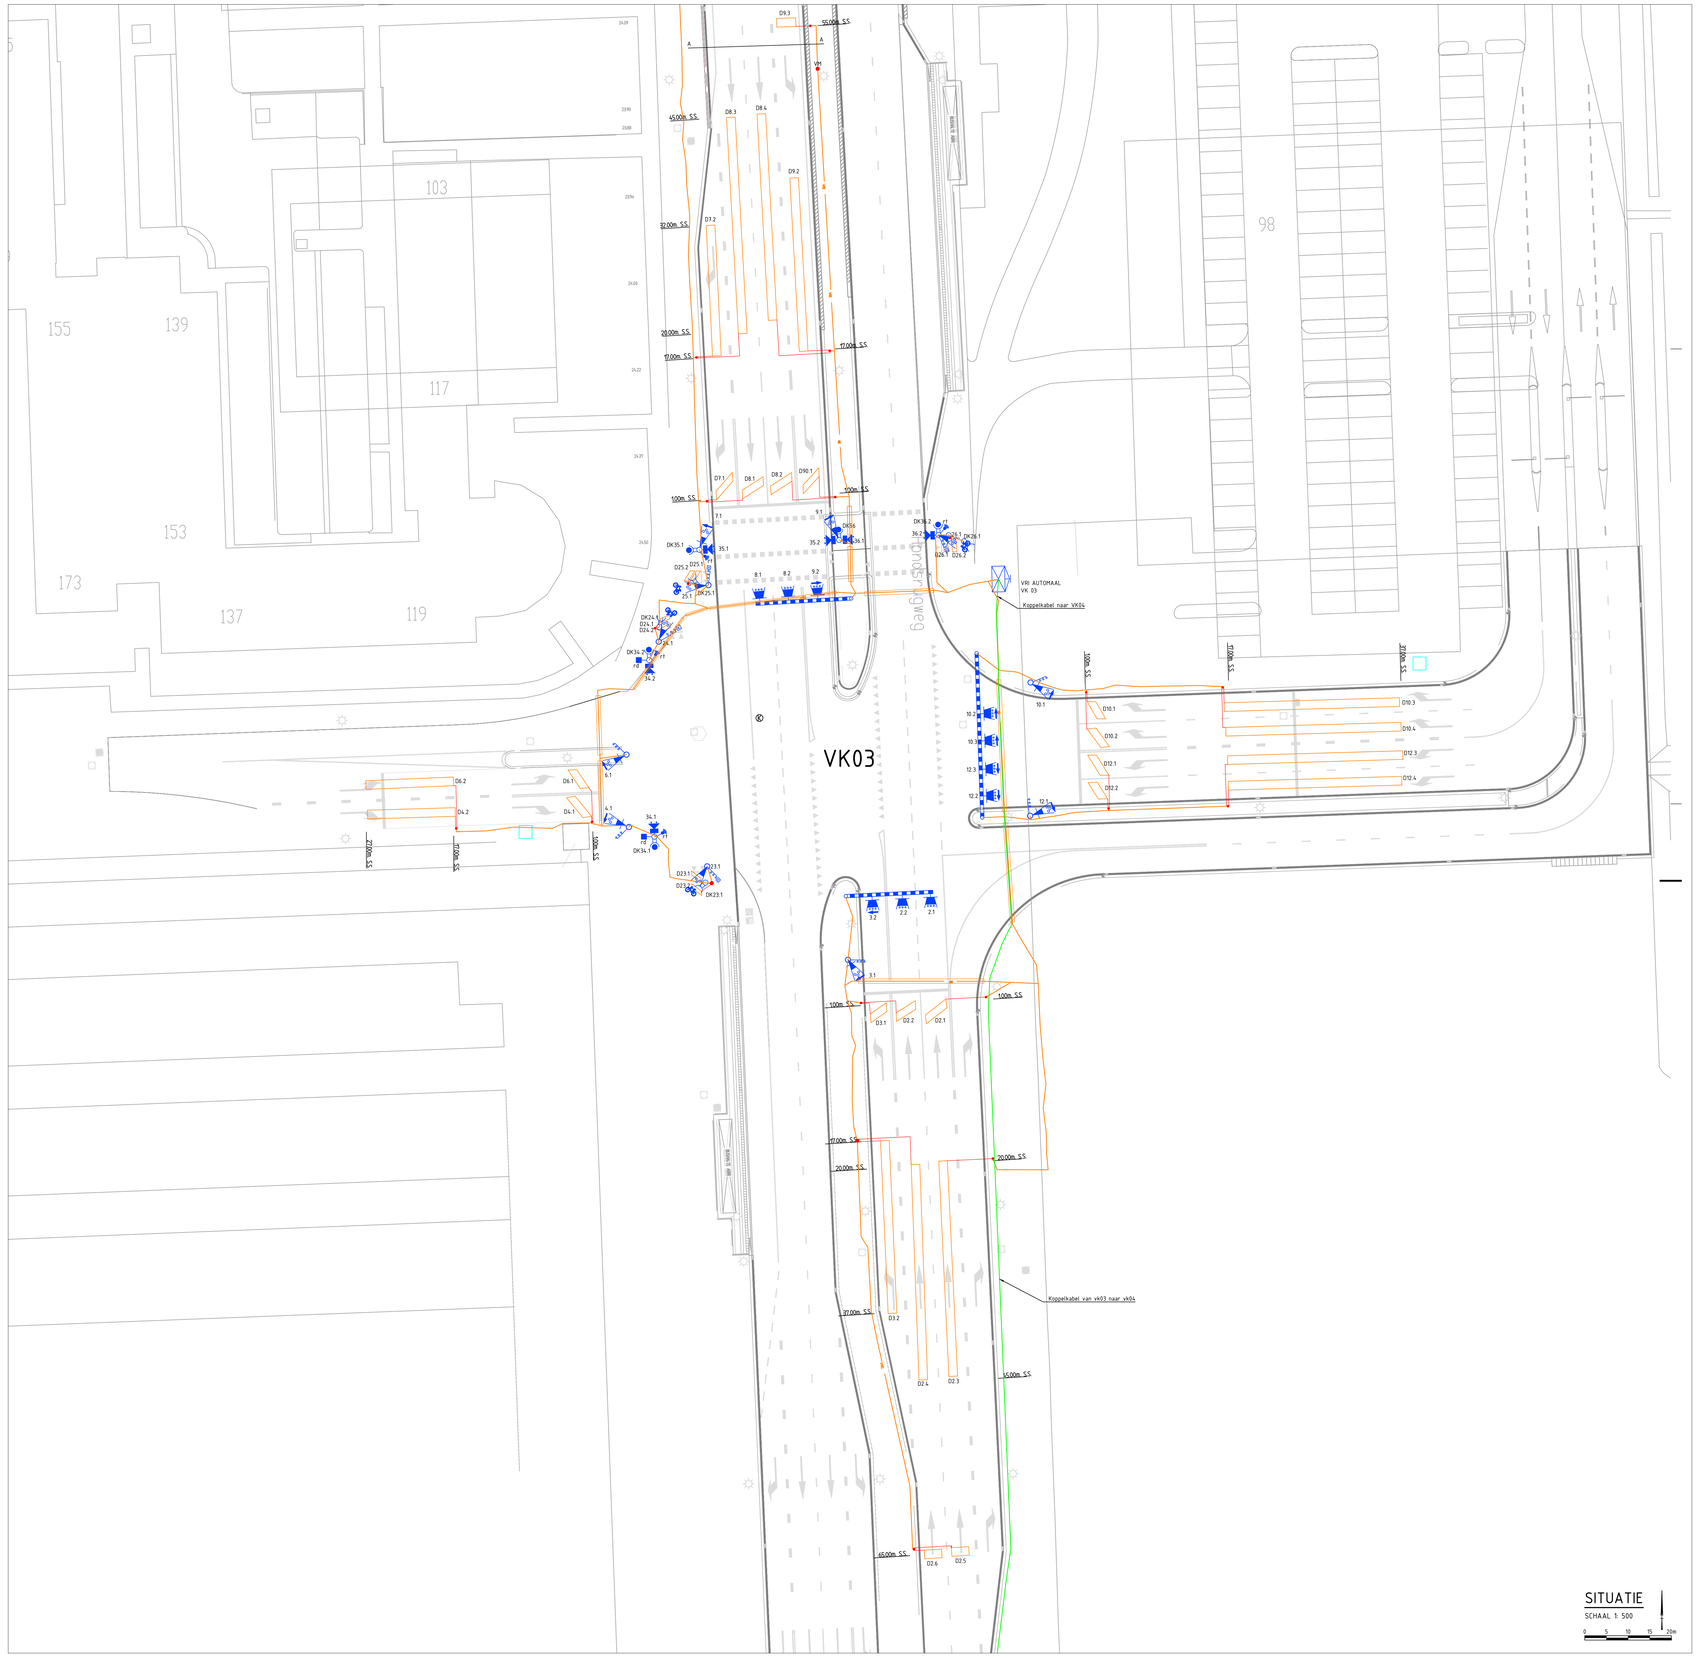

Legenda

Geometrie	Omschrijving	Status
	Stuurkabel	Revisie
	Kabel VRI	Revisie
	Uitloper Detectie	Revisie

Symbool	Omschrijving	Status
	Vri 2 lichtslantaarn	Revisie
	Vri 3 lichtlantaarn 30cm links met achtergrondschild	Revisie
	Vri 3 lichtlantaarn 30cm met achtergrondschild	Revisie
	Vri 3 lichtlantaarn 30cm rechts met achtergrondschild	Revisie
	Vri 3 lichtslantaarn 20 cm met achtergrondschild	Revisie
	Vri 3 lichtslantaarn 8cm	Revisie
	Vri 3 lichtslantaarn fiets	Revisie
	Vri 3 lichtslantaarn met wachttijdvoorspelling	Revisie
	Vri automaat incl bedieningspaneel en deuren	Revisie
	Vri draagconstructie portaal	Revisie
	Vri draagconstructie uithouder	Revisie
	Vri drukknop	Revisie
	Vri drukknop met wachttijdmelder	Revisie
	Vri radar	Revisie
	Vri rateltikker	Revisie
	Mof	Revisie
	Verbindingsmof	Revisie
	Vri detectielus	Revisie
	Vri koplus	Revisie
	Vri mantelbuis	Revisie

Projectnaam	Kruising De Holdert/Hondsrugweg/Wenning (Tunnel)
Onderdeel	VK03 Emmen
Tekeningnummer	2024-Emm-002-VK03-V1
Formaat	A0
Schaal	1:200
Status	Revisie
Blad	01 van 01
Tekenaar	P.J.M
Datum getekend	22-01-2024
Gecontroleerd door	J.van Ginkel
Datum Controle	01-02-2024
Opdrachtgever	Gemeente Emmen
	swarco The Better Way. Every Day.