

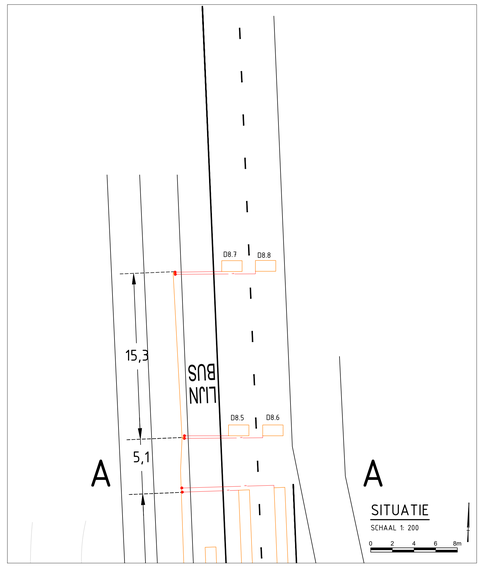


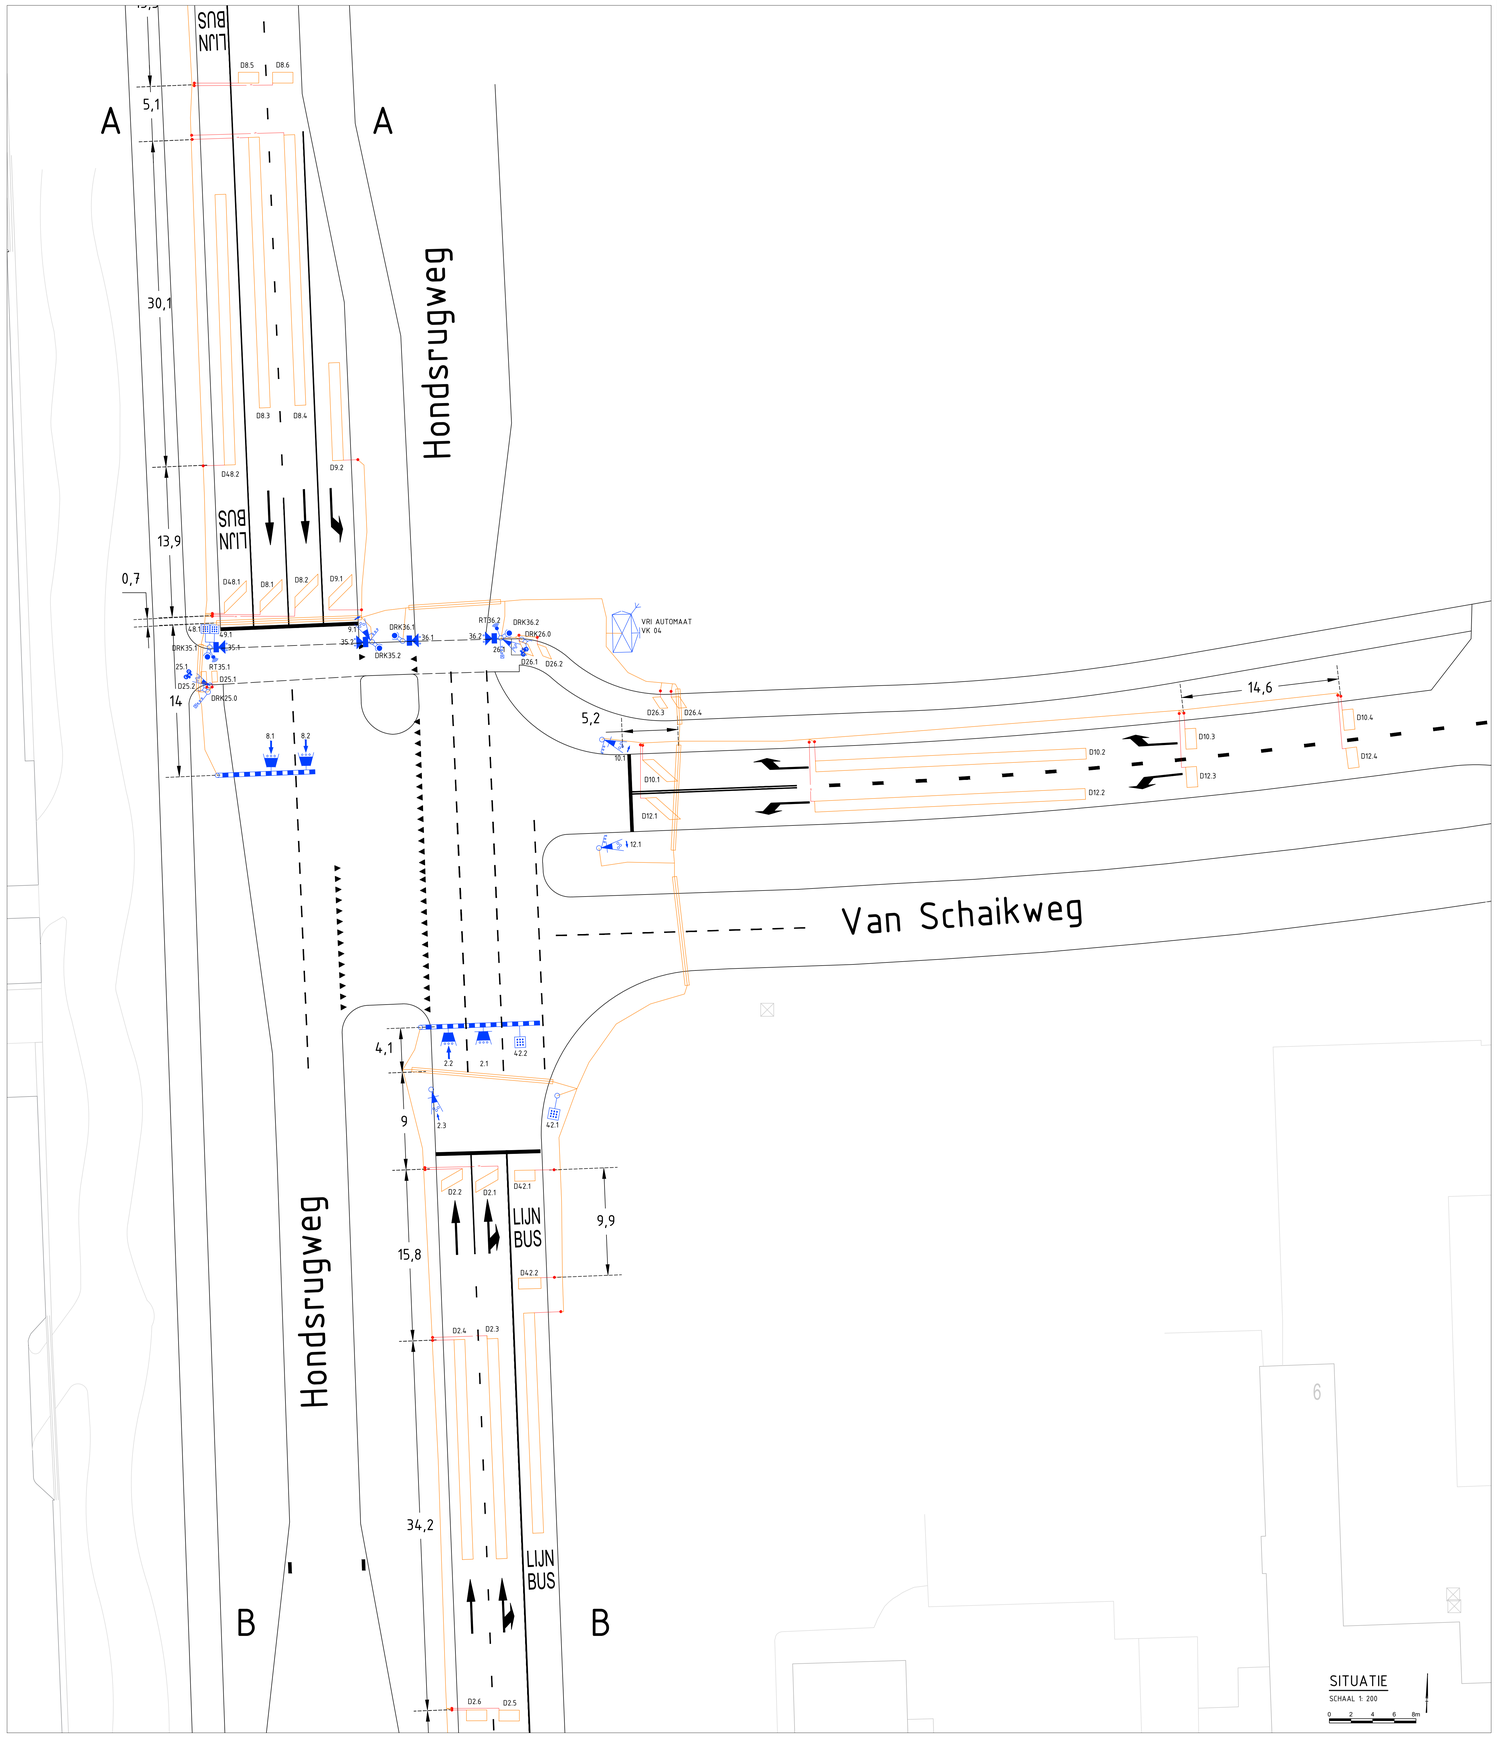

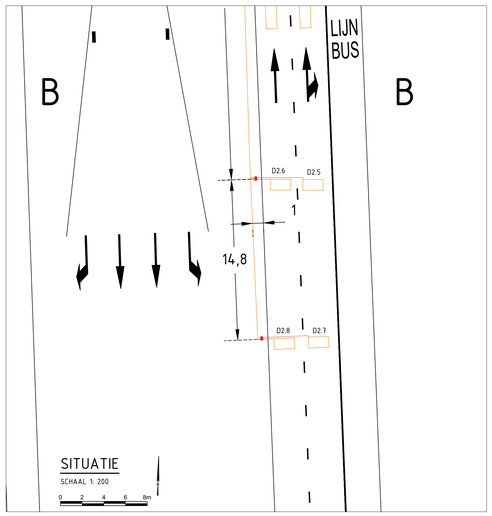

Detectietabel VRI Hondsrugweg – Van Schaikweg

Lus	Afstand tot stopstreep	Afmeting lus (LxB)	Passief	Windingen	Lus draad	Verharding
D2.1	1	1x2	-	4	XLPE	Asfalt
D2.2	1	1x2,50	-	4	XLPE	Asfalt
D2.3	16,50	20x1	-	2	XLPE	Asfalt
D2.4	16,50	20x1	-	2	XLPE	Asfalt
D2.5	51	1x2	-	4	XLPE	Asfalt
D2.6	51	1x2	-	4	XLPE	Asfalt
D2.7	65,50	1x2	-	4	XLPE	Asfalt
D2.8	65,50	1x2	-	4	XLPE	Asfalt
D8.1	1	1x3	-	4	XLPE	Asfalt
D8.2	1	1x3,50	-	4	XLPE	Asfalt
D8.3	20	25x1	-	2	XLPE	Asfalt
D8.4	20	25x1	-	2	XLPE	Asfalt
D8.5	48,50	1x2	-	4	XLPE	Asfalt
D8.6	48,50	1x2	-	4	XLPE	Asfalt
D8.7	63,50	1x2	-	4	XLPE	Asfalt
D8.8	63,50	1x2	-	4	XLPE	Asfalt
D9.1	1	1x2	-	4	XLPE	Asfalt
D9.2	15	9x1	-	3	XLPE	Asfalt
D10.1	1	1x2	-	4	XLPE	Asfalt
D10.2	14,50	25x1	-	2	XLPE	Asfalt
D10.3	53	1x2	-	4	XLPE	Asfalt
D10.4	67,50	1x2	-	4	XLPE	Asfalt
D12.1	1	1x2	-	4	XLPE	Asfalt
D12.2	14,50	25x1	-	2	XLPE	Asfalt
D12.3	53	1x2	-	4	XLPE	Asfalt
D12.4	67,50	1x2	-	4	XLPE	Asfalt
D25.1	0.5	1x2	-	6	XLPE	Asfalt
D25.2	2.5	1x2	-	6	XLPE	Asfalt
D26.1	0.5	1x1	-	6	XLPE	Tegels
D26.2	2.5	1x1	-	6	XLPE	Tegels
D26.3	15	1x1	-	6	XLPE	Tegels
D26.4	17	1x1	-	6	XLPE	Tegels
D42.1	1	1x2	-	4	XLPE	Asfalt
D42.2	11	1x2	-	4	XLPE	Asfalt
D48.1	1	3x1	-	4	XLPE	Asfalt
D48.2	15	25x1	-	4	XLPE	Asfalt

Legenda

Geometrie	Omschrijving	Status
	VRI	Bestaand
	Uitloper Detectie	Bestaand
Symbool	**Omschrijving**	**Status**
	Vri 2 lichtslantaarn	Bestaand
	Vri 3 lichtlantaarn 30cm hemelpijl	Bestaand
	Vri 3 lichtlantaarn 30cm met achtergrondschild	Bestaand
	Vri 3 lichtslantaarn 20 cm met achtergrondschild hemelpijl	Bestaand
	Vri 3 lichtslantaarn 20 cm met achtergrondschild links	Bestaand
	Vri 3 lichtslantaarn 20 cm met achtergrondschild rechts	Bestaand
	Vri 3 lichtslantaarn 8cm	Bestaand
	Vri 3 lichtslantaarn fiets	Bestaand
	Vri 3 lichtslantaarn met wachttijdvoorspelling	Bestaand
	Vri automaat incl bedieningspaneel en deuren	Bestaand
	Vri buslantaarn 9 oog	Bestaand
	Vri draagconstructie uithouder	Bestaand
	Vri drukknop	Bestaand
	Vri drukknop met wachttijdmelder	Bestaand
	Vri kar antenne	Bestaand
	Vri rateltikker	Bestaand
	Mof	Bestaand
	Vri detectielus	Bestaand
	Vri mantelbuis	Bestaand

Projectnaam: Kruising Hondsrugweg/Van Schaikweg
Onderdeel: VK04 Emmen
Tekeningnummer: 2024-Emm-002-VK04-V2
Formaat: A0 | Schaal: 1:200
Status: Revisie | Blad: 01 van 01
Tekenaar: P.I.M | Datum gewijzigd: 28-03-2024
Gecontroleerd door: Jvan Ginkel | Datum Controle: 28-03-2024
Opdrachtgever: Gemeente Emmen
swarco The Better Way, Every Day