
Detectietabel VRI Hondsrugweg - Ermerweg						
Lus	Afstand tot stopstreep	Afstelling lus (LxB)	Passief	Windingen	Lus draad	Verharding
D11.1	4	1x2	-	4	KLPE	Asfalt
D2.1	1	1x2,50	-	4	KLPE	Asfalt
D2.2	1	1x2,50	-	4	KLPE	Asfalt
D2.3	16,50	20x1	-	2	KLPE	Asfalt
D2.4	16,50	20x1	-	2	KLPE	Asfalt
D2.5	5,5	1x2	-	4	KLPE	Asfalt
D2.6	5,5	1x2	-	4	KLPE	Asfalt
D2.7	63,50	1x2	-	4	KLPE	Asfalt
D2.8	63,50	1x2	-	4	KLPE	Asfalt
D3.1	1	1x2,50	-	4	KLPE	Asfalt
D3.2	1	1x2,50	-	4	KLPE	Asfalt
D3.3	16,50	20x1	-	2	KLPE	Asfalt
D3.4	16,50	20x1	-	2	KLPE	Asfalt
D3.5	54,50	1x2	-	4	KLPE	Asfalt
D3.6	54,50	1x2	-	4	KLPE	Asfalt
D3.7	63,50	1x2	-	4	KLPE	Asfalt
D3.8	63,50	1x2	-	4	KLPE	Asfalt
D4.1	1	1x2	-	4	KLPE	Asfalt
D4.2	1	1x2	-	4	KLPE	Asfalt
D4.3	17	20x1	-	2	KLPE	Asfalt
D4.4	17	20x1	-	2	KLPE	Asfalt
D4.5	58	1x2	-	4	KLPE	Asfalt
D4.6	58	1x2	-	4	KLPE	Asfalt
D4.7	63,50	1x2	-	4	KLPE	Asfalt
D4.8	63,50	1x2	-	4	KLPE	Asfalt
D5.1	1	1x2	-	4	KLPE	Asfalt
D5.2	17	20x1	-	2	KLPE	Asfalt
D5.3	58	1x2	-	4	KLPE	Asfalt
D5.4	63,50	1x2	-	4	KLPE	Asfalt
D6.1	1	1x2	-	4	KLPE	Asfalt
D6.2	17	20x1	-	2	KLPE	Asfalt
D6.3	58	1x2	-	4	KLPE	Asfalt
D6.4	63,50	1x2	-	4	KLPE	Asfalt
D7.1	1	1x2	-	4	KLPE	Asfalt
D7.2	16,50	20x1	-	2	KLPE	Asfalt
D7.3	58	1x2	-	4	KLPE	Asfalt
D7.4	63,50	1x2	-	4	KLPE	Asfalt
D8.1	1	1x2	-	4	KLPE	Asfalt
D8.2	1	1x2	-	4	KLPE	Asfalt
D8.3	16,50	20x1	-	2	KLPE	Asfalt
D8.4	16,50	20x1	-	2	KLPE	Asfalt
D8.5	58	1x2	-	4	KLPE	Asfalt
D8.6	58	1x2	-	4	KLPE	Asfalt
D8.7	63,50	1x2	-	4	KLPE	Asfalt
D8.8	63,50	1x2	-	4	KLPE	Asfalt
D9.1	1	1x2	-	4	KLPE	Asfalt
D9.2	16,50	20x1	-	2	KLPE	Asfalt
D9.3	58	1x2	-	4	KLPE	Asfalt
D9.4	63,50	1x2	-	4	KLPE	Asfalt
D10.1	1	1x2	-	4	KLPE	Asfalt
D10.2	17	20x1	-	2	KLPE	Asfalt
D10.3	58	1x2	-	4	KLPE	Asfalt
D10.4	63,50	1x2	-	4	KLPE	Asfalt
D11.1	1	1x2	-	4	KLPE	Asfalt
D11.2	17	20x1	-	2	KLPE	Asfalt
D11.3	58	1x2	-	4	KLPE	Asfalt
D11.4	63,50	1x2	-	4	KLPE	Asfalt
D12.1	5,5	1x150	-	6	KLPE	Asfalt
D12.2	2,5	1x150	-	6	KLPE	Asfalt
D12.3	16,50	1x150	-	6	KLPE	Asfalt
D12.4	16,50	1x150	-	6	KLPE	Asfalt
D24.1	5,5	1x150	-	6	KLPE	Asfalt
D24.2	2,5	1x150	-	6	KLPE	Asfalt
D24.3	15	1x150	-	6	KLPE	Asfalt
D24.4	17	1x150	-	6	KLPE	Asfalt
D42.1	16	1x2	-	4	KLPE	Asfalt
D42.2	16,50	1x2	-	4	KLPE	Asfalt

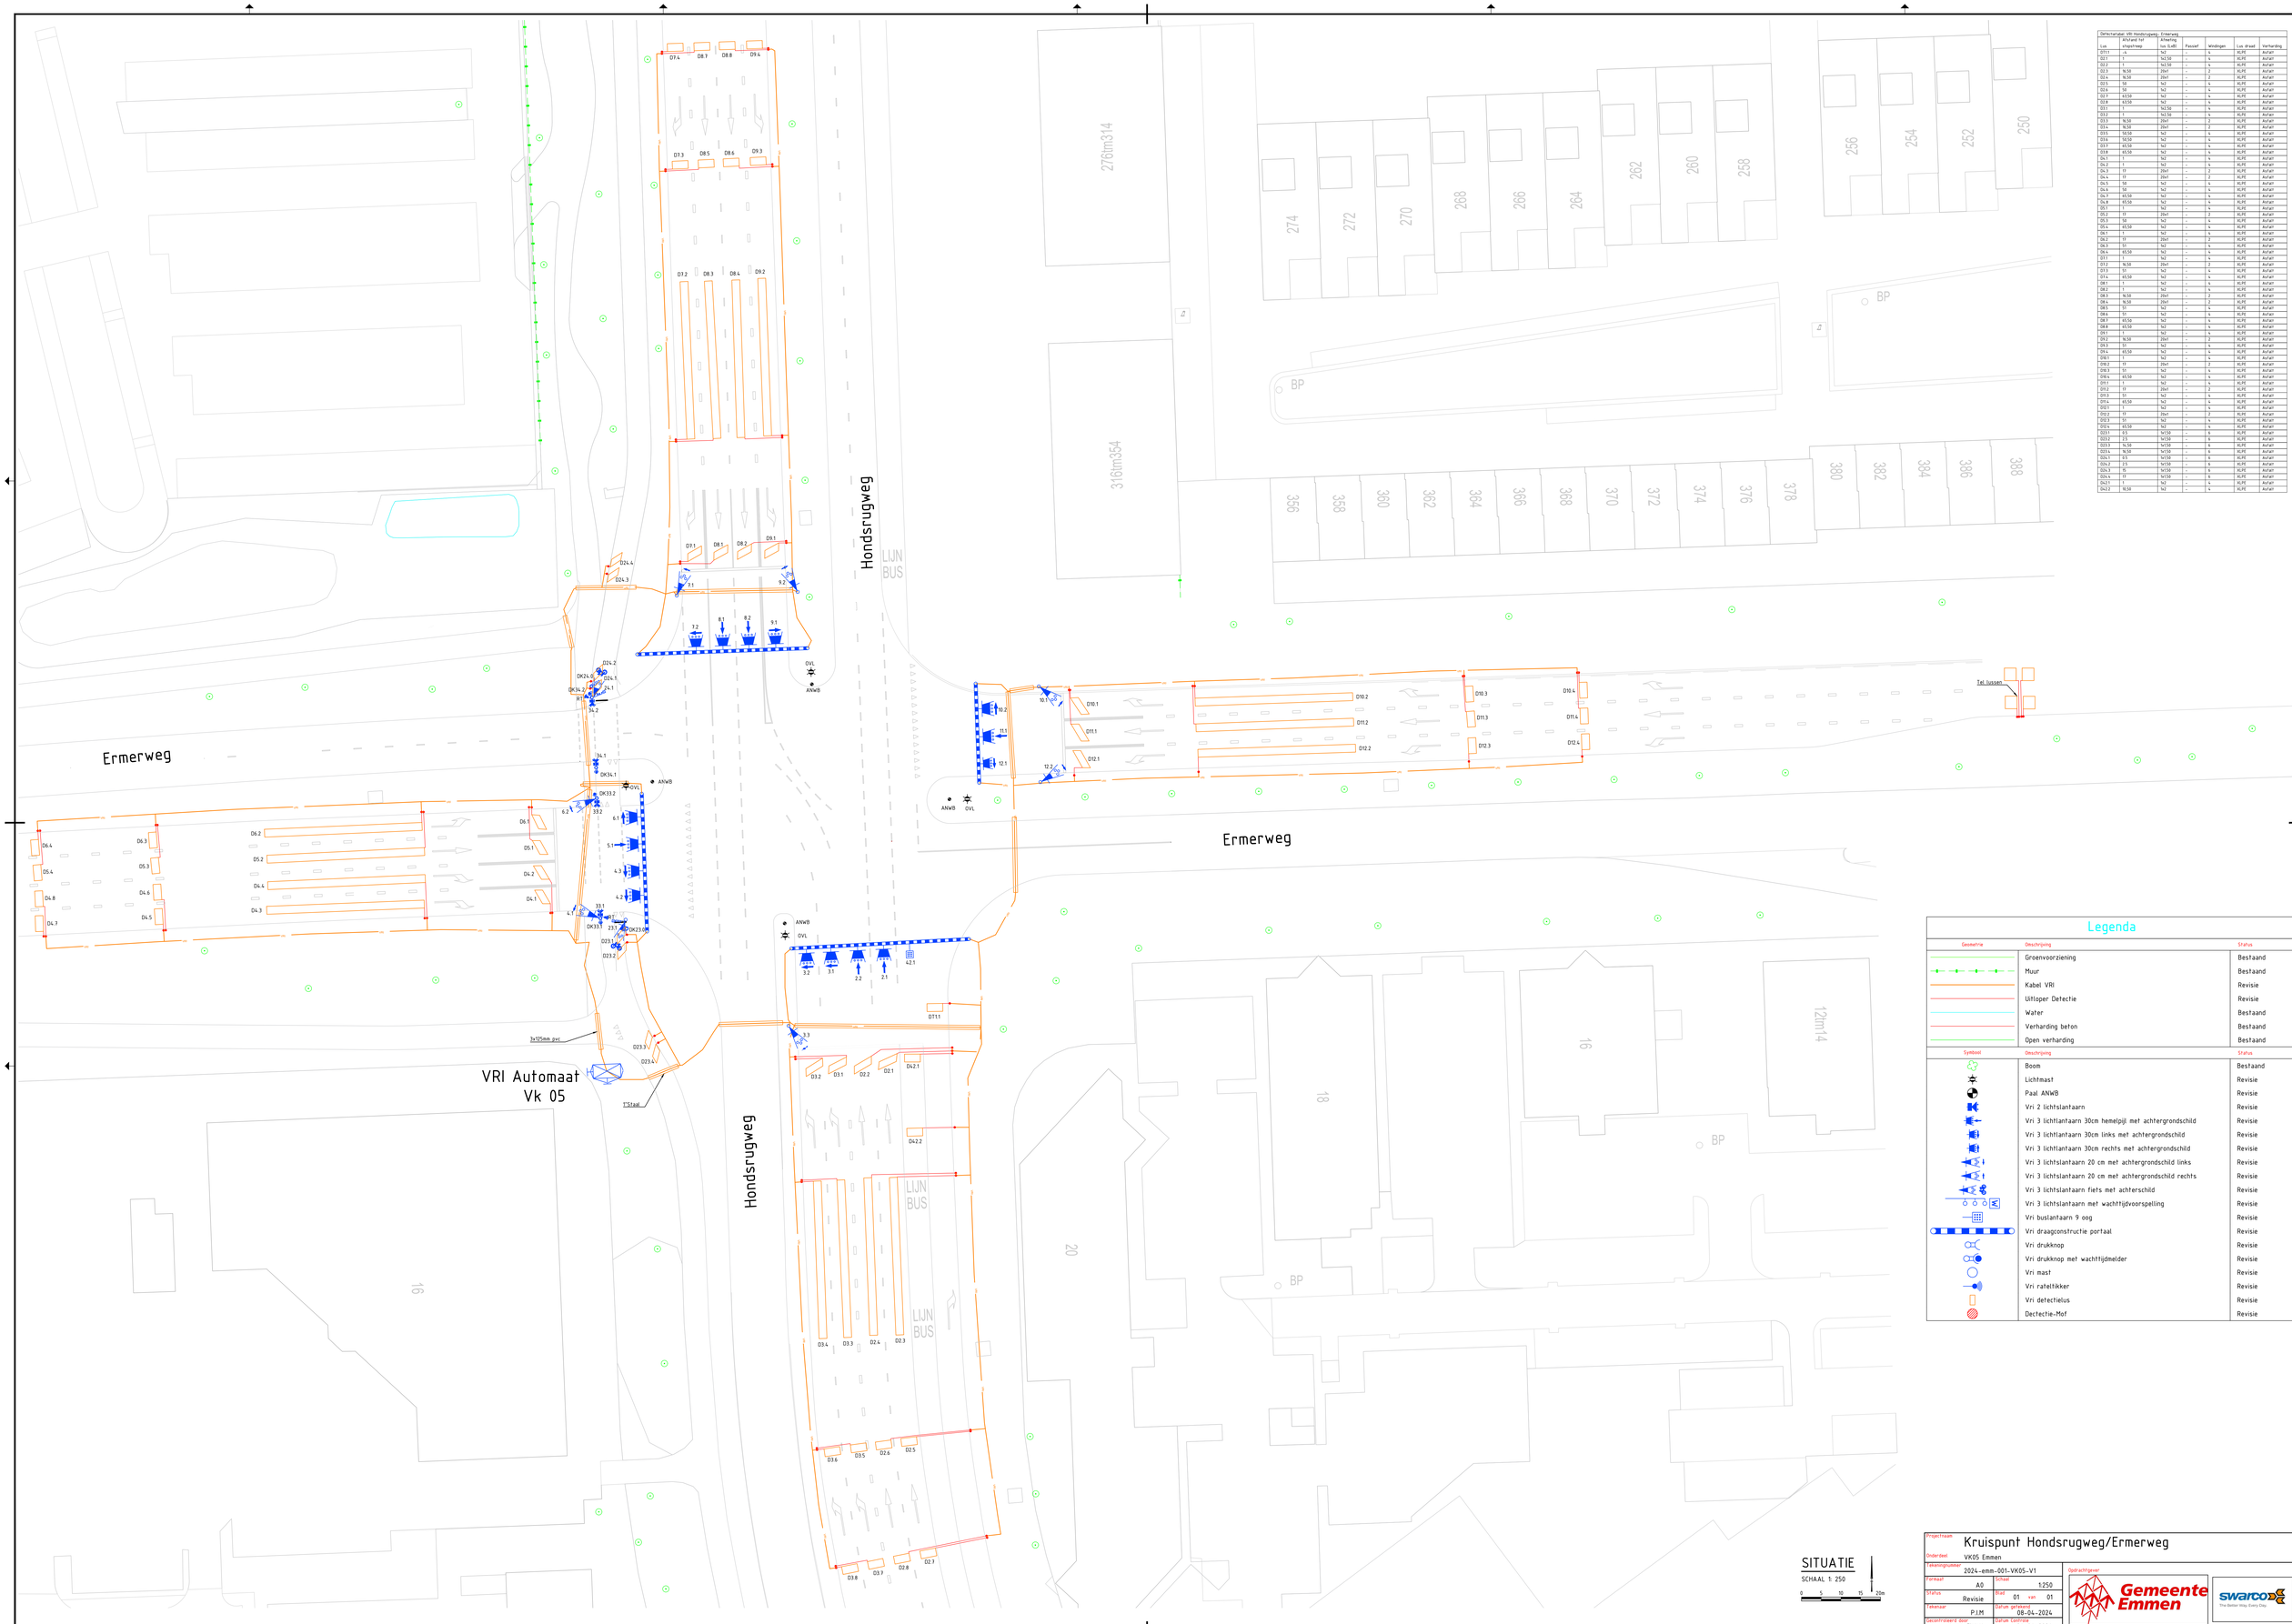

Legenda

Geometrie	Omschrijving	Status
	Groenvoorziening	Bestaand
	Muur	Bestaand
	Kabel VRI	Revisie
	Uitloper Detectie	Revisie
	Water	Bestaand
	Verharding beton	Bestaand
	Open verharding	Bestaand

Symbool	Omschrijving	Status
	Boom	Bestaand
	Lichtmast	Revisie
	Paal ANWB	Revisie
	Vri 2 lichtslantaarn	Revisie
	Vri 3 lichtlantaarn 30cm hemelpijl met achtergrondschild	Revisie
	Vri 3 lichtlantaarn 30cm links met achtergrondschild	Revisie
	Vri 3 lichtlantaarn 30cm rechts met achtergrondschild	Revisie
	Vri 3 lichtslantaarn 20 cm met achtergrondschild links	Revisie
	Vri 3 lichtslantaarn 20 cm met achtergrondschild rechts	Revisie
	Vri 3 lichtslantaarn fiets met achterschild	Revisie
	Vri 3 lichtslantaarn met wachttijdvoorspelling	Revisie
	Vri buslantaarn 9 oog	Revisie
	Vri draagconstructie portaal	Revisie
	Vri drukknop	Revisie
	Vri drukknop met wachttijdmelder	Revisie
	Vri mast	Revisie
	Vri rateltikker	Revisie
	Vri detectielus	Revisie
	Dectectie-Mof	Revisie

SITUATIE
SCHAAL 1: 250
0 5 10 15 20m

Projectnaam	Kruispunt Hondsrugweg/Ermerweg
Onderdeel	VK05 Emmen
Tekeningnummer	2024-emm-001-VK05-V1
Formaat	A0
Schaal	1:250
Status	Revisie
Blad	01 van 01
Tekenaar	P.J.M
Datum getekend	08-04-2024
Gecontroleerd door	J.van Ginkel
Datum Controle	24-04-2024
Opdrachtgever	Gemeente Emmen
	swarco The Better Way. Every Day.