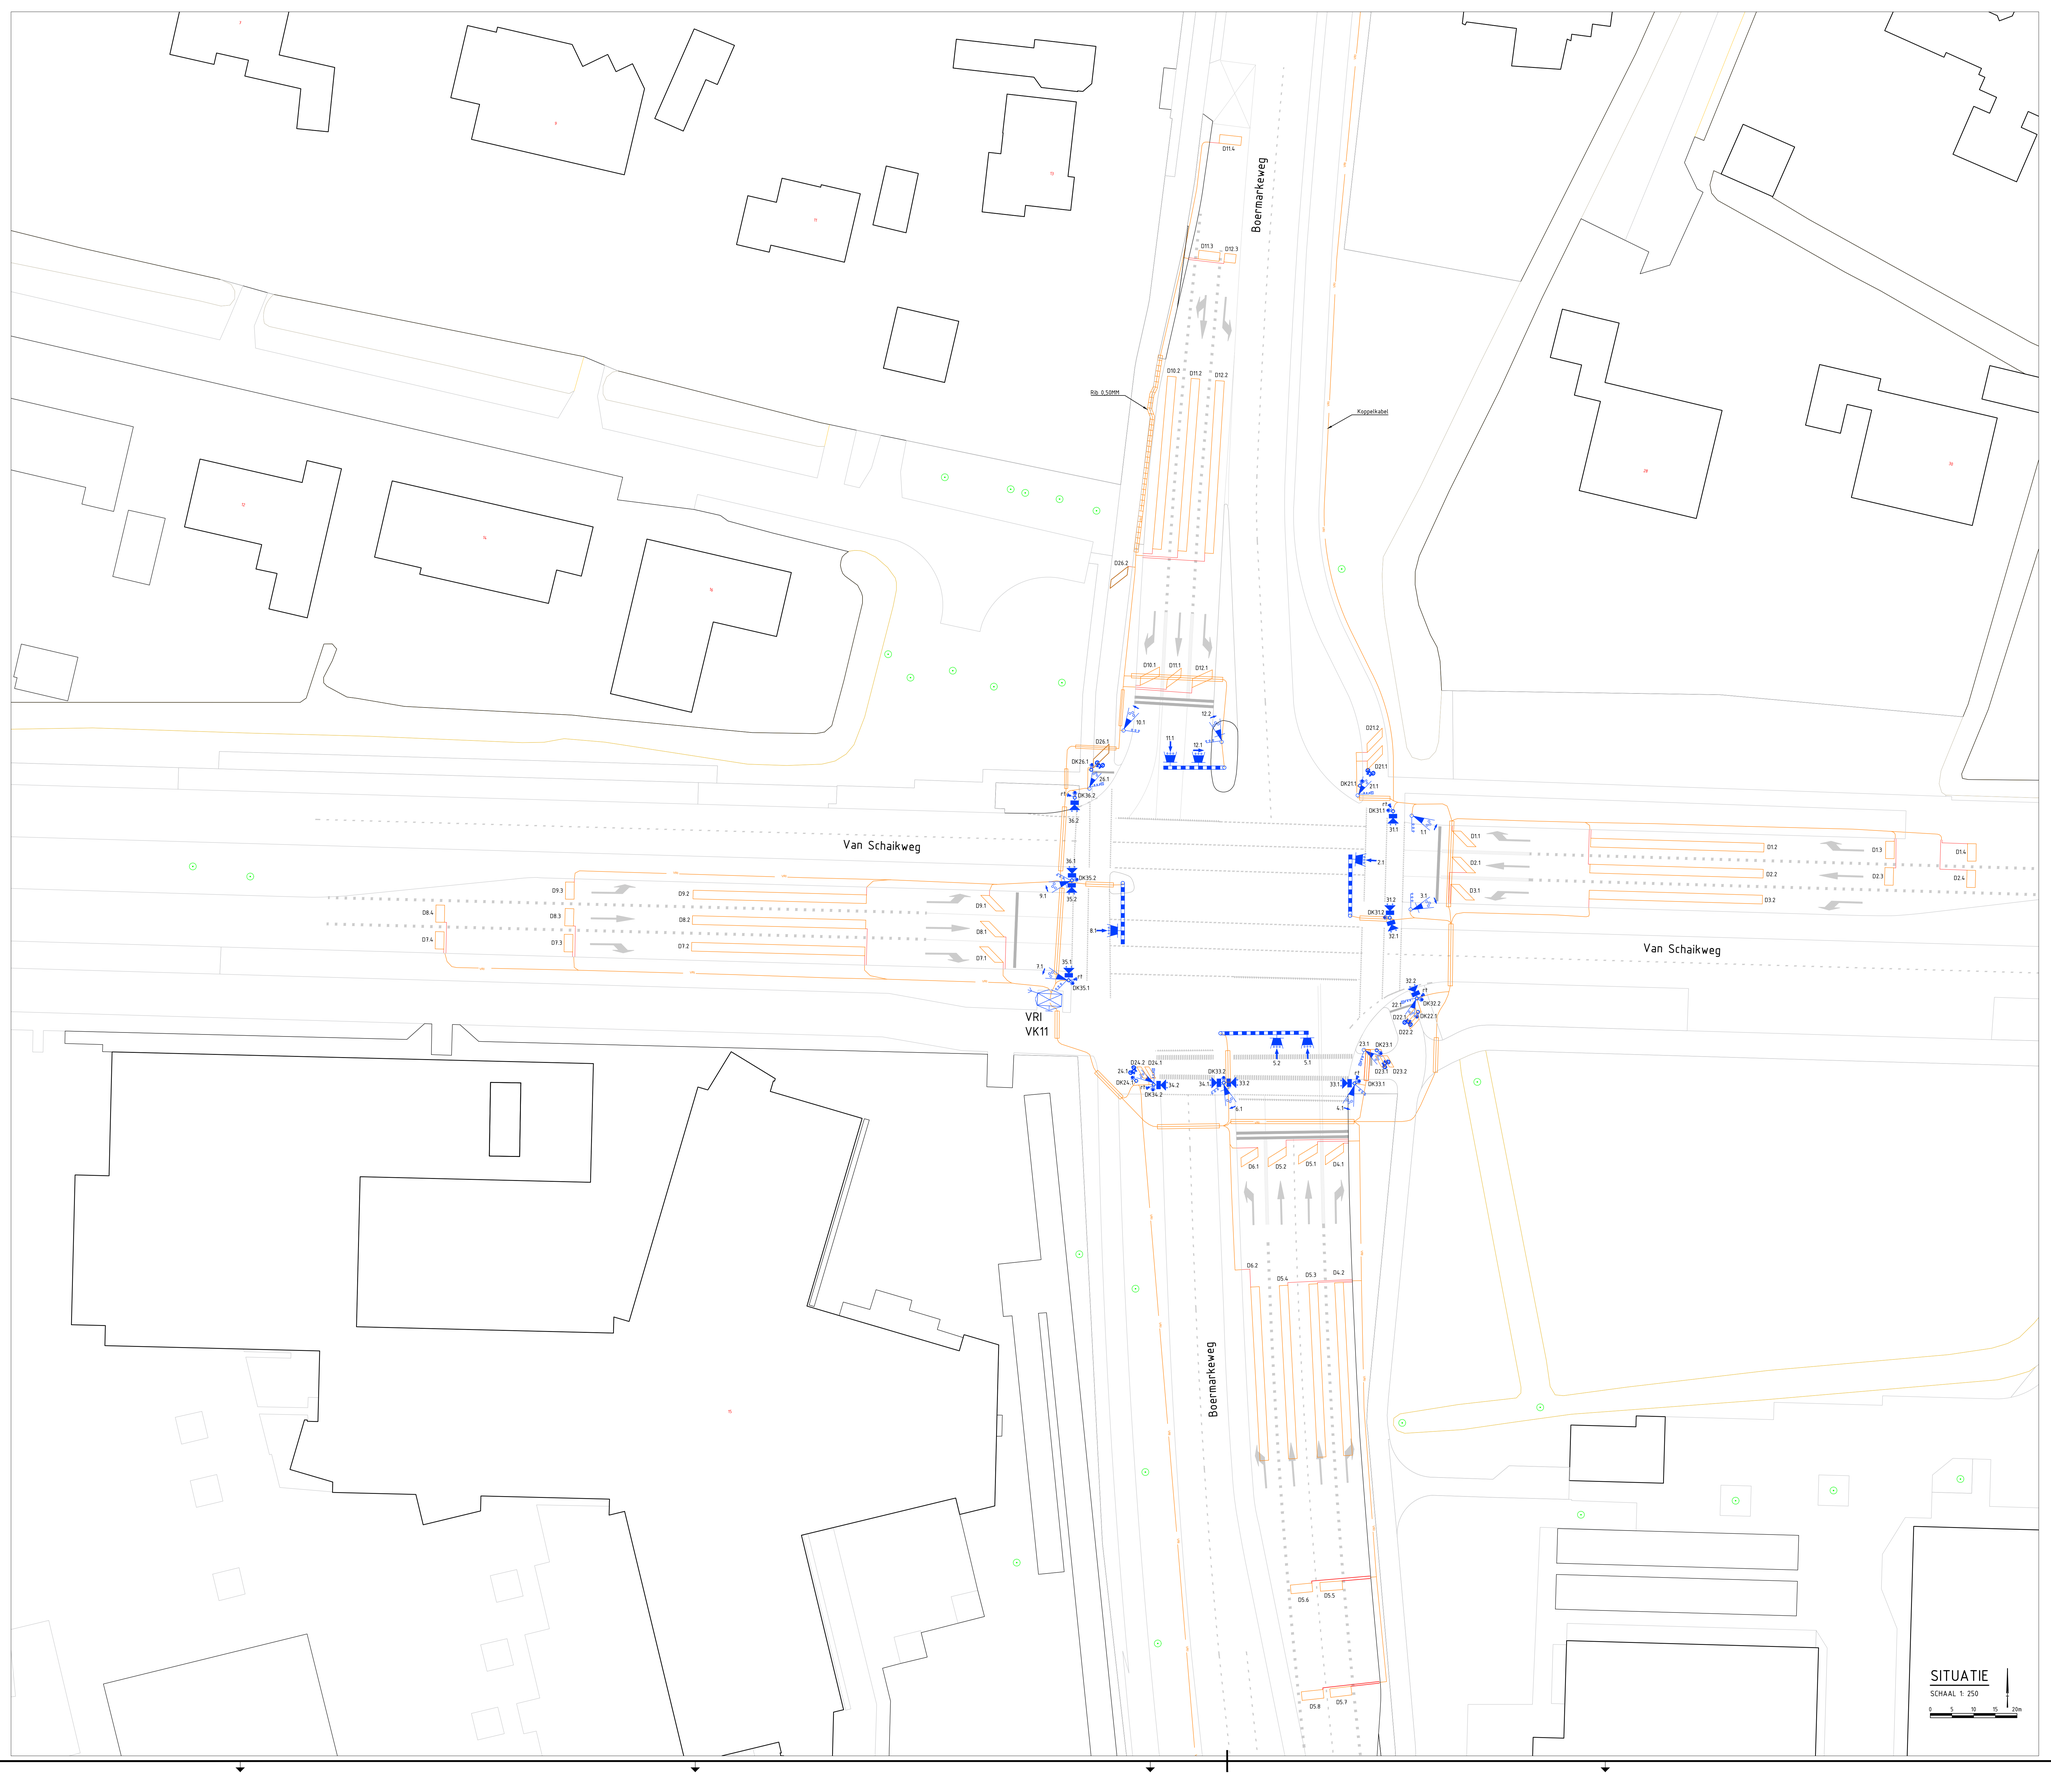


Lussen VK11 Emmen

Detectie

AUTO-LUSSEN KLINKER ASFALT	FIETS-LUSSEN KLINKER ASFALT	AFMETING VAN DE LUS IN METERS	LENGTE PASSIEF	AANTAL WINDINGEN	AFSTAND TOT STOPSTREEP (IN METERS)	TYPE LUSDRAAD
D 01.1		1 x 2,5	0,5	5	1	XLPE 1,5mm2
D 01.2		20 x 1	1,5	2	17	XLPE 1,5mm2
D 01.3		1 x 2,5	0,5	5	51	XLPE 1,5mm2
D 01.4		1 x 2,5	0,5	5	66	XLPE 1,5mm2
D 02.1		1 x 2,5	4	5	1	XLPE 1,5mm2
D 02.2		20 x 1	5	2	17	XLPE 1,5mm2
D 02.3		1 x 2,5	0,5	5	51	XLPE 1,5mm2
D 02.4		1 x 2,5	0,5	5	66	XLPE 1,5mm2
D 03.1		1 x 2,5	0,5	5	1	XLPE 1,5mm2
D 03.2		20 x 1	1,5	2	17	XLPE 1,5mm2
D 04.1		1 x 2,2	0,5	5	1	XLPE 1,5mm2
D 04.2		20 x 1	1	2	17	XLPE 1,5mm2
D 05.1		1 x 2,5	0,5	5	1	XLPE 1,5mm2
D 05.2		1x2,5	4	5	1	XLPE 1,5mm2
D 05.3		20 x 1	1,5	2	17	XLPE 1,5mm2
D 05.4		20 x 1	5	2	17	XLPE 1,5mm2
D 05.5		1 x 2,5	1	2	51	XLPE 1,5mm2
D 05.6		1 x 2,5	4	2	51	XLPE 1,5mm2
D 05.7		1 x 2,5	0,5	5	66	XLPE 1,5mm2
D 05.8		1 x 2,5	4	5	66	XLPE 1,5mm2
D 06.1		1 x 2,5	0,5	5	1	XLPE 1,5mm2
D 06.2		20 x 1	1,5	2	17	XLPE 1,5mm2
D 07.1		1 x 2,5	0,5	5	1	XLPE 1,5mm2
D 07.2		20 x 1	1,5	2	17	XLPE 1,5mm2
D 07.3		1 x 2,5	0,5	5	51	XLPE 1,5mm2
D 07.4		1 x 2,5	0,5	5	66	XLPE 1,5mm2
D 08.1		1 x 2,5	4	5	1	XLPE 1,5mm2
D 08.2		20 x 1	5	2	17	XLPE 1,5mm2
D 08.3		1 x 2,5	0,5	5	51	XLPE 1,5mm2
D 08.4		1 x 2,5	0,5	5	66	XLPE 1,5mm2
D 09.1		1 x 2,5	0,5	5	1	XLPE 1,5mm2
D 09.2		20 x 1	1,5	2	17	XLPE 1,5mm2
D 09.3		1 x 2,5	0,5	5	51	XLPE 1,5mm2
D 10.1		1 x 3	0,5	5	1	XLPE 1,5mm2
D 10.2		20 x 1	1,5	2	17	XLPE 1,5mm2
D 11.1		1 x 2,5	0,5	5	1	XLPE 1,5mm2
D 11.2		20 x 1	1,5	2	17	XLPE 1,5mm2
D 11.3		1 x 2,5	0,5	5	51	XLPE 1,5mm2
D 11.4		1 x 2,5	0,5	5	66	XLPE 1,5mm2
D 12.1		20 x 1	5	2	17	XLPE 1,5mm2
D 12.2		20 x 1	5	2	17	XLPE 1,5mm2
D 12.3		1 x 2,5	2	5	51	XLPE 1,5mm2
	D 21.1	1,75 x 0,5	0,5	5		LiYY2Y 6x1,5 mm2
	D 21.2	1,75 x 0,5	0,5	5		LiYY2Y 6x1,5 mm2
	D 22.1	1,75 x 0,5	0,5	5		LiYY2Y 6x1,5 mm2
	D 22.2	1,75 x 0,5	0,5	5		LiYY2Y 6x1,5 mm2
	D 24.1	1,75 x 0,5	0,5	5		LiYY2Y 6x1,5 mm2
	D 24.2	1,75 x 0,5	0,5	5		LiYY2Y 6x1,5 mm2

Legenda

Geometrie	Omschrijving	Status
	Kabel VRI	Bestaand
	Uitloper Detectie	Bestaand
	Bebouwing	Bestaand
	Overbouwing	Bestaand
	Erf	Bestaand
	Weg	Bestaand

Symbool	Omschrijving	Status
	Boom	Bestaand
	Vri 2 lichtslantaarn	Bestaand
	Vri 3 lichtlantaarn 30cm hemelpijl met achtergrondschild	Bestaand
	Vri 3 lichtlantaarn 30cm links met achtergrondschild	Bestaand
	Vri 3 lichtslantaarn 20 cm met achtergrondschild links	Bestaand
	Vri 3 lichtslantaarn 20cm rechts	Bestaand
	Vri 3 lichtslantaarn 8cm	Bestaand
	Vri 3 lichtslantaarn fiets	Bestaand
	Vri 3 lichtslantaarn met wachttijdvoorspelling	Bestaand
	Vri draagconstructie uithouder	Bestaand
	Vri drukknop met wachttijdmelder	Bestaand
	Vri kar antenne	Bestaand
	Vri mast	Bestaand
	Vri ratelikker	Bestaand
	Vri Detectie lus	Bestaand
	Vri mantelbuis	Bestaand

Projectnaam: Kruispunt Boermarkeweg / Van Schaikweg
Onderdeel: VK11 Emmen
Tekeningnummer: 2024-Emm-001-VK11-V1
Formaat: A0
Schaal: 1:250
Status: Revisie
Blad: 01 van 01
Tekenaar: P.I.M
Datum gemaakt: 26-04-2024
Gecontroleerd door: Jvan Ginkel
Datum Gecontr.: 06-05-2024
Opdrachtgever: Gemeente Emmen
swarco The Better Way. Every Day.