



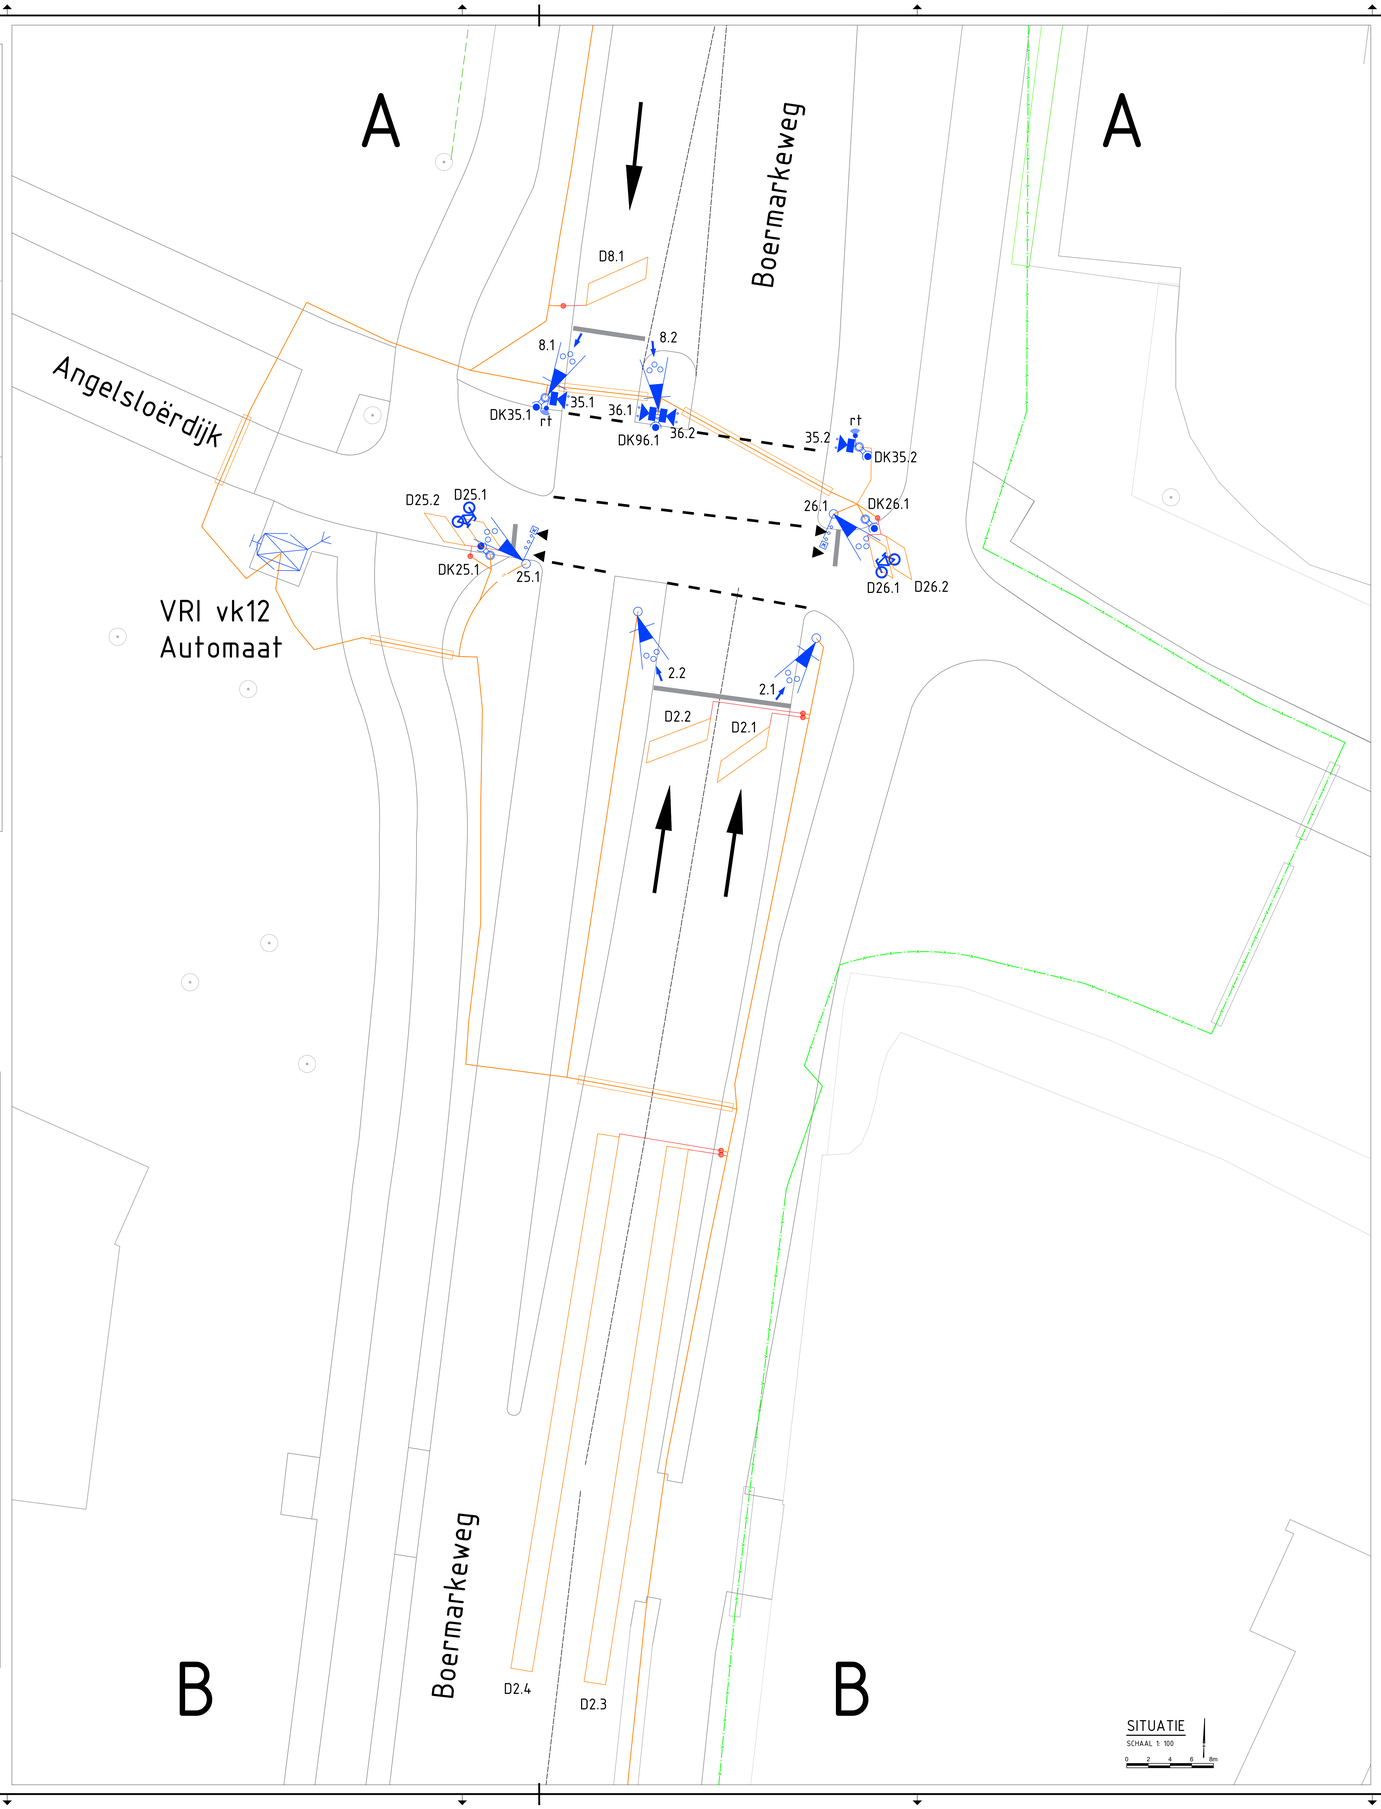

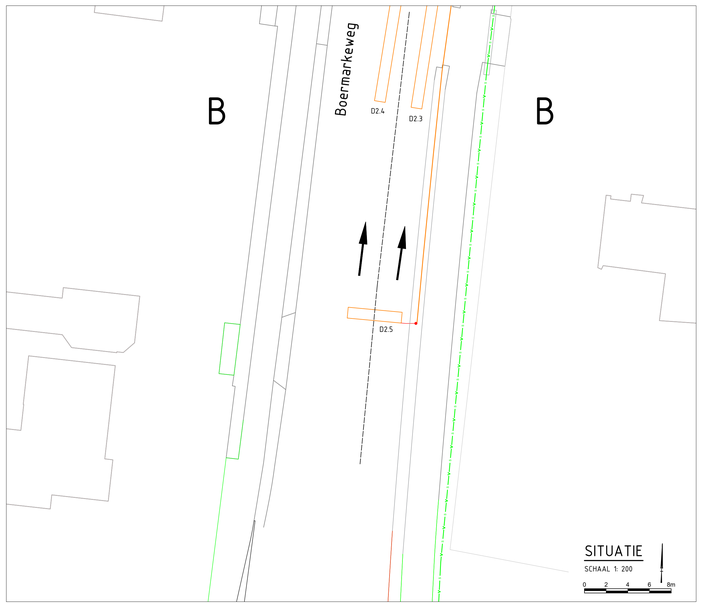

Detectie VK12

Auto-Lussen Klinkers	Auto-Lussen Asfalt	Fiets-Lussen Klinkers	Fiets-Lussen Asfalt	Afmeting lus in meters	Aantal Windingen	Afstand Stopstreep	Opmekingen
	D2.1			3x1	5	2.0	
	D2.2			2.7x1	5	2.0	
	D2.3			25x1	1	20.0	
	D2.4			25x1	1	20.0	
	D2.5			5x1	5	65.0	
	D8.1			3x1	5	2.0	
	D8.2			20x1	1	20.0	
	D8.3			2.7x1	5	63.0	
			D25.1	1.5x1	5	1.5	
			D25.1	1.5x1	5	2.5	
		D26.1		1.5x1	5	1.5	
		D26.2		1.5x1	5	2.5	

Legenda

Geometrie	Omschrijving	Status
	Stuurkabel	Revisie
	Kabel VRI	Revisie
	Uitloper Detectie	Revisie
Symbool	**Omschrijving**	**Status**
	Vri 2 lichtslantaarn	Revisie
	Vri 3 lichtslantaarn 20 cm met achtergrondschild hemelpijl	Revisie
	Vri 3 lichtslantaarn fiets	Revisie
	Vri 3 lichtslantaarn met wachttijdvoorspelling	Revisie
	Vri drukknop met wachttijdmelder	Revisie
	Vri kar antenne	Revisie
	Vri mast	Revisie
	Vri ratteltikker	Revisie
	Vri detectielus	Revisie
	Vri mantelbuis	Bestaand
	Dectectie-Mof	Bestaand

Projectnaam: Kruising Boermarkeweg/Angelsloërdijk
Onderdeel: VK12 Emmen
Tekeningnummer: 2024-Emm-002-VK12-V2
Formaat: A0
Schaal: 1:100
Status: Revisie
Blad: 01 van 01
Tekenaar: P.I.M
Datum getekend: 28-03-2024
Gecontroleerd door: Ivan Gilkel
Datum Controle: 28-03-2024
Opdrachtgever: Gemeente Emmen
swarco The Better Way Every Day.