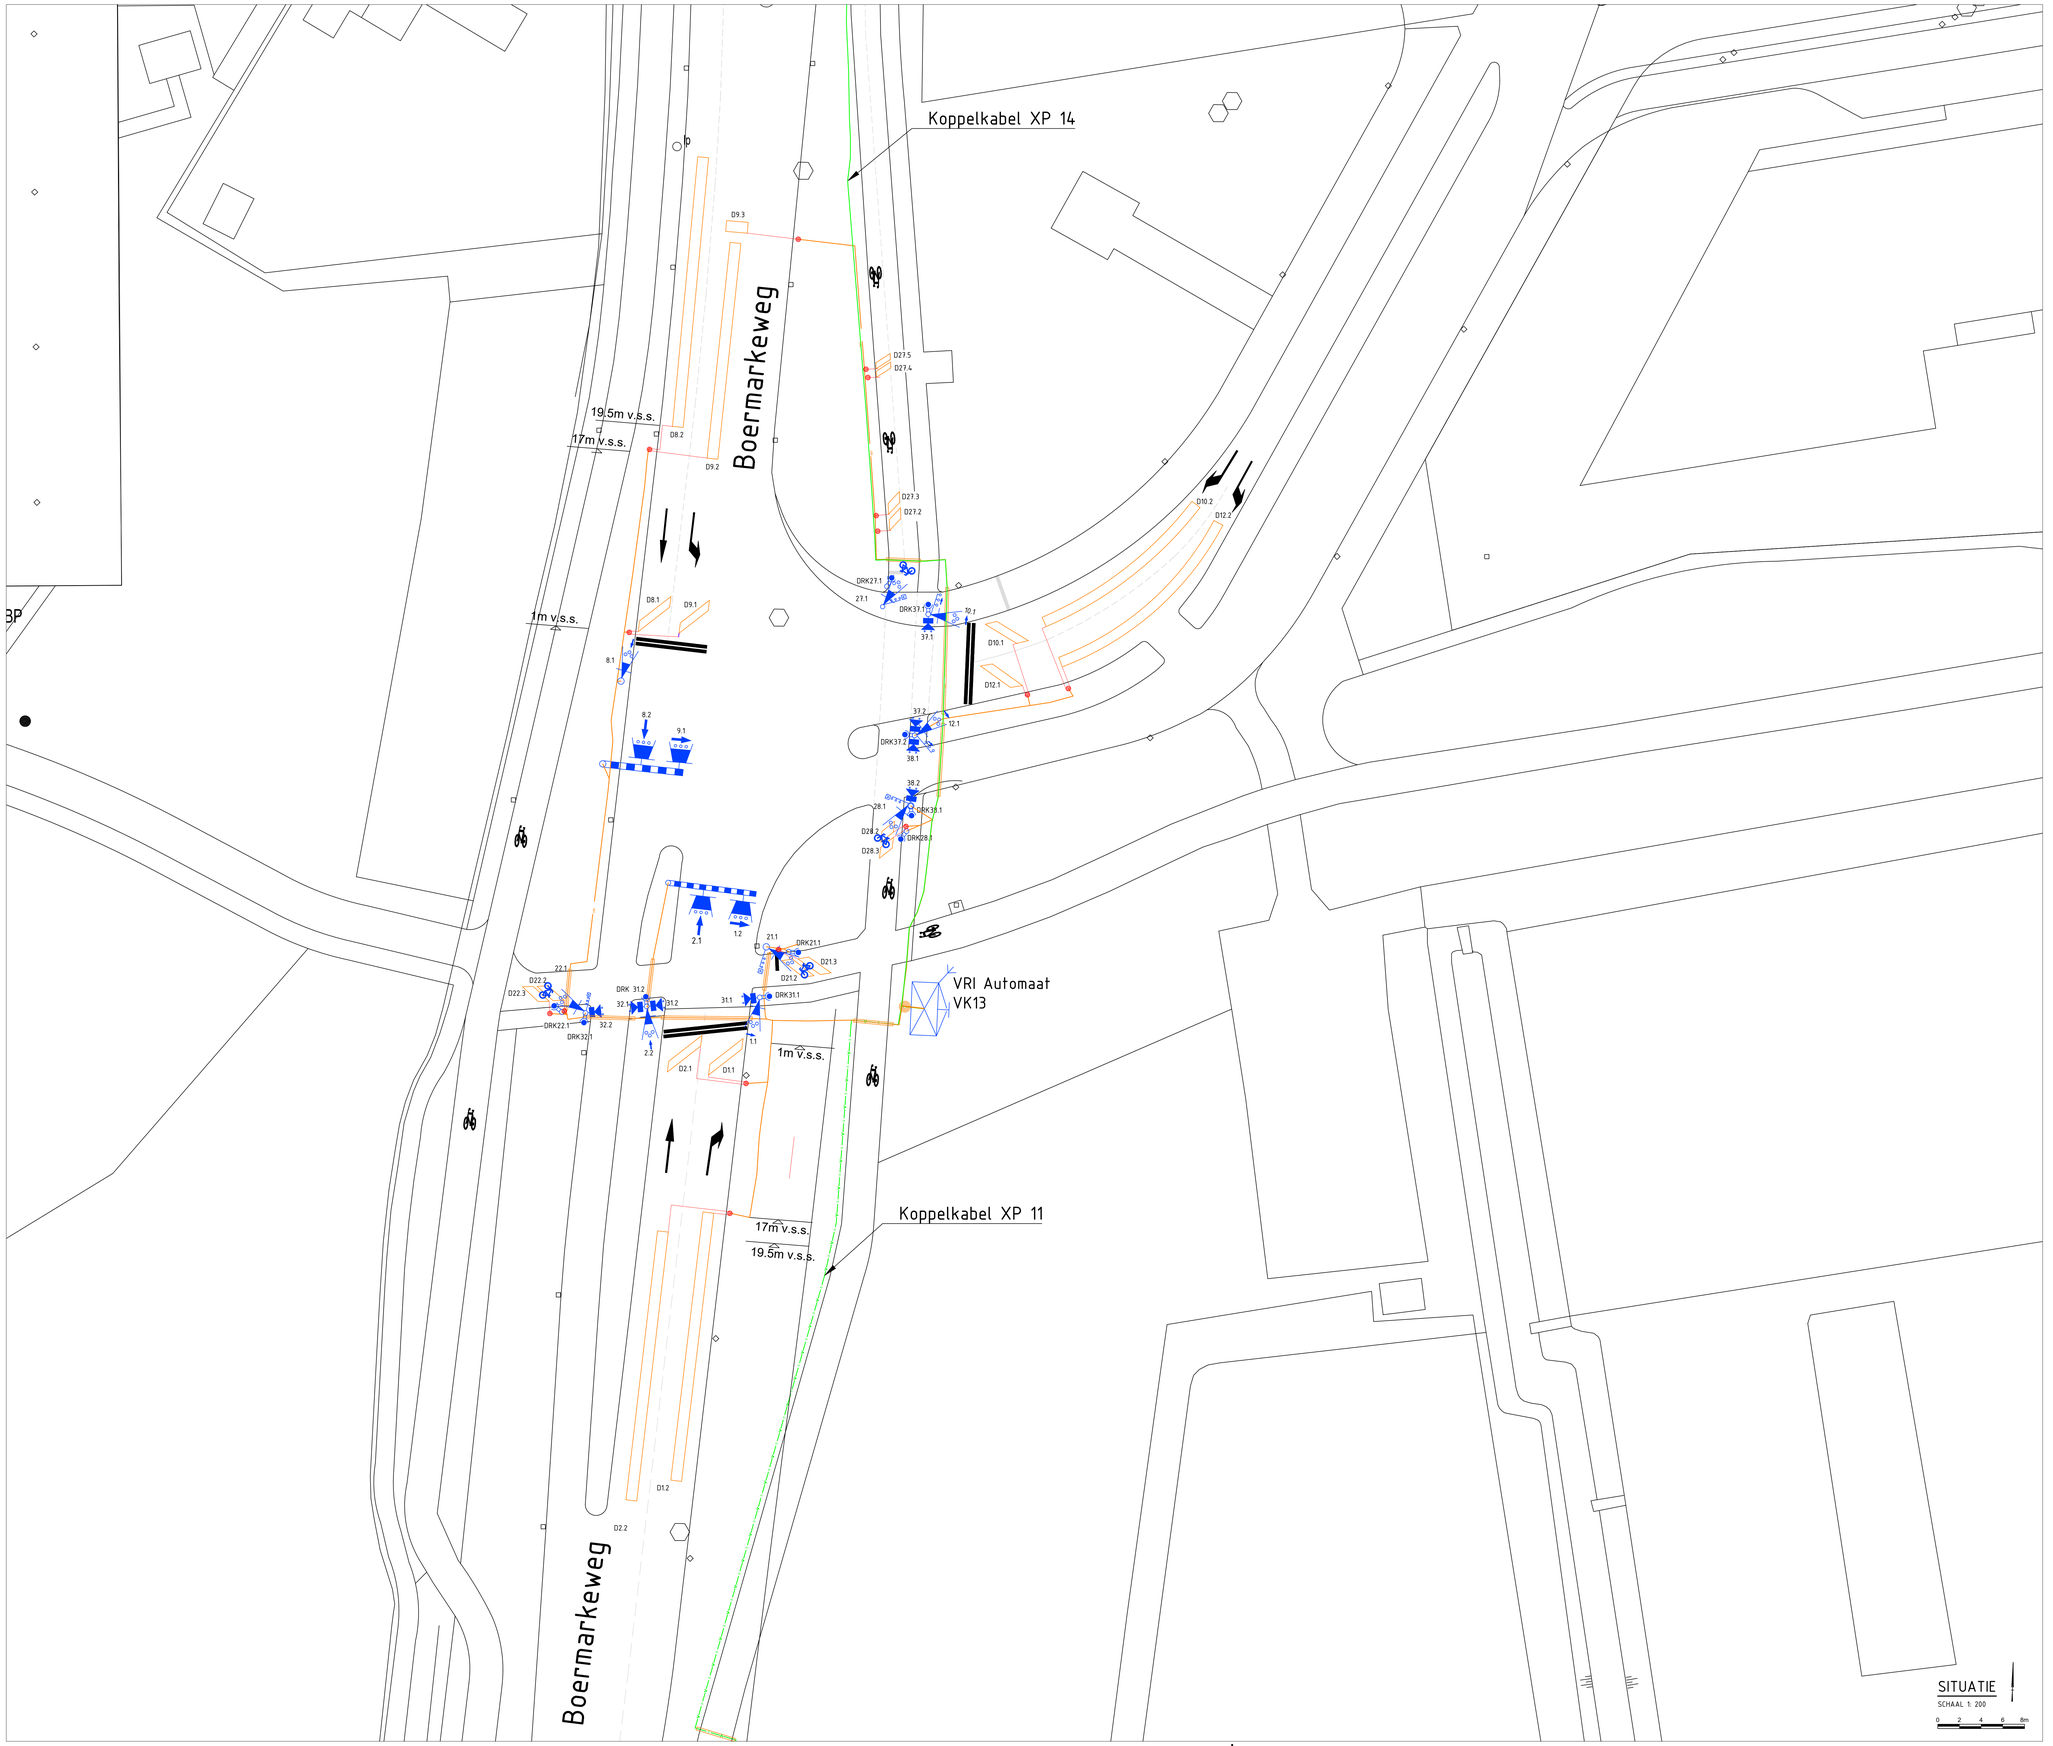


SITUATIE

SCHAAL 1: 200

0 2 4 6 8m

Detectie VK13

Auto-Lussen Klinkers	Asfalt	Fiets-Lussen Klinkers	Beton	Afmeting lus in meters	Aantal Windingen	Afstand Stopstreep	Opmekingen
	D1.1			1x4	4	1	
	D1.2			25.1	1	17	
	D2.1			1x4	4	1	
	D2.2			25X1	1	19.5	
	D8.1			1X4	4	1	
	D8.2			25X1	1	20	
	D9.1			1X3.5	4	1	
	D9.2			20X1	2	17.5	
	D9.3			1X2	5	38	
	D10.1			1X3.5	4	0.5	
	D10.2			17,5X1	2	6	
	D12.,1			1X4	4	0.5	
	D12.2			20X1	2	6	
		D21.1		2.5X1	5	0.5	6x1.5mm
		D21.2		2,5X1	5	2	6x1.5mm
		D22.1		2X1	5	0.5	6x1.5mm
		D22.2		2X1	5	2	6x1.5mm
		D27.1		1.5X1	5	0.5	6x1.5mm
		D27.2		1.5X1	5	2	6x1.5mm
		D27.3		1.5X1	5	20	6x1.5mm
		D28.1		1.5X1	5	0.5	6x1.5mm
		D28.2		1.5X1	5	2	6x1.5mm

Legenda

Geometrie	Omschrijving	Status
	Stuurkabel	Revisie
	Kabel VRI	Bestaand
	Uitloper Detectie	Bestaand

Symbool	Omschrijving	Status
	Vri 2 lichfslantaarn	Revisie
	Vri 3 lichtlantaarn 30cm hemelpijl met achtergrondschild	Revisie
	Vri 3 lichtlantaarn 30cm links met achtergrondschild	Revisie
	Vri 3 lichtlantaarn 30cm rechts met achtergrondschild	Revisie
	Vri 3 lichfslantaarn 20 cm met achtergrondschild hemelpijl	Revisie
	Vri 3 lichfslantaarn 20 cm met achtergrondschild links	Revisie
	Vri 3 lichfslantaarn 20 cm met achtergrondschild rechts	Revisie
	Vri 3 lichfslantaarn 8cm	Revisie
	Vri 3 lichfslantaarn fiets met achterschild	Revisie
	Vri 3 lichfslantaarn met wachttijdvoorspelling	Revisie
	Vri automaat incl bedieningspaneel en deuren	Revisie
	Vri draagconstructie uithouder	Revisie
	Vri drukknop met wachttijdmelder	Revisie
	Vri kar antenne	Revisie
	Vri mast	Revisie
	Vri detectielus	Revisie
	Vri kabelrol	Revisie
	Vri manfelbuis	Revisie
	Dectectie-Mof	Bestaand

Projectnaam	Kruising Boermarkeweg-Aansluiting Ziekenhuis
Onderdeel	VK13 Emmen
Tekeningnummer	2024-Emm-002-VK13-v1
Formaat	A0
Schaal	1:200
Status	Revisie
Blad	01 van 01
Tekenaar	P.I.M
Datum getekend	28-03-2024
Gecontroleerd door	J.van Ginkel
Datum Controle	28-03-2024
Opdrachtgever	Gemeente Emmen
	swarco The Better Way. Every Day.