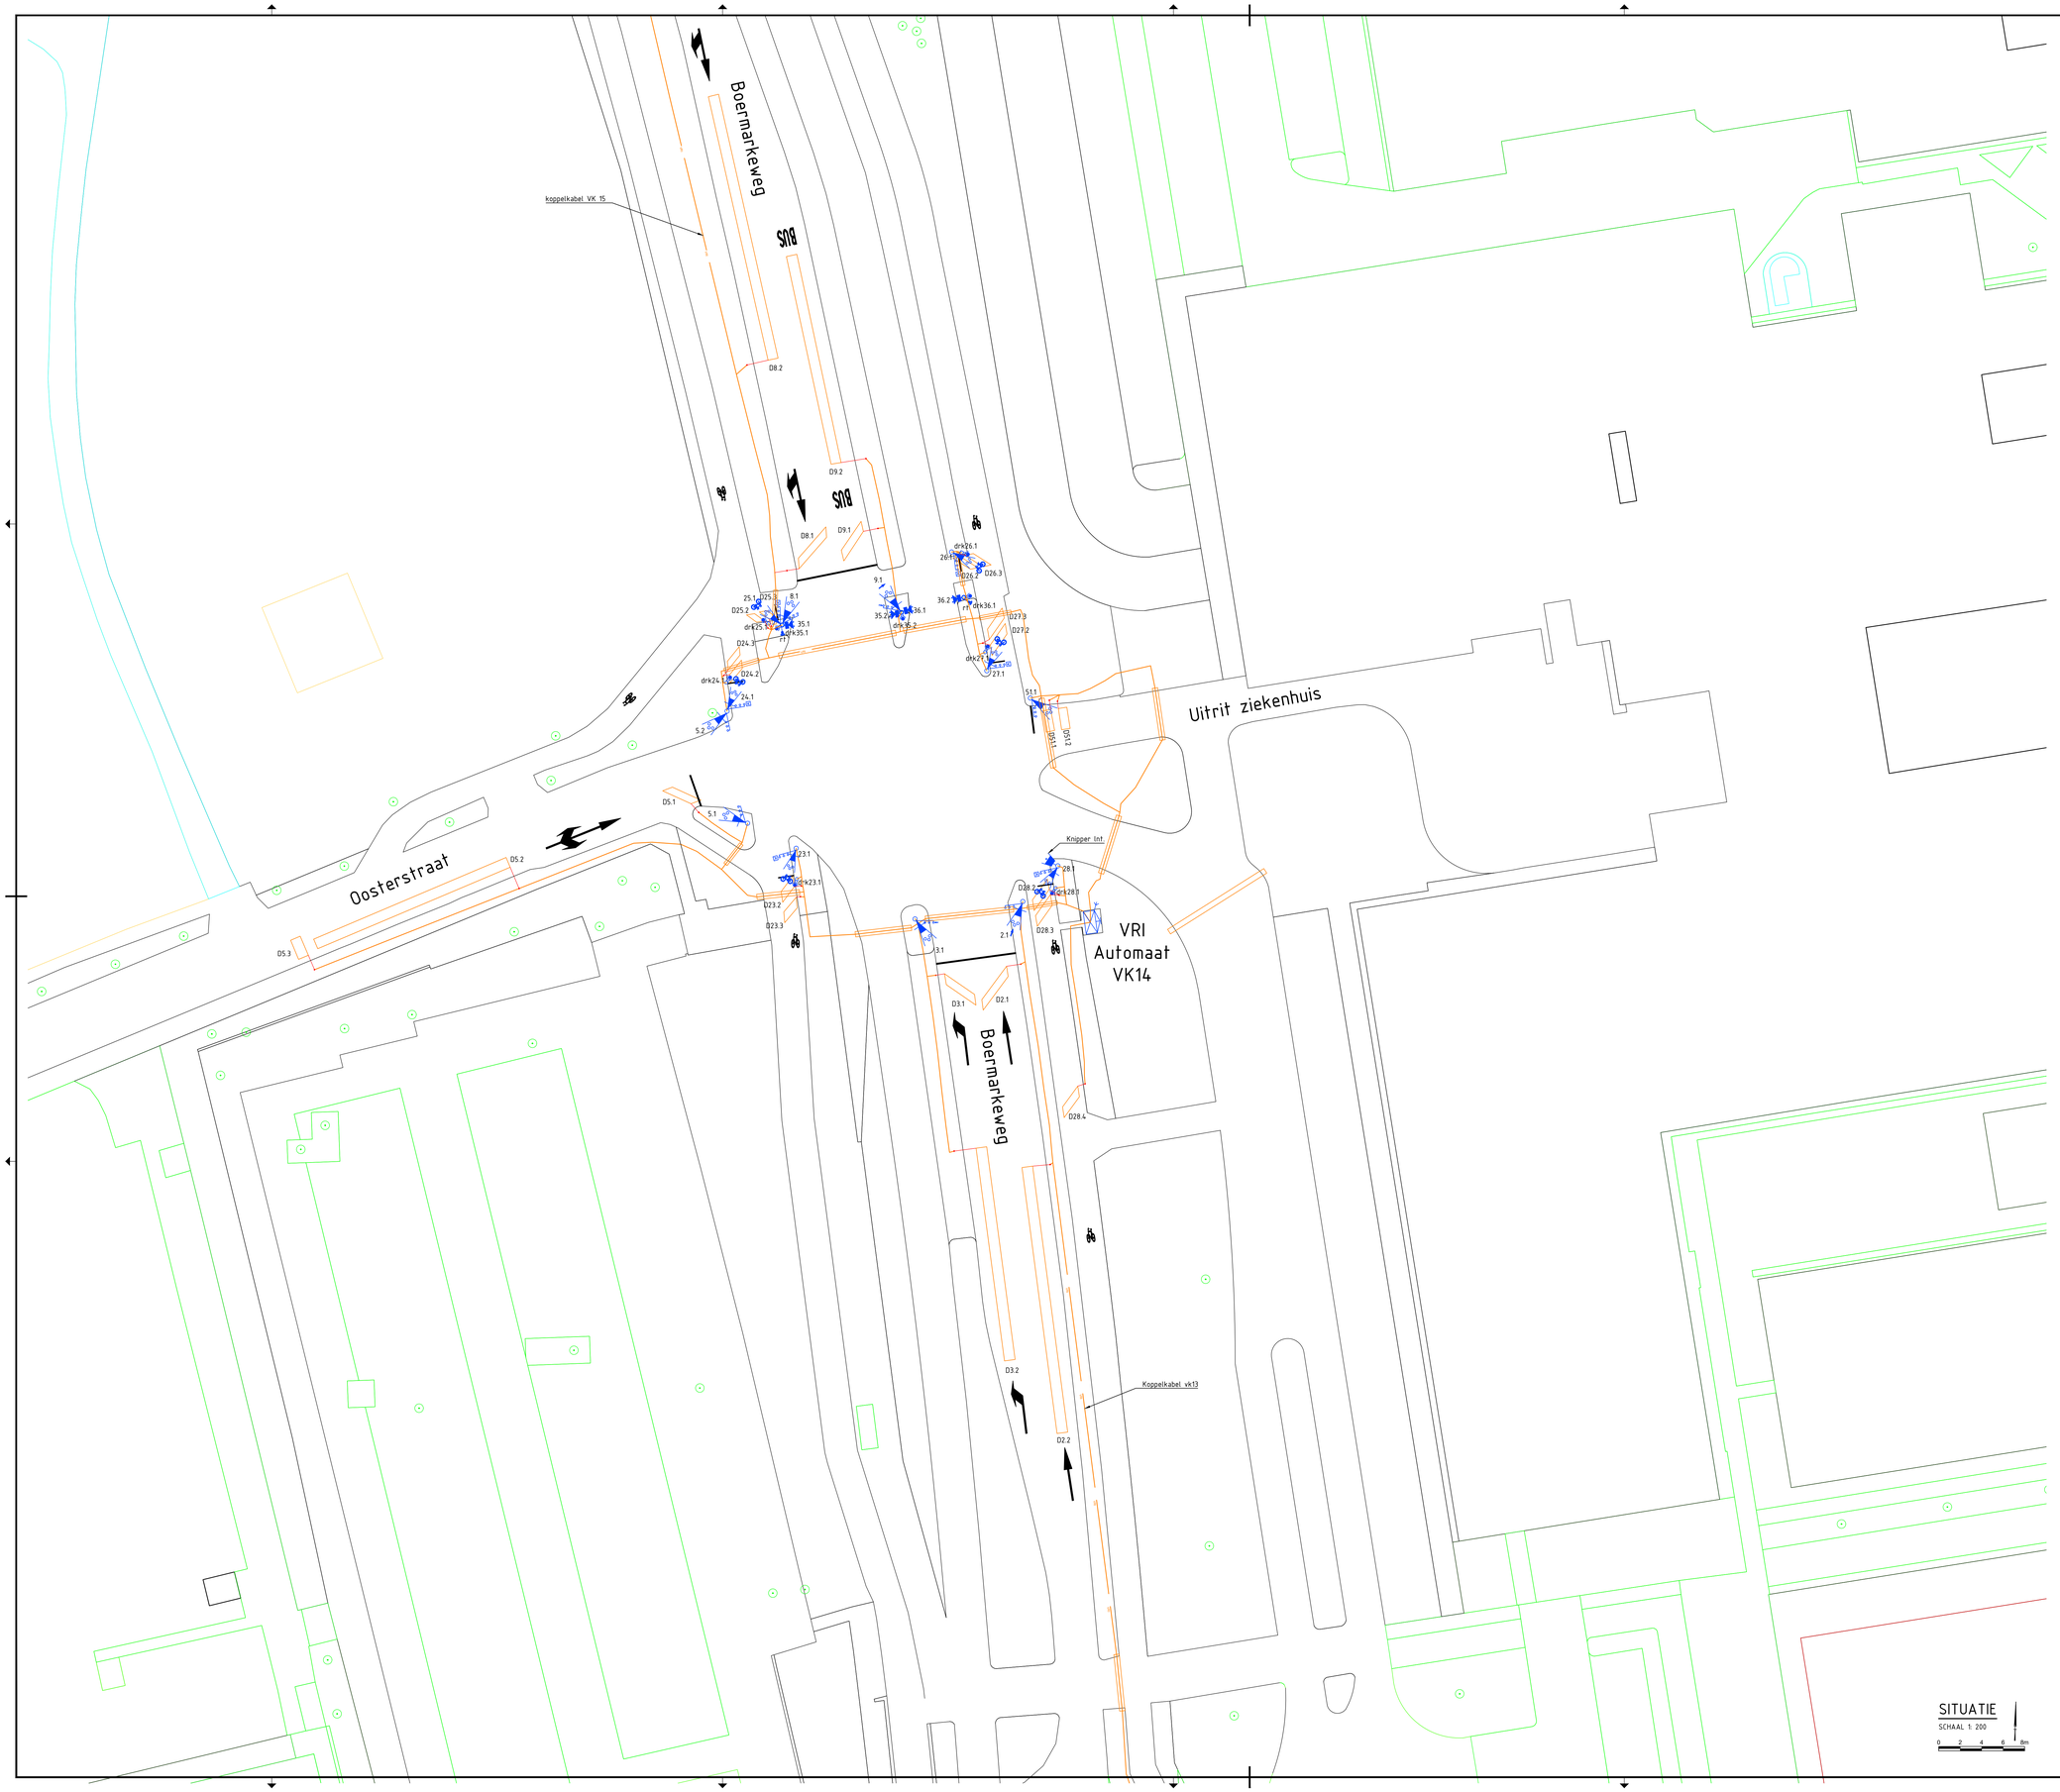


Detectie VK14

Auto-Lussen Klinkers	Auto-Lussen Asfalt	Fiets-Lussen Klinkers	Fiets-Lussen Beton	Afmeting lus in meters	Aantal Windingen	Afstand Stopstreep	Opmekingen
	D2.1			1x4	4	1	
	D2.2			25.1	2	20	
	D3.1			1x3	4	1	
	D3.2			20x1	2	17.5	
D5.1				1x3	4	1	
D5.2				20x1	2	18	
D5.3				1x2	4	39	
	D8.1			1x4	4	1	
	D8.2			25x1	2	20	
	D9.1			1x3	4	1	
	D9.2			20x1	2	10	
	D51.1			2x1	4	1	
	D51.2			2x1	4	2.5	
			D23.2	2x1	5	1	6x0.5mm
			D23.3	2x1	5	3	6x0.5mm
			D24.2	2x1	5	0.5	6x0.5mm
			D24.3	2x1	5	2	6x0.5mm
			D25.2	1.5x1	5	0.5	6x0.5mm
			D25.3	1.5x1	5	1.5	6x0.5mm
			D26.1	2x1	5	0.5	6x0.5mm
			D26.2	2x1	5	1.5	6x0.5mm
			D27.2	2.5x1	5	0.5	6x0.5mm
			D27.3	2.5x1	5	1.5	6x0.5mm
		D28.2		2.5x1	5	0.5	6x0.5mm

Legenda

Geometrie	Omschrijving	Status
	Gemengd bos	Bestaand
	Groenvoorziening	Bestaand
	Muur	Bestaand
	Kabel VRI	Revisie
	Uitloper Detectie	Revisie
	Bebouwing	Bestaand
	Groen	Bestaand
	Erf	Bestaand
	Weg	Bestaand
	Asfalt	Bestaand
	Halfverharding	Bestaand
	Open verharding	Bestaand
	Betonstraatsteen	Bestaand
	Tegel	Bestaand

Symbool	Omschrijving	Status
	Boom	Bestaand
	Vri 1 lichtslantaarn 20cm	Revisie
	Vri 2 lichtslantaarn	Revisie
	Vri 3 lichtslantaarn 20 cm met achtergrondschild	Revisie
	Vri 3 lichtslantaarn 20 cm met achtergrondschild hemelpijl	Revisie
	Vri 3 lichtslantaarn 20 cm met achtergrondschild links	Revisie
	Vri 3 lichtslantaarn 8cm	Revisie
	Vri 3 lichtslantaarn fiets met achterschild	Revisie
	Vri 3 lichtslantaarn met wachttijdvoorspelling	Revisie
	Vri automaat incl bedieningspaneel en deuren	Revisie
	Vri drukknop met wachttijdmelder	Revisie
	Vri kar antenne	Revisie
	Vri mast	Revisie
	Vri rateltikker	Revisie
	Vri detectielus	Revisie
	Vri mantelbuis	Revisie
	Dectectie-Hof	Revisie

SITUATIE
SCHAAL 1: 200
0 2 4 6 8m

Projectnaam	Kruispunt Boermarkeweg/Oosterstraat
Onderdeel	VK14 Emmen
Tekeningnummer	2024-Emm-002-VK14-V1
Formaat	A0
Schaal	1:200
Status	Revisie
Blad	01 van 01
Tekenaar	P.I.M.
Datum getekend	05-01-2024
Gecontroleerd door	J.van Ginkel
Datum Controle	01-02-2024

Opdrachtgever: Gemeente Emmen

swarco The Better Way Every Day