


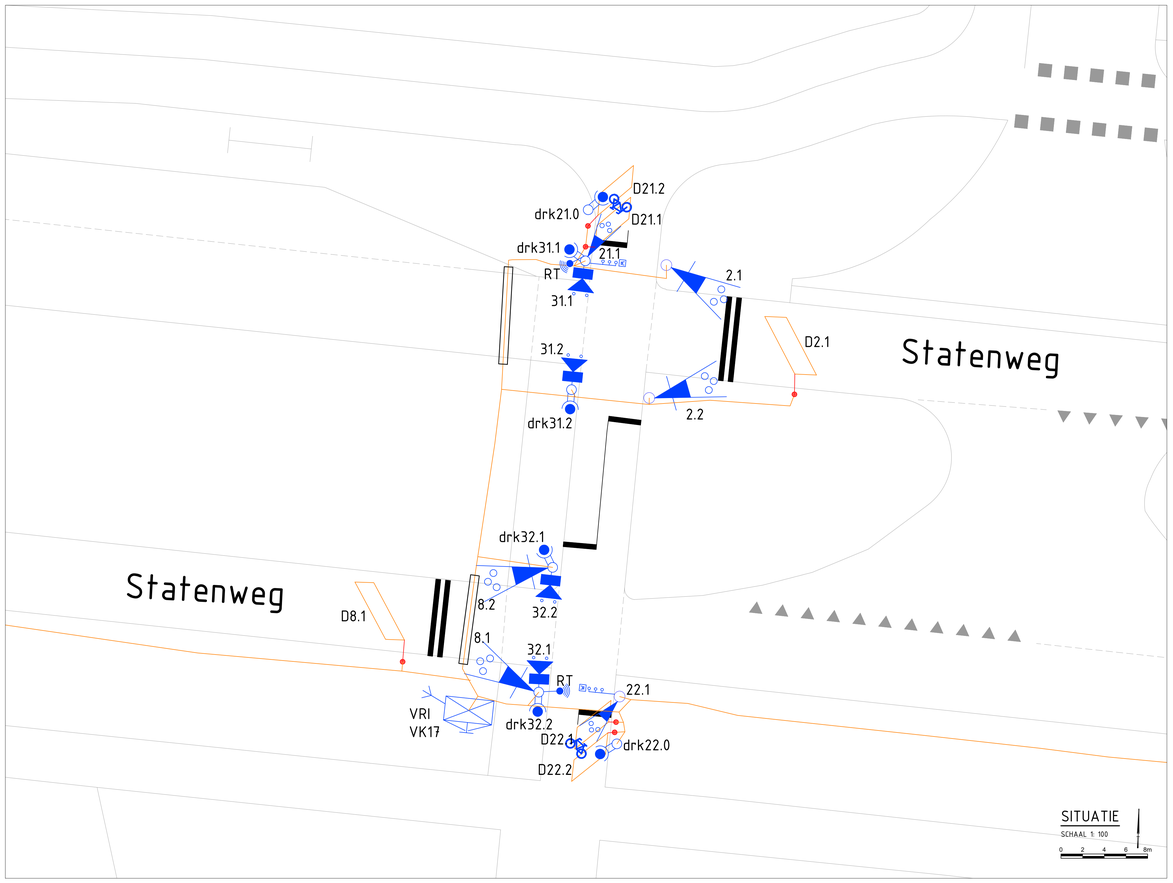

Lussen VK17 Emmen

Lus Nummers	Klinkers / Tegels	Asfalt / Beton	Afmeting in meters	Aantal Windingen	Afstand Stopstreep	Opmekingen
D2.1		asfalt	1X3.0	5	1	
D2.2		asfalt	20X1	2	30	
D2.3		asfalt	1X2	5	70	
D2.4		asfalt	1X2	5	90	
D8.1		asfalt	1X3.0	5	1	
D8.2		asfalt	20X1	2	30	
D8.3		asfalt	1X2	5	70	
D8.4		asfalt	1x2	5	90	
D21.1	Tegels		1X2	6	0.5	
D21.2	Tegels		1X2	6	2	
D22.1	Tegels		1X2	6	0.5	
D22.2	Tegels		1X2	6	2	

Legenda

Geometrie	Omschrijving	Status
	Kabel VRI	Revisie
	Uitloper Detectie	Revisie
	Stopstreep (0.30)	Revisie

Symbool	Omschrijving	Status
	Vri 2 lichtslantaarn	Revisie
	Vri 3 lichtslantaarn 20 cm met achtergrondschild	Revisie
	Vri 3 lichtslantaarn fiets	Revisie
	Vri 3 lichtslantaarn met wachttijdvoorspelling	Revisie
	Vri automaat incl bedieningspaneel en deuren	Revisie
	Vri drukknop met wachttijdmelder	Revisie
	Vri kar antenne	Revisie
	Vri rateltikker	Revisie
	Mof	Revisie
	Vri detectielus	Revisie
	Vri mantelbuis	Revisie

Projectnaam: GOP Statenweg/Kerrspellaan
Onderdeel: VK17 Emmen
Tekeningnummer: 2024-Emm-002-VK17-V1
Formaat: A0
Schaal: 1:200
Status: Revisie
Blad: 01 van 01
Tekenaar: P.J.M
Datum getekend: 19-01-2024
Gecontroleerd door: Jvan Ginkel
Datum Controle: 01-02-2024
Opdrachtgever: Gemeente Emmen
swarco The Better Way Every Day