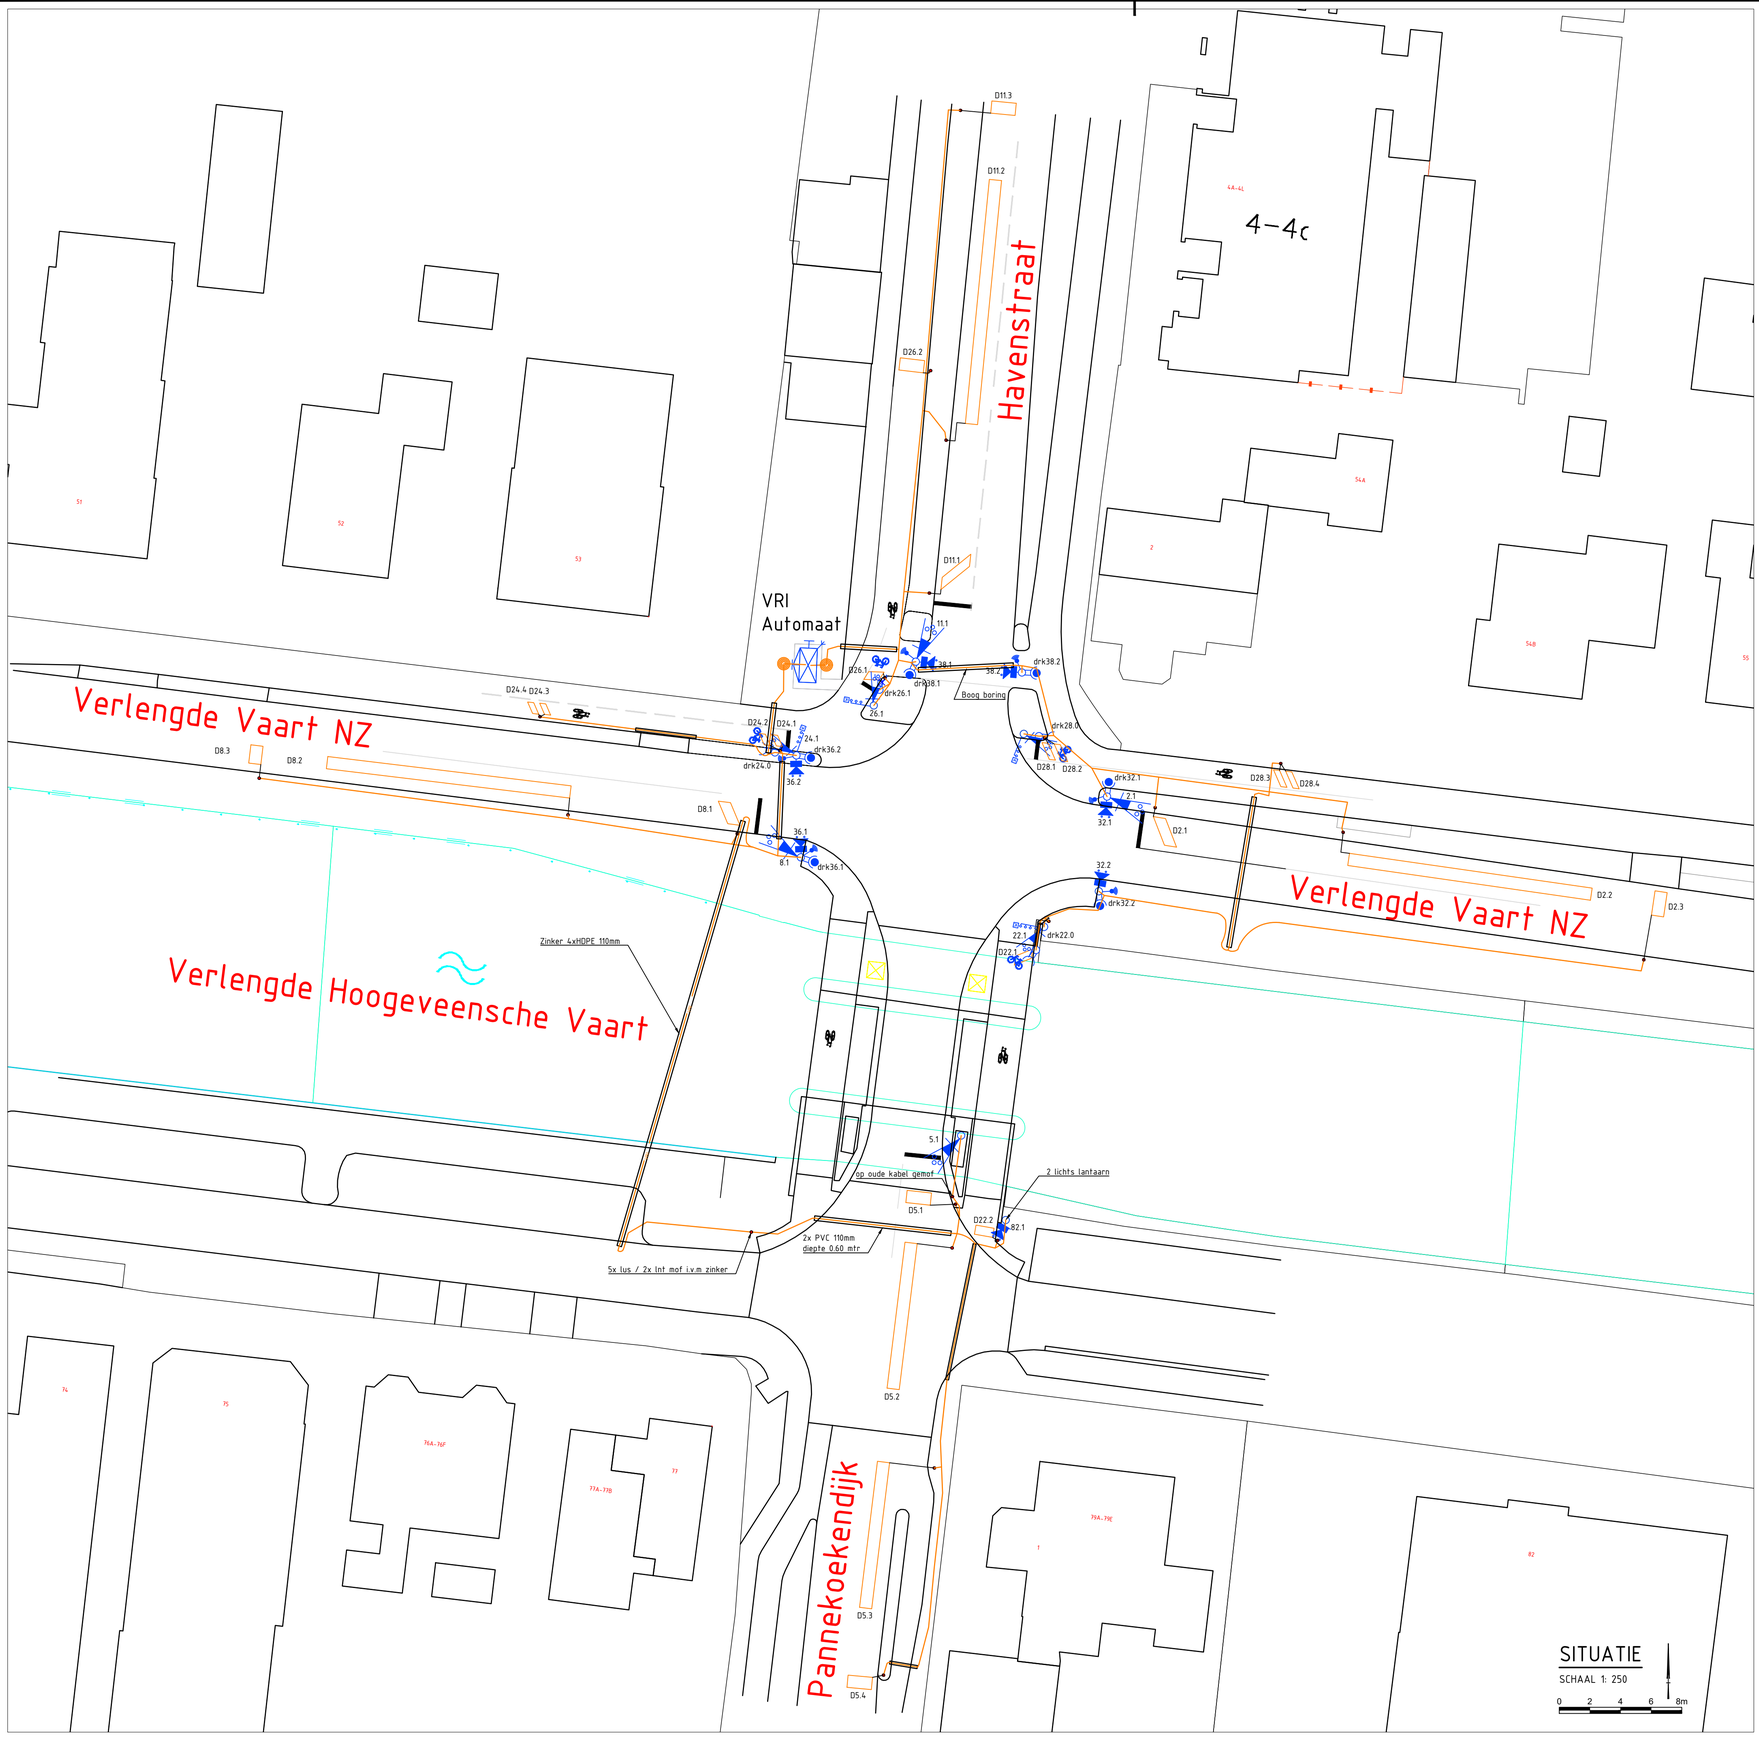


Lussen Vk 23 Erica

Klinkers	Asfalt	Afmeting lus in meters	Aantal winding	Afstand stopstreep in meters	
D2.1		2,5 X 1	5	1,50	
D2.2		20 x 1	2	17,0	
D2.3		2 x 1	4	45,5	
D5.1		2 x1	5	2,5	
D5.2		12 x 1	2	7,0	
	D5.3	12 x1	2	25,0	
	D5.4	2 x1	4	45,5	
D8.1		2 x1	5	1,5	
D8.2		20 x1	2	15,0	
D8.3		1,5 x 1	4	40,0	
	D11.1	3 x 1	5	2,0	
	D11.2	20 x 1	2	15,0	
	D11.3	2 x 1	4	40,0	
	D22.1	1,5 x 0,75	6	1,5	
D22.2		1,5 x 0,75	6	28,0	
D24.1		1 x 0,50	6	0,5	
D24.2		1 x 0,50	6	1,5	
D24.3		1 x 0,50	6	19,5	
D24.4		1x 0,50	6	20,5	
D26.1		1,25 x 0,75	6	0,5	
D26.2		2x 1	6	30,0	
D28.1		1,5 x 0,50	6	0,5	
D28.2		1,5 x 0,50	6	1,5	
D28.3		1,5 x 0,50	6	19,5	
D28.4		1,5 x 0,50	6	20,5	

Legenda

Geometrie	Omschrijving	Status
	Beschoeiing	Bestaand
	Kademuur	Bestaand
	Hekwerk	Bestaand
	Kabel VRI	Nieuw
	Bebouwing	Bestaand
	Erf	Bestaand
	Oever	Bestaand
	Kanaal	Bestaand
	Onverhard	Bestaand
	Pijl	Nieuw

Symbool	Omschrijving	Status
	Vri 2 lichtslantaarn	Nieuw
	Vri 3 lichtslantaarn 20 cm met achtergrondschild	Nieuw
	Vri 3 lichtslantaarn fiets	Nieuw
	Vri 3 lichtslantaarn met wachttijdvoorspelling	Nieuw
	Vri automaat incl bedieningspaneel en deuren	Nieuw
	Vri drukknop	Nieuw
	Vri drukknop met wachttijdmelder	Nieuw
	Vri kar antenne	Nieuw
	Vri rateltikker	Nieuw
	Vri detectielus	Nieuw
	Vri koplus	Nieuw
	Markering symbool fiets 1.35	Bestaand

Projectnaam: Kruispunt Havenstraat/Verlengde Vaart N.Z.
Onderdeel: VK 23 Erica
Tekeningnummer: 2023-emm-001-vk23
Formaat: A1
Schaal: 1:250
Status: Revisie
Blad: 01 van 01
Tekenaar: P.I.M.
Datum getekend: 08-12-2023
Gecontroleerd door: J.van Ginkel
Datum Controle: 11-12-2023
Opdrachtgever: Gemeente Emmen
swarco The Better Way. Every Day.