Lussen VK24 Emmen

Lus Nummers	Klinkers / Tegels	Asfalt / Beton	Afmeting in meters	Aantal Windingen	Afstand Stopstreep	Opmekingen
D2.1		asfalt	1X2.5	5	1	
D2.2		asfalt	20X1	2	20	
D2.3		asfalt	1X2	5	70	
D2.4		asfalt	1X2	5	90	
D3.1		asfalt	1X2.5	5	1	
D3.2		asfalt	20X1	2	15	
D3.3		asfalt	1X2	5	60	
D5.1		asfalt	1X2.5	5	1	
D5.2		asfalt	20X1	2	15	
D5.3		asfalt	1X2	5	60	
D6.1		asfalt	1X2.5	5	1	
D6.2		asfalt	20X1	2	15	
D8.1		asfalt	1X2.5	5	1	
D8.2		asfalt	20X1	2	15	
D8.3		asfalt	1X2	5	70	
D8.4		asfalt	1x2	5	90	
D9.1		asfalt	1X2.5	5	1	
D9.2		asfalt	20X1	2	15	
D10.1		asfalt	1X2.5	5	1	
D10.2		asfalt	20X1	2	15	
D10.3		asfalt	1X2	5	60	
D11.1		asfalt	1X2.5	5	1	
D11.2		asfalt	20X1	2	20	
D11.3		asfalt	1X2	5	70	
D12.1		asfalt	1X2.5	5	1	
D12.2		asfalt	20X1	2	20	
D12.3		asfalt	1X2	5	70	
D25.1		asfalt	1X1.5	6	0.5	
D25.2		asfalt	1X1.5	6	2	
D25.3		asfalt	1X1.5	6	14	
D25.4		asfalt	1X1.5	6	16	
D26.1		asfalt	1X1.5	6	0.5	
D26.2		asfalt	1X1.5	6	2	
D26.3		asfalt	1X1.5	6	14	
D26.4		asfalt	1X1.5	6	16	
VWS ri.8	x	x	x	x	300m	
VWS ri.2	x	x	x	x	300m	


N862 (Richting Emmen)


Oranjedorpstraat

Phileas Foggstraat

N862 (Richting Klazienaveen)

VRI
VK 24

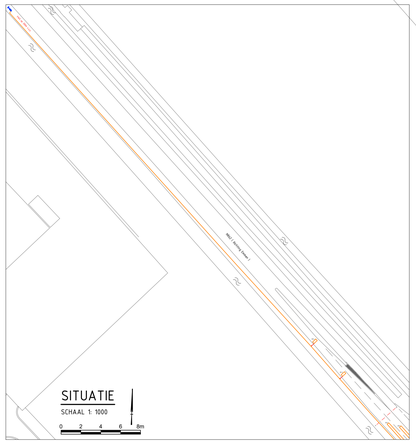

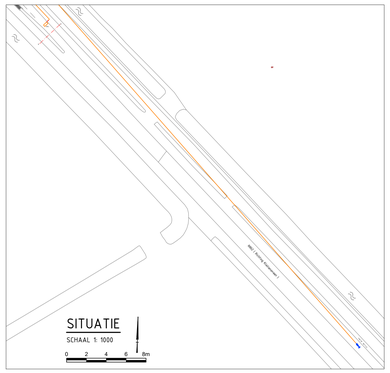

SITUATIE
SCHAAL 1: 200
0 2 4 6 8m

Legenda

Geometrie	Omschrijving	Status
	VRI	Revisie
	Uitloper Detectie	Revisie

Symbool	Omschrijving	Status
	Vri 2 lichtslantaarn	Revisie
	Vri 3 lichtlantaarn 30cm links met achtergrondschild	Revisie
	Vri 3 lichtlantaarn 30cm met achtergrondschild	Revisie
	Vri 3 lichtlantaarn 30cm rechts met achtergrondschild	Revisie
	Vri 3 lichtslantaarn 8cm	Revisie
	Vri 3 lichtslantaarn fiets	Revisie
	Vri 3 lichtslantaarn met wachttijdvoorspelling	Revisie
	Vri automaat incl bedieningspaneel en deuren	Revisie
	Vri draagconstructie uithouder	Revisie
	Vri drukknop met wachttijdmelder	Revisie
	Vri kar antenne	Revisie
	Vri ratteltikker	Revisie
	Vri detectielus	Revisie
	Vri mantelbuis	Revisie
	Dectectie-Mof	Revisie

Projectnaam	Kruising N862/Oranjedorpstraat/Phileas Foggstraat
Onderdeel	VK 24 Emmen/ Nieuw Dordrecht
Tekeningnummer	2024-Emm-002-VK24-V1
Formaat	A0
Schaal	1:200
Status	Revisie
Blad	01 van 01
Tekenaar	P.I.M
Datum getekend	18-01-2024
Gecontroleerd door	J.van Ginkel
Datum Controle	01-02-2024

Opdrachtgever

Gemeente Emmen

swarco The Better Way. Every Day.