
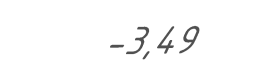
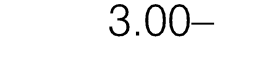
















**legenda:**





**Algemeen**


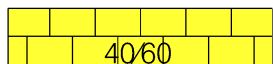
-  plangrens 102891 m2
-  -3.49 Bestaande hoogte
-  3.00- Nieuwe hoogte
-  Uitgiftigrens wordt door derden gerealiseerd
-  busbaan
-  Bestaand water
-  Bestaande boom
-  Te herplanten boom (door derden)
-  Nieuwe te planten boom (door derden)

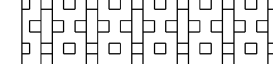


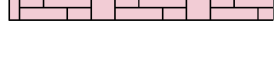
**Nieuw aan te brengen**

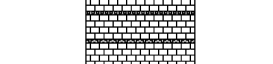

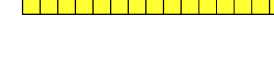- Verharding**
-  Fundering: menggranulaat 200 mm, Sortering 0/31.5, op zandbed 500 mm
  -  **Asfalt**  
kleur: geel, gladde afwerking  
afwerking: onderlaag AC 22 base 70 mm dik en deklaag AC Sportpave 8 geel (HKG) o.g. dikte 30 mm
  -  **Asfalt**  
kleur: geel, ruwe afwerking  
afwerking: onderlaag AC 22 base 70 mm dik en deklaag AC Sportpave 8 geel (HKG) o.g. dikte 30 mm
  -  **Asfalt**  
kleur: zwart  
afwerking: onderlaag AC 22 70 mm dik en deklaag AC 11 surf D4 30 mm
  -  Het asfalt inzagen en afgieten met bitumen (10cm)
  -  **Asfalt markeringen: thermoplast**  
Kleuren: Rood (hoofd fietsroute) Zwart (overig)  
Ononderbroken streep breedte 10cm




- Grasstenen Klostermann:**
-  **Gebied 1:**  
grasstenen Klostermann Green Ston 25x25x8 cm grijs, inwassen met grond en inzaaien met gras
  -  **Grasstenen Klostermann:**  
**Gebied 2:**  
grasstenen Klostermann Green Ston 25x25x8 cm grijs, instrooien met met steensplit zwart


-  **Halfverharding NobreCal 70 mm**  
Op fundering 200 mm, en zandbed 500mm  
Kleur: Geel
-  **Tegels 20/20 cm, kleur geel met toplaag natuursteensplit**  
Ref: Struyk Verwo, Lavaro geel glisando 415
-  **Tegels 40/60 cm, kleur geel met toplaag natuursteensplit**  
Ref: Struyk Verwo, Lavaro geel glisando 415
-  **Tegels 30x30x4.50 cm, kleur roodbruin-zwart gemêleerd, Halfsteensverband**





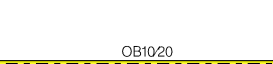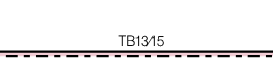


-  **Rijbaan**  
Betonstraatsteen keifmaat, kleur roodbruin-zwart gemêleerd, keperverband
-  **fietspad**  
Betonstraatsteen keifmaat, kleur roodbruin-zwart gemêleerd, elleboogverband





-  **Nieuwe watergang**
-  **Wortelscherm, type TRG/LR30, hoogte 1,0 m**
-  **Opsluitband 10x20 cm, kleur okergeel 533**
-  **Trottoirband 13/15x25 cm, kleur Lavaro P1406 zwart -rood gemêleerd**






-  **Drempels Betonstraatsteen, keifmaat, elleboogverband, kleur gijs**
-  **Banken Grijsen, Plane dubbelzits (zonder rugleuning), Afvalbakken 50L "BAMMENS", type Capitole 50**

-  **Verkeersborden**
-  **Verkeersbordpaal**
-  **Tuip fietsenrek traverse incl. betonfunderatie**

-  **Betonnen beschoeiing 5cm onder waterpeil met planken van 70 cm hoog op palen h.o.h 2,00 m en 3 meter lang**



-  **Riool**
-  **Bestaande Rioolput op hoogte stellen**
-  **HWA prefab beton 1000 x1000 x 2100 mm**
-  **DWA PVC inspectieput Ø800mm**
-  **Bestaande Drainageput op hoogte stellen**
-  **Drainagedoorsputput PVC Ø 315 mm met dekseel**
-  **Bestaande HWA Straatkolk op hoogte stellen**

-  **Maten in meters, tenzij anders vermeld**
-  **Materialmaten in mm, tenzij anders vermeld**
-  **Peilmaten in meters t.o.v. N.A.P., tenzij anders vermeld**
-  **Diameters in mm, tenzij anders vermeld**

-  **Straatmeubilair**




Gemeente Almere  
Stadsruimte

Project: **Terreinafwerking Cascadepark West fase 2 te Almere Poort (gebiedsnummer: 4M2 en 4M3)**

Onderdeel: **Nieuwe situatie**


Tekenaar: E. Nishoud  
Projectmanager: M. Yacoubi  
Status: Definitief  


Wijziging A d.d. 11-05-2026  
- Afwerking deklaag asfalt wordt AC Sportpave 8 geel (HKG) o.g.

Fase: BESTEK.  
Formaat: AO  
Wijziging: A

Schaal: 1:200  
Bladnummer: 07  
Aantal bladen: 13

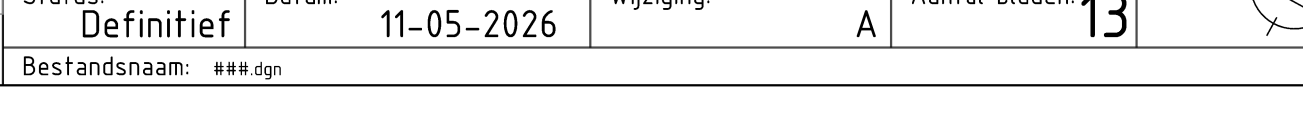


