


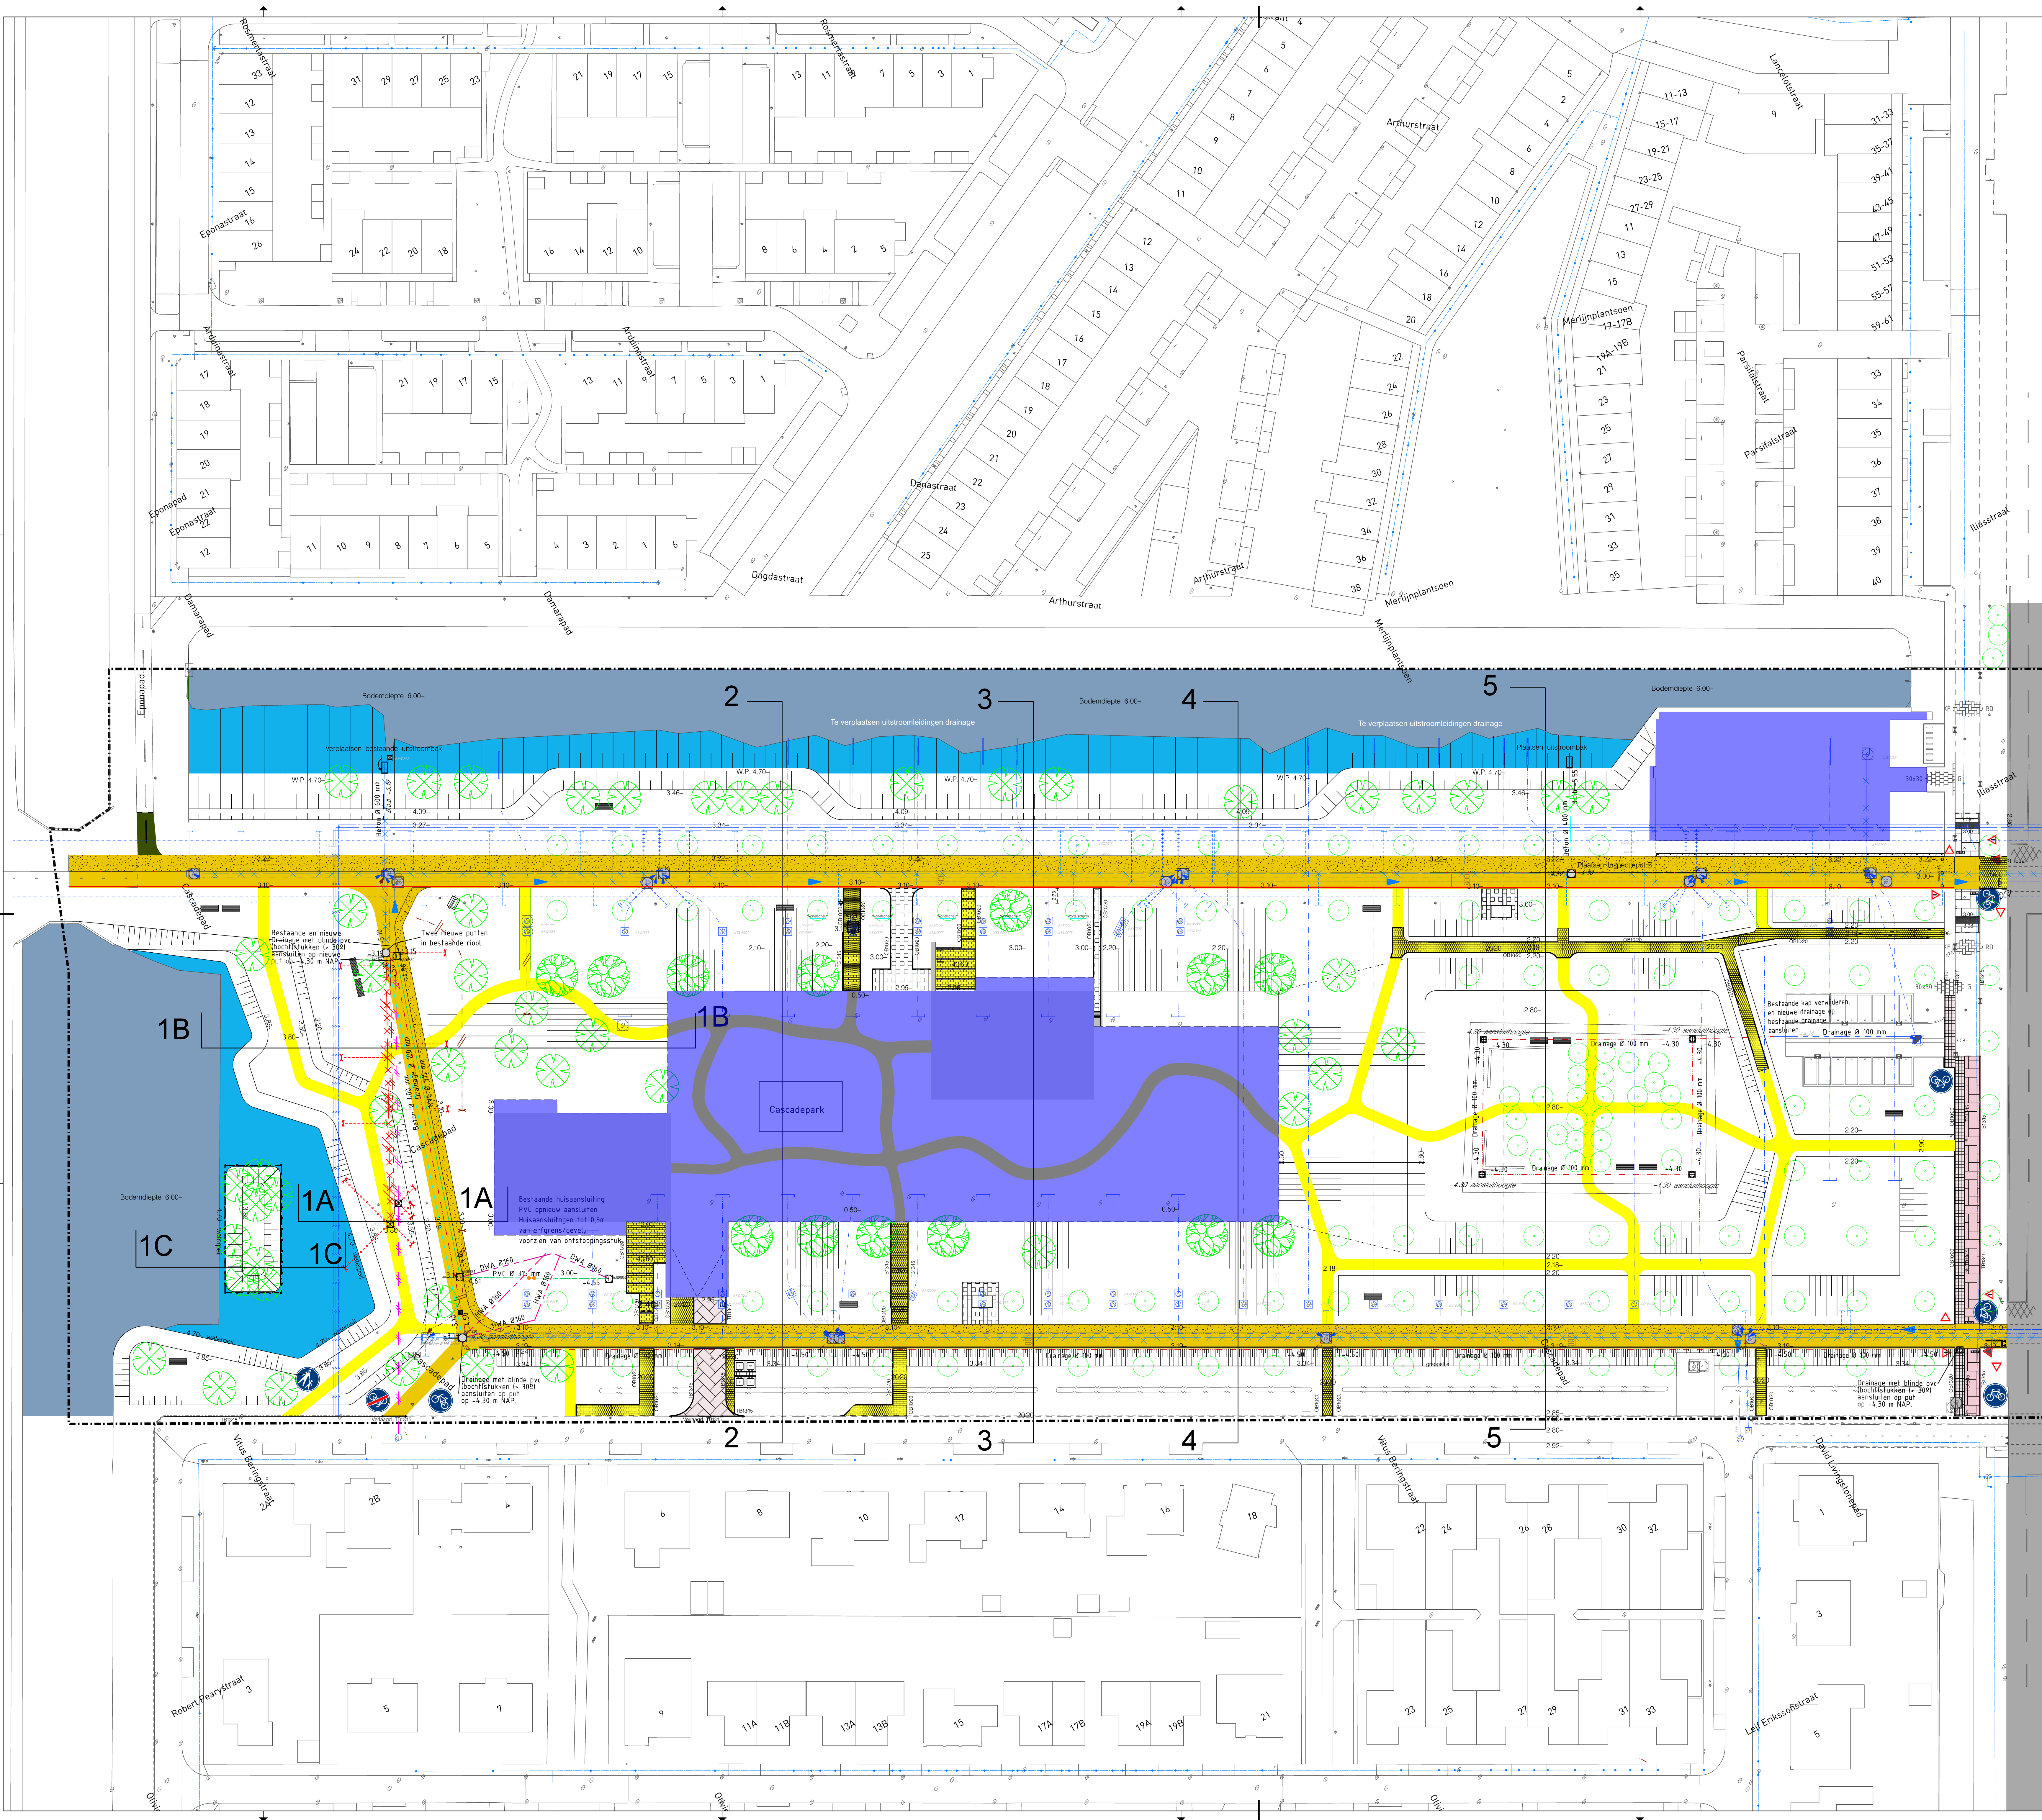

Bestaand	Omschrijving
	Plangrens
	Topografie Bebouwing
	Boom
	Bord
	Meubilair Wegmeubilair Afvalbak
	Meubilair Wegmeubilair Lichtmast
	Kolkleiding Pvc Ø 160
	Persleiding Ø 75
	Diverse Kabels in het gebied
	Diverse Leidingen in het gebied
	Drainage Ø 80
	Dwa Put
Te verwijderen	Omschrijving
	Drainage Ø 80
	Dwa PVC Ø 250
	Rwa Beton Ø 300
	Kolkaansluiting Ø 125
	Kolkaansluiting Ø 160
	Hulpstuk eindkap
	Inlaten en Opzetstukken
	Gwa Put
	Drainageput
Nieuw aan te brengen	Omschrijving
	Hoogte putdeksel t.o.v. NAP
	Aansluithoogte t.o.v. NAP
	B.O.B. t.o.v. NAP
	DWA riootleiding PVC Ø 315mm met b.o.b. t.o.v. NAP
	Drainage Ø100mm, aanleghoogte bob zoals aangegeven op de tekening. Aansluiting op de putten op -4,30 m NAP d.m.v. blinde pvc hulpstukken
	DWA bestaande huisaansluiting PVC Ø 160mm opnieuw aansluiten
	HWA bestaande huisaansluiting PVC Ø 160mm opnieuw aansluiten
	HWA riootleiding Beton Ø 400, met b.o.b. t.o.v. NAP, 50% van buizen voorzien van PVC boveninlaten rond Ø 125 mm
	DWA PVC inspectieput Ø800mm met putnummers 63D0850, 63D0851, 63D0852, en inspectieput B, hoogte putdeksel gelijk aan afwerkhoogte grondwerk/verharding.
	HWA prefab beton 1000 x 1000 x 2100 mm (putnummers 63R1220 en 63R1221) hoogte putdeksel gelijk aan afwerkhoogte grondwerk/verharding.
	DrainagedoorspuitPut PVC Ø 315 mm met deksel
	Inlaat Ø 315 mm op PVC leiding Ø 315 mm

Wijziging A d.d. 11-05-2026

- Plaatsen uitstroombak is toegevoegd.
- Plaatsen Inspectieput B is toegevoegd.
- Verplaatsen bestaande uitstroombak is toegevoegd.

Maten in meters, tenzij anders vermeld
Materiaalmaten in mm, tenzij anders vermeld
Peilmaten in meters t.o.v. N.A.P., tenzij anders vermeld
Diameters in mm, tenzij anders vermeld



Gemeente Almere
Stadsruimte

Project:
Terreinafwerking Cascadepark West fase 2
te Almere Poort (gebiedsnr: 4M2 en 4M3)

Onderdeel:
Te verwijderen en nieuw aan te brengen riool en drainage

Tekenaar: E. Mahmoud	Besteknummer: GON-40-25-027-T01	Fase: BESTEK	Schaal: 1:500
Projectmanager: M. Yacoubi	Documentnr: 4025027T01-13	Formaat: A0	Bladnummer: 13
Status: Definitief	Datum: 11-05-2026	Wijziging: A	Aantal bladen: 13

Bestandsnaam: ***.dgn