
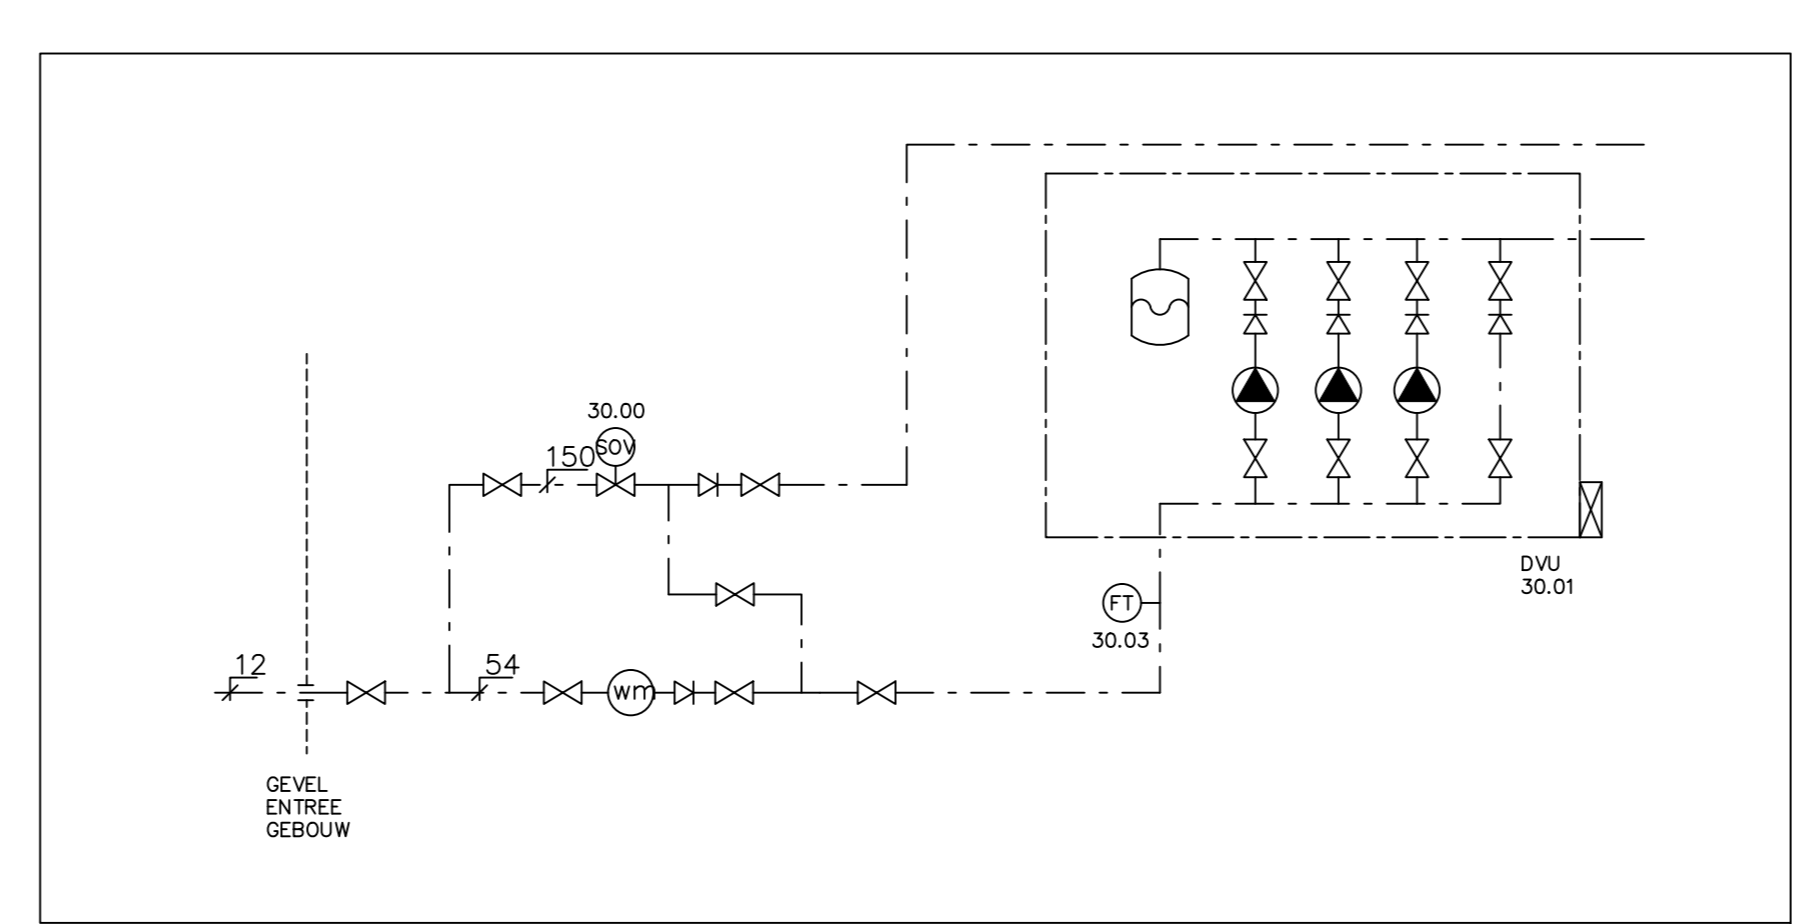
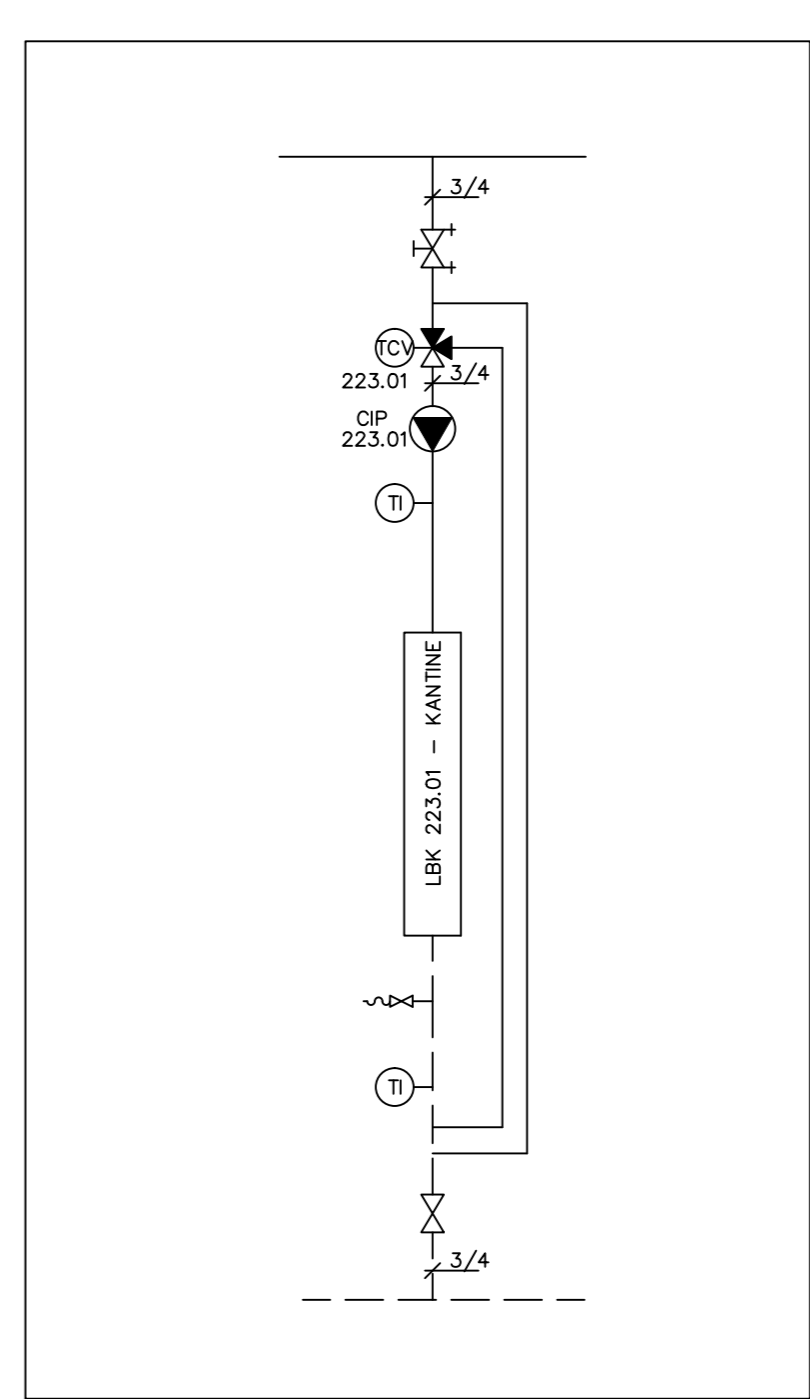


DOORSNEDE A-A

LBK 223

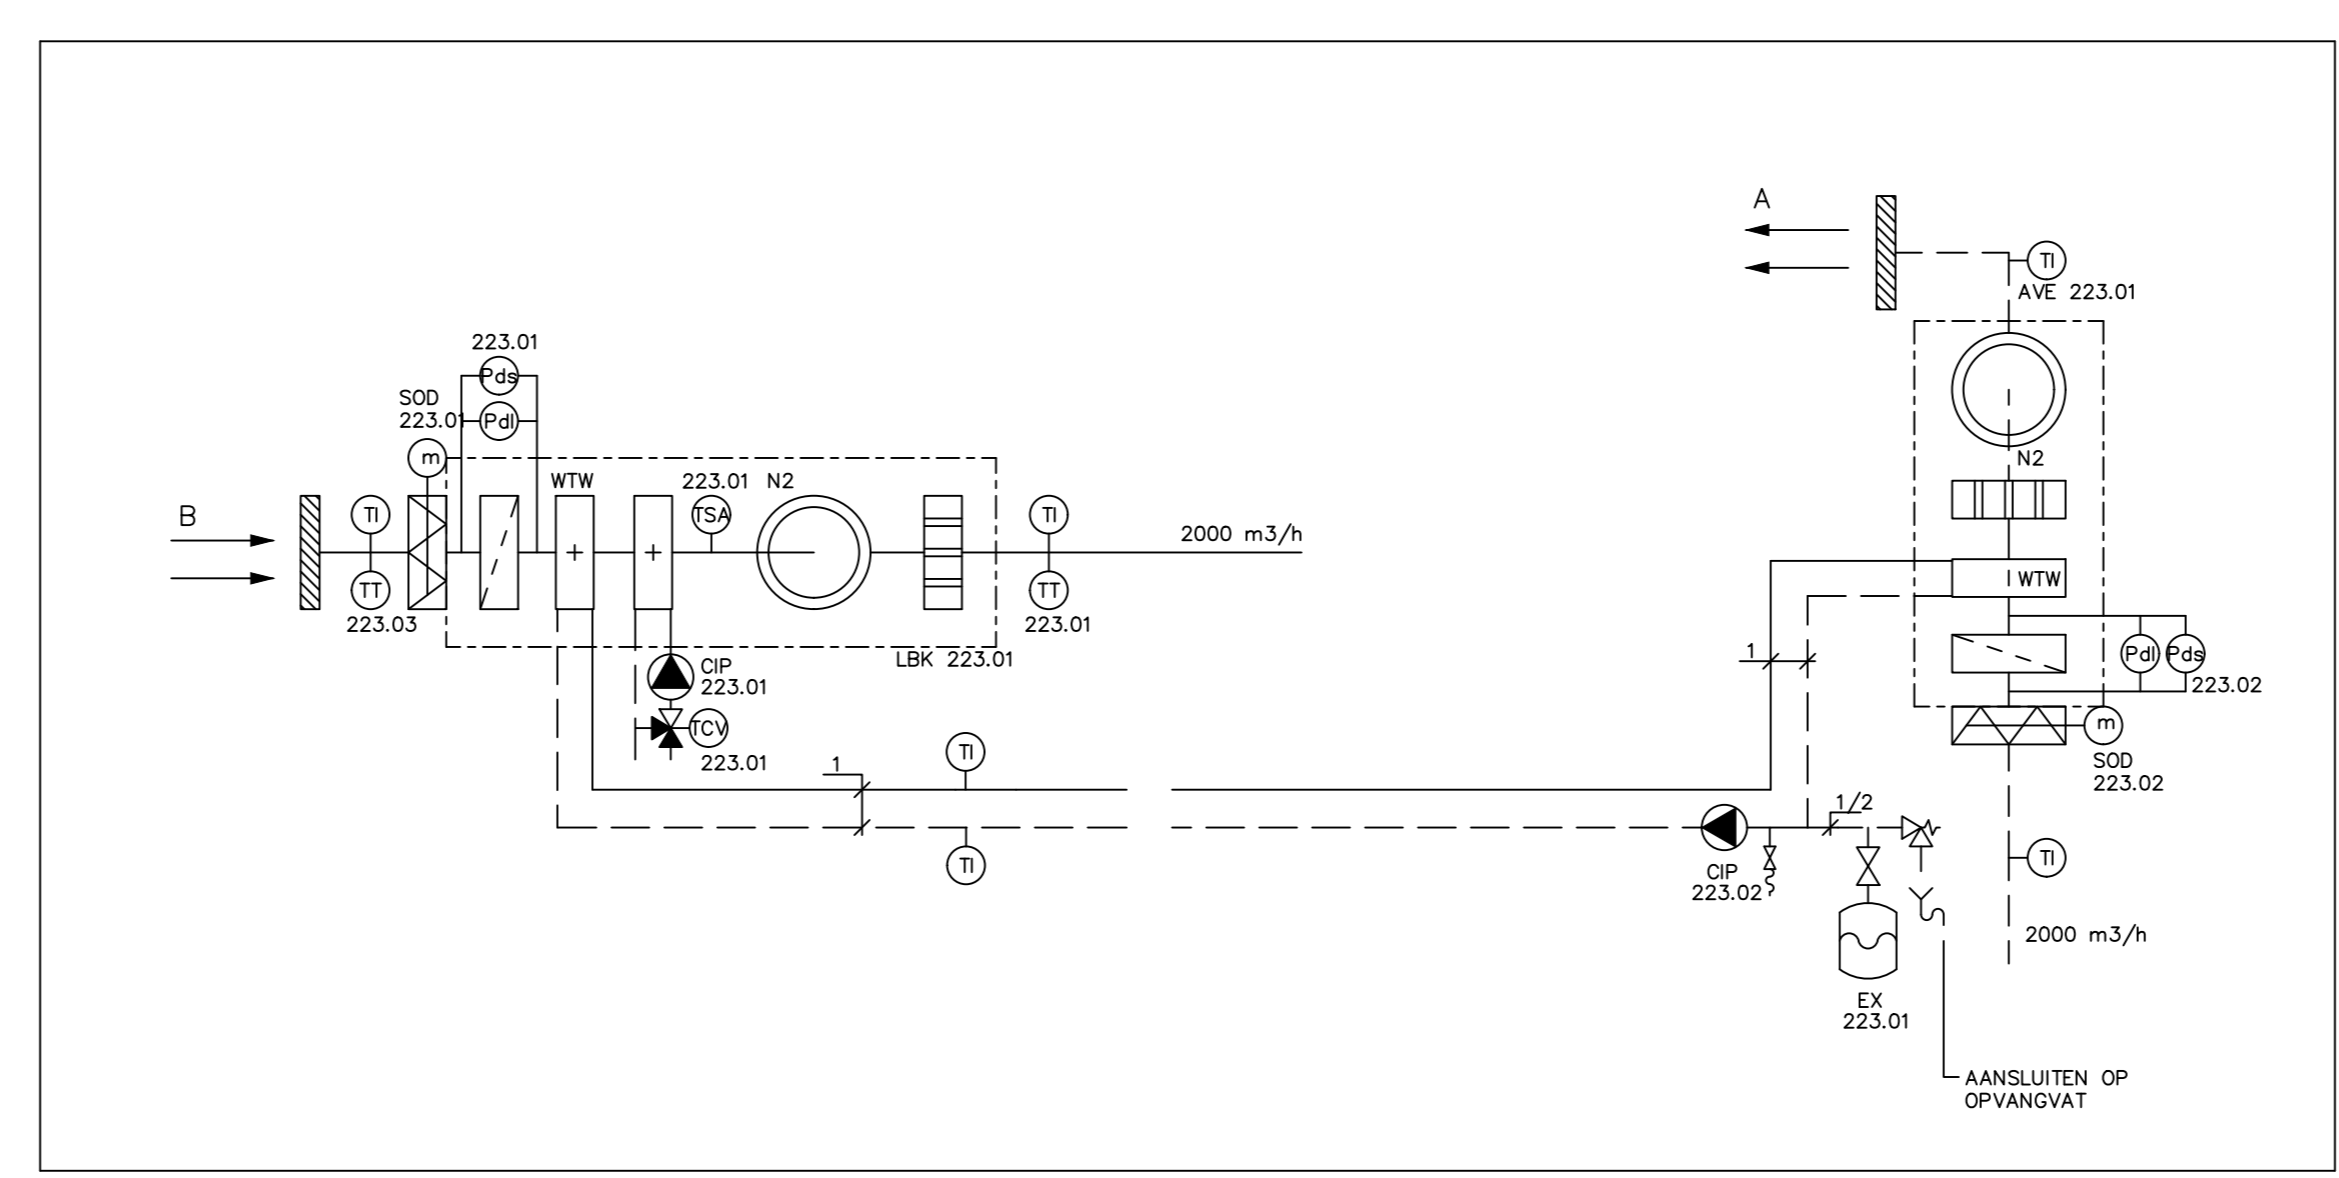

RENVOOI

- LBK 213.01 fabriek WOLF, type KG40 Gigant, cap. = 2000 m³/h bij 200 Pa ext.
 - AVE 213.01 fabriek WOLF, type KG40 Gigant, cap. = 2000 m³/h bij 200 Pa ext.
 - Circulatiepomp 213.01 fabriek GRUNDFOS, type UPS 25-20, cap. 0,56 m³/h bij 10 kPa.
 - Driewegklep 213.01 fabriek LANDIS & STAFA type SQ565-VXG44.20, 6,3kP.
 - Inregelafsluiter, fabriek TOUR EN ANDERSSON type STA-D c.q. STA-F, DN20.
 - Afsluiter, fabriek ECONOSTO figuur 2401 c.q. figuur 6331, DN20.
 - Circulatiepomp 213.03 fabriek GRUNDFOS, type UPS 25-40K, cap. 1 m³/h bij 25 kPa.
 - Expansievat, fabriek Flamco, type Flexcon 2/0,5.
 - Drukverhogingspomp, fabriek DUYVELAAR, type Hydro-unit HU3 DPL14-80 NDS 5/4"-Ø54 mm, voorzien van 2 membraanschakelventen, inhoud 120 liter
 - Terugslogklep, fabriek OCEAN, type 2.2. 15 l/m 54 mm.
 - Circulatiepomp 216.01 fabriek GRUNDFOS, type UPS 25-20, cap. 0,65 m³/h bij 10 kPa
 - Driewegklep 216.01 fabriek LANDIS & STAFA type SQ565-VXG44.25, 10kP.
 - Inregelafsluiter, fabriek TOUR EN ANDERSSON type STA-D c.q. STA-F, DN25.
 - Afsluiter, fabriek ECONOSTO figuur 2401 c.q. figuur 6331, DN25.
- Algemeen
- Thermometers, fabriek ECONOSTO, figuur 1649, temperatuurbereik 0-120°C c.q. -30+50°C.
 - Vul-en aftapkranen, fabriek ECONOSTO, figuur 447, DN20.
 - Brandklep, fabriek WATERLOO.
 - Kanaalisolatie: fabriek ROCKWOOL, voorzien van versterkt aluminiumfolie, dik 25 mm.
 - Buitenluchttoezuigkanaal, afblaat en plenum: fabriek ARMAFLEX type AF, code H, dik 13 mm.
 - Brandwerende kanaalisolatie: fabriek ROCKWOOL voorzien van versterkt aluminiumfolie, compleet met ijzerdraad Ø2 mm.
 - * dik 2x 40 mm, ten behoeve van 30 min. brandwerend.
 - * dik 2x 50 mm, ten behoeve van 60 min. brandwerend.
 - C.v. leidingisolatie: minerale wol, afgewerkt met isogepak.
 - * dik 25 mm tot DN40.
 - * dik 30 mm tot DN100.
 - * dik 40 mm boven DN100.
 - Koudwater leidingisolatie: fabriek ARMAFLEX type AF, code F, dik 9 mm.
 - Warm- en koudwater- en gem. waterleidingisolatie: steenwol, voorzien van aluminiumfolie, dik 25 mm.
 - Gekoudwater- en wtw leiding: fabriek ARMAFLEX type AF, code H, dik 13 mm.

Halmos B.V. Adviseurs Den Haag

RIJKSGEBOUWDIENST
Directie Programma's en Projecten besteknr. 105505-w projectnr. B-6 PIR

b.v. technisch bureau massier Leidschendam
Waalhaven 71 2387 AZ Leidschendam, Postbus 9039 2300 BR Leidschendam, Tel. 070 399942, Fax 070 399943

Project: STADSGEVANGENIS KODDEWEG
Type: REWISIE

Get.	Gez.
Get.	Gez.
Get.	Gez.
Get.	Gez.

Omschrijving: TECHNISCHE RUIMTE
A0-86

Tekeningnr: 2550-W10
Formaat: A0

Get: AC Datum: OKTOBER 2000 Schaal: 1:20

Tekeningfile: 2550-W10