

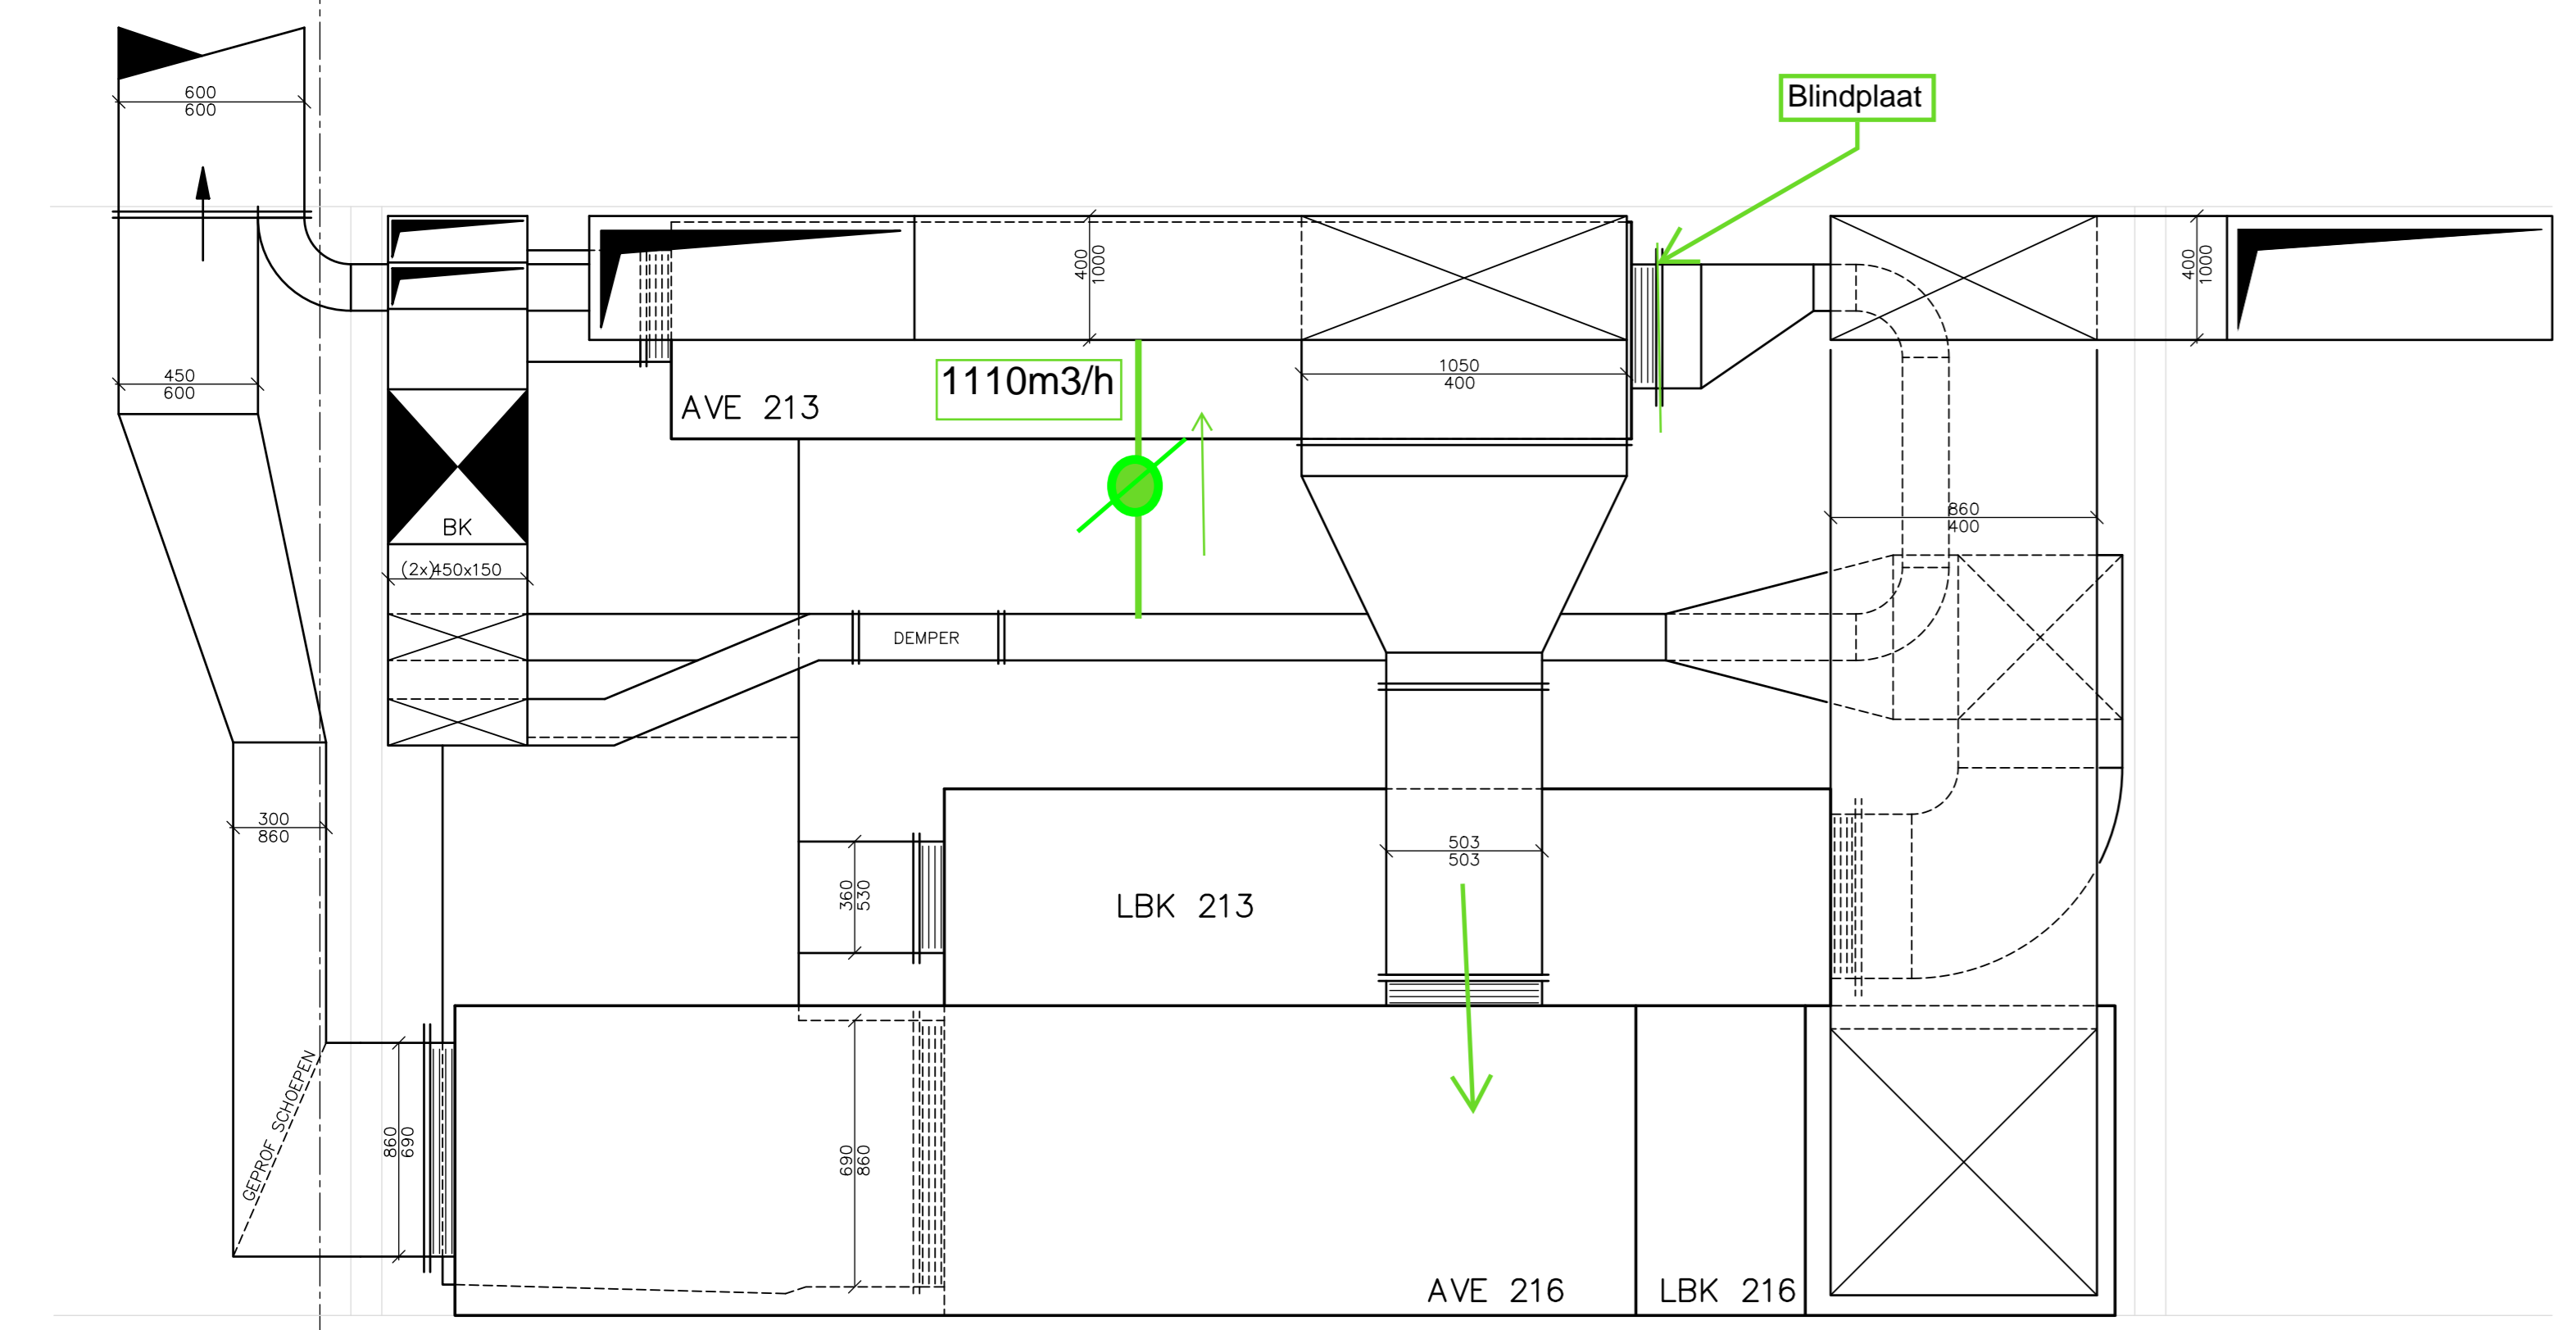


DOORSNEDE B-B

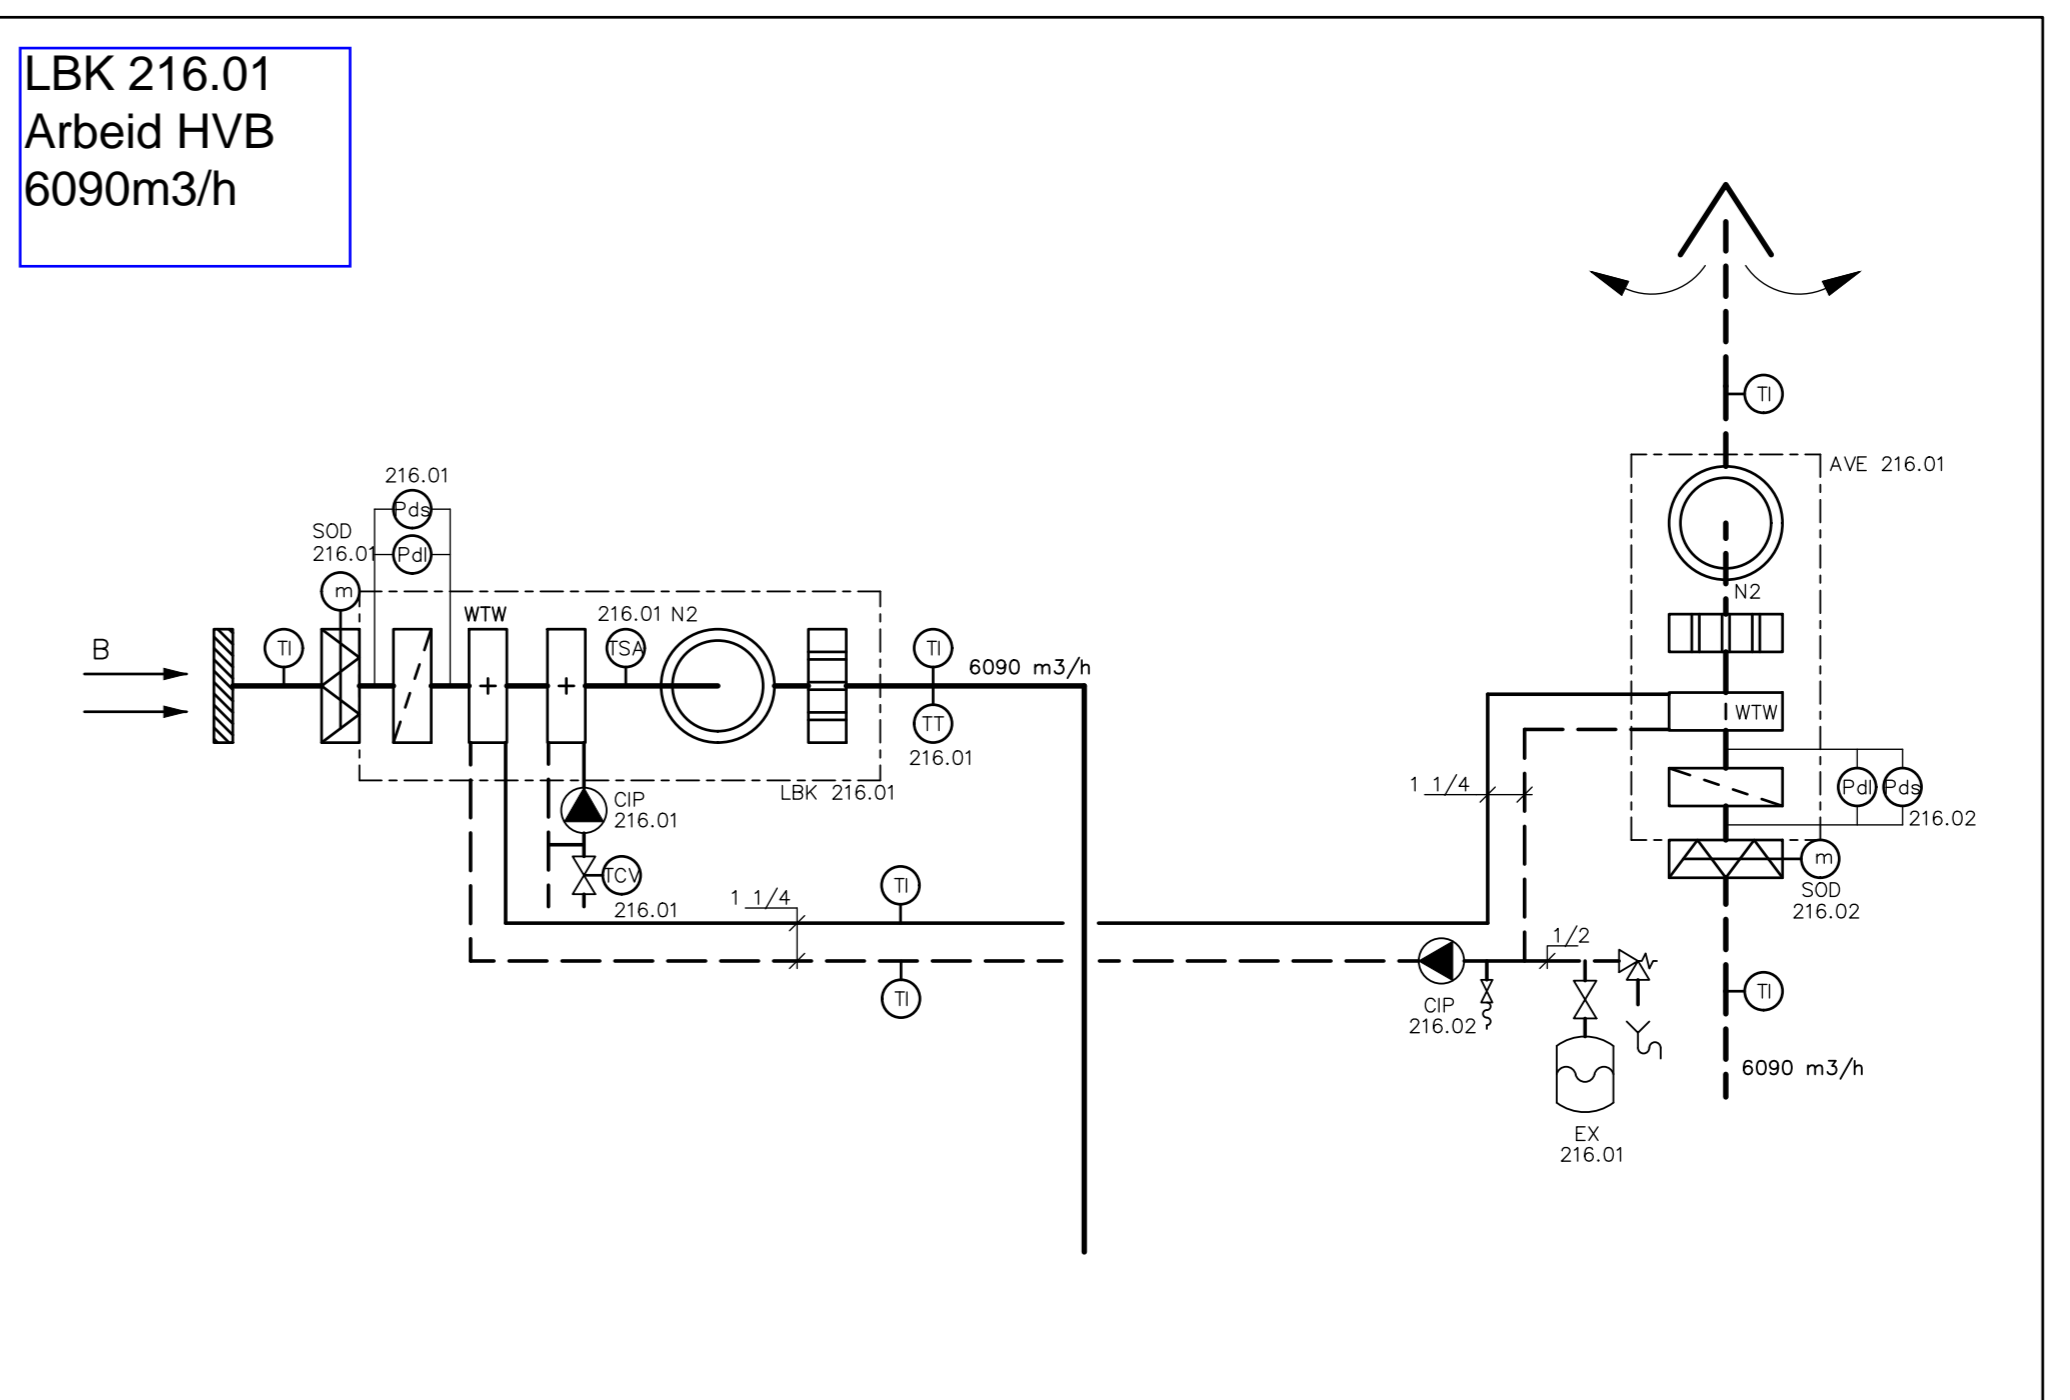

DOORSNEDE A-A

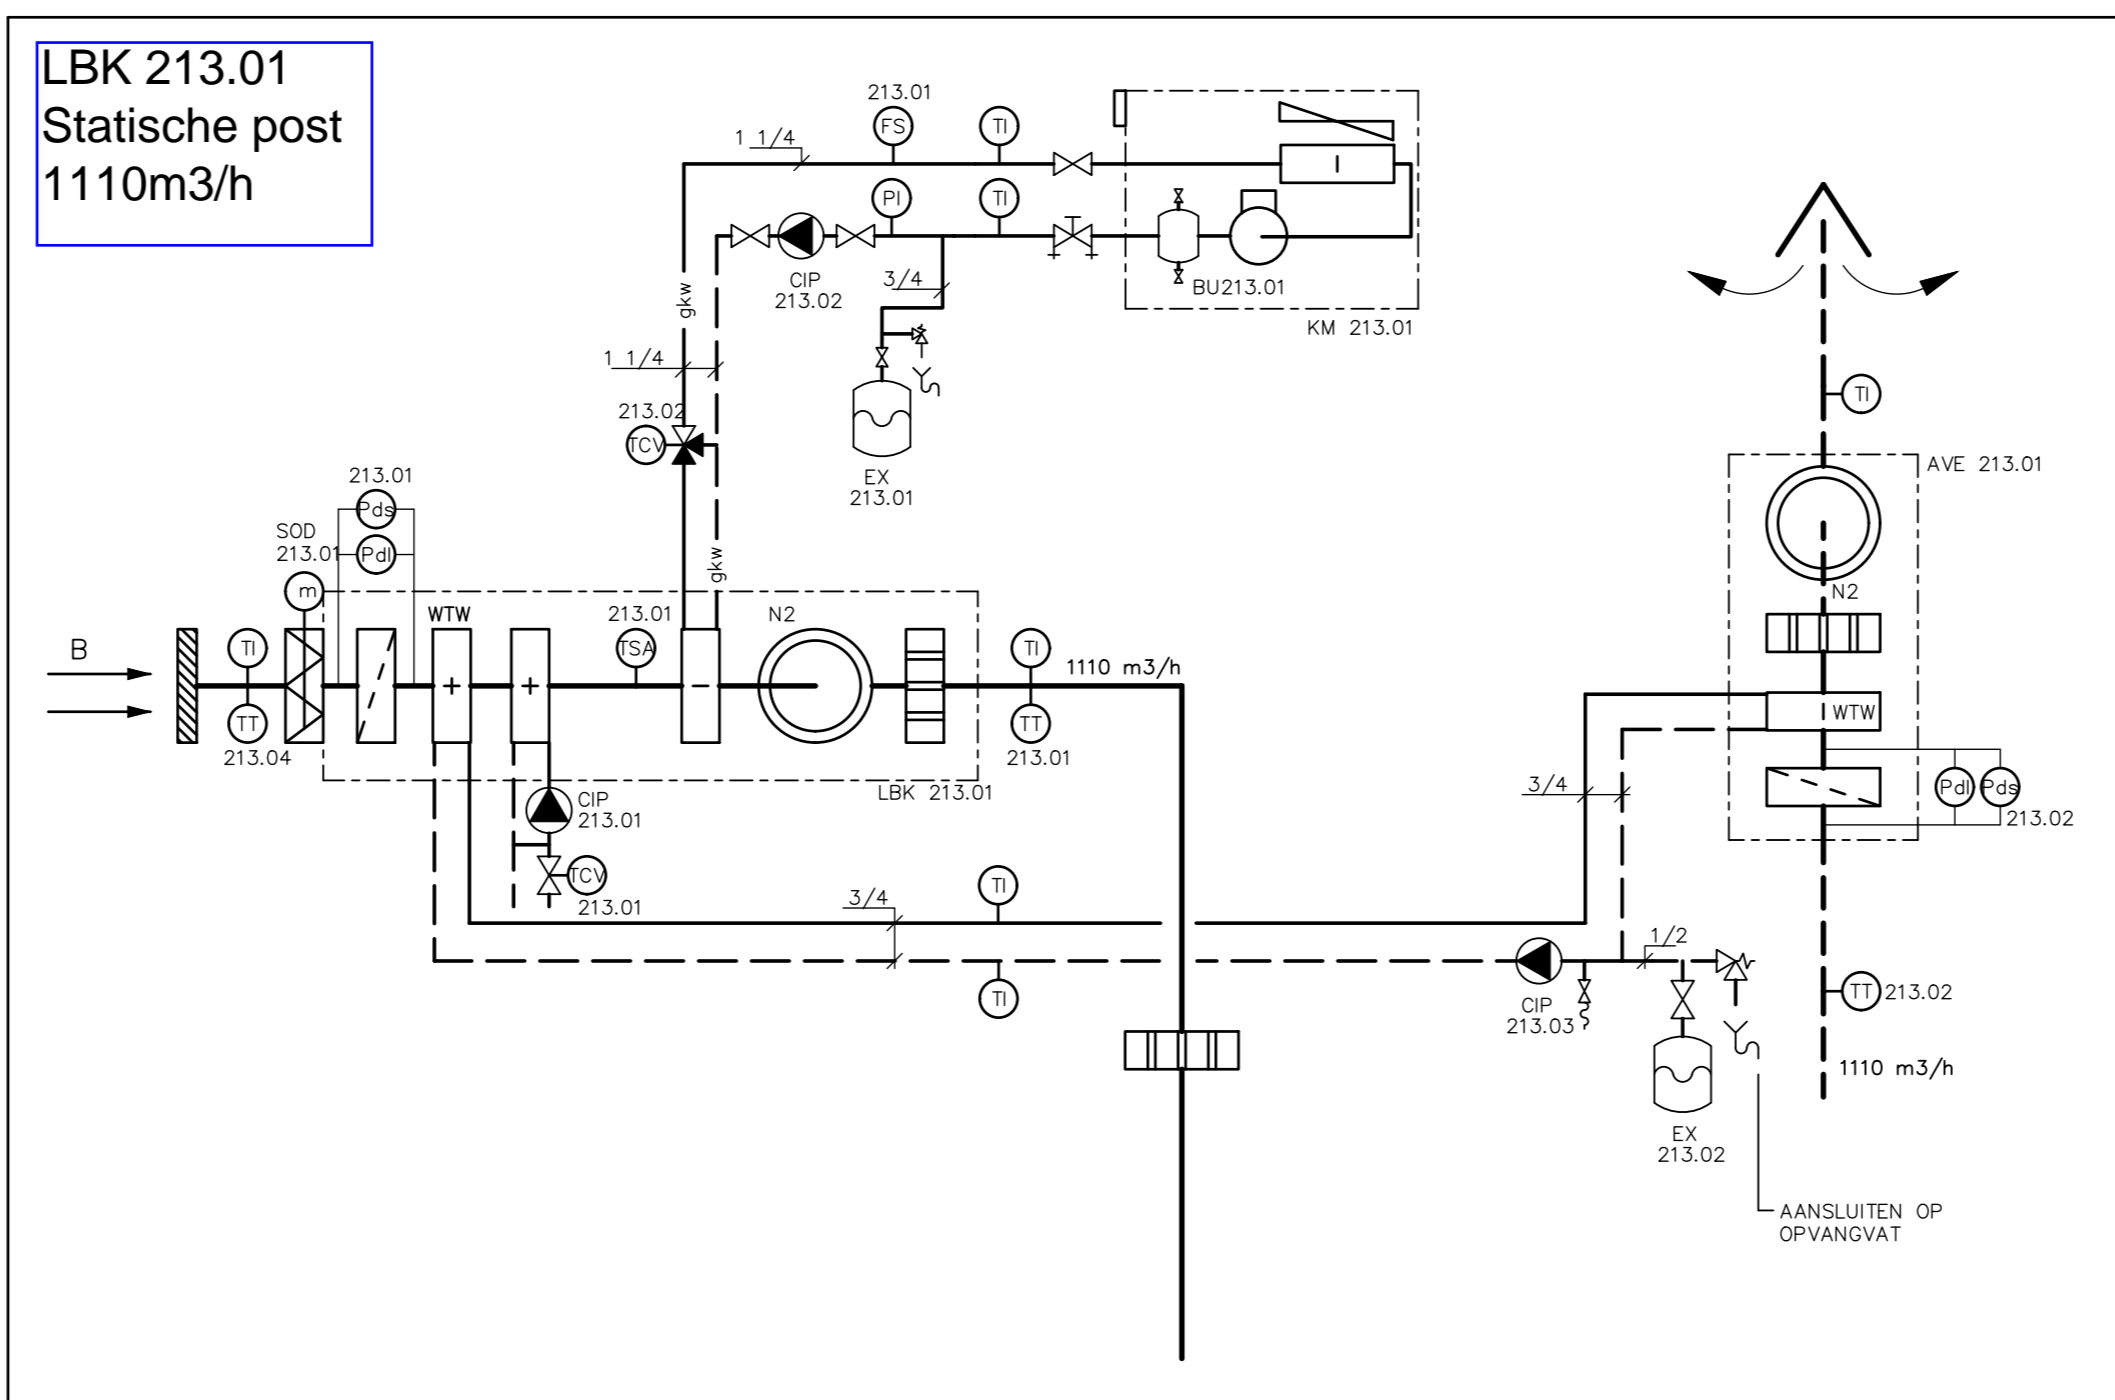

Tijdelijke voorzieningen
LBK/LAK 213.01
Datum: 20-04-2026

- RENVOL**
- LBK 213.01 fabrikaat WOLF, type KG40 Gigant, cap. = 1110 m³/h bij 200 Pa ext.
 - LBK 216.01 fabrikaat WOLF, type KG100 Gigant, cap. = 6090 m³/h bij 200 Pa ext.
 - AVE 213.01 fabrikaat WOLF, type KG40 Gigant, cap. = 1110 m³/h bij 200 Pa ext.
 - AVE 216.01 fabrikaat WOLF, type KG100 Gigant, cap. = 6090 m³/h bij 200 Pa ext.
 - Circulatiepomp 213.01 fabrikaat GRUNDFOS, type UPS 25-20, cap. 0,3 m³/h bij 10 kPa
 - Tweewegklep 213.01 fabrikaat LANDIS & STAFA type S0565-VXG44.15, 4kP
 - Inregelafsluiter, fabrikaat TOUR EN ANDERSSON type STA-D c.q. STA-F, DN15
 - Afsluiter, fabrikaat ECONOSTO figuur 2401 c.q. figuur 6331, DN15
 - Circulatiepomp 213.03 fabrikaat GRUNDFOS, type UPS 25-50K, cap. 0,48 m³/h bij 41 kPa
 - Expansievat, fabrikaat Flamco, type Flexcon 2/0,5
 - Circulatiepomp 213.02 fabrikaat GRUNDFOS, type UPS 25-80, cap. 0,97 m³/h bij 70 kPa
 - Tweewegklep 213.02 fabrikaat LANDIS & STAFA type S0565-VXG44.32, 16kP
 - Expansievat, fabrikaat Flamco, type Flexcon 2/1,5
 - Inregelafsluiter, fabrikaat TOUR EN ANDERSSON type STA-D c.q. STA-F, DN32
 - Afsluiter, fabrikaat ECONOSTO figuur 2401 c.q. figuur 6331, DN32
 - Circulatiepomp 216.01 fabrikaat GRUNDFOS, type UPS 32-80, cap. 6,8 m³/h bij 2,9 mwk
 - Tweewegklep 216.01 fabrikaat LANDIS & STAFA type S0565-VXG44.25, 10kP
 - Expansievat, fabrikaat Flamco, type Flexcon 2/0,5
 - Inregelafsluiter, fabrikaat TOUR EN ANDERSSON type STA-D c.q. STA-F, DN25
 - Afsluiter, fabrikaat ECONOSTO figuur 2401 c.q. figuur 6331, DN25
- Algemeen**
- Thermometers, fabrikaat ECONOSTO, figuur 1649, temperatuurbereik 0-120°C c.q. -30+50°C.
 - Vul- en aftapkranen, fabrikaat ECONOSTO, figuur 447, DN20.
 - Brandklep, fabrikaat WATERLOO.
 - Kanalisatie, fabrikaat ROCKWOOL, voorzien van versterkt aluminiumfolie, dik 25 mm.
 - Buitenluchttoezuigkanaal, afslaan en plenum: fabrikaat ARMAFLEX type AF, code H, dik 13 mm.
 - Brandwerende kanalisatie: fabrikaat ROCKWOOL, voorzien van versterkt aluminiumfolie, compleet met IJzerdraad #2, mm.
 - dik 2x 40 mm, ten behoeve van 30 min. brandwerend.
 - dik 2x 50 mm, ten behoeve van 60 min. brandwerend.
 - C.v. leidingisolatie: minerale wol, afgewerkt met isogepak.
 - dik 25 mm tot DN40.
 - dik 30 mm tot DN100.
 - dik 40 mm boven DN100.
 - Koudwater leidingisolatie: fabrikaat ARMAFLEX type AF, code F, dik 9 mm.
 - Warm- en koude- en gem. waterleidingisolatie: steenwol, voorzien van aluminiumfolie, dik 25 mm.
 - Gekoeldwater- en wtw leiding: fabrikaat ARMAFLEX type AF, code H, dik 13 mm.

Halmos B.V. Adviseurs Den Haag

RIJKSGEBOUWDIENST
Directie Programma's en Projecten, belastaker, 105505-w projectnr.3-6 PIR

b.v. technisch bureau massier Leidschendam
Winkelstraat 71/227 AF Leidschendam, Postbus 8339 2308 BP Leidschendam, Tel. 071 3799163 Fax 071 3799882

Project:	STADSGEVANGENIS KODDEWEG	Type:	REVISIE
Get.	Gez.	Get.	Gez.
Get.	Gez.	Get.	Gez.
Omschrijving:	TECHNISCHE RUIMTE	Tekeningnr.:	2550-W14
CO-80		Formaat:	A1
Get.D.D. Datum: 11-01-01	Schaal: 1:20	Tekeningfile:	2550-W14