


Fasering

Fase 2

Fase 1

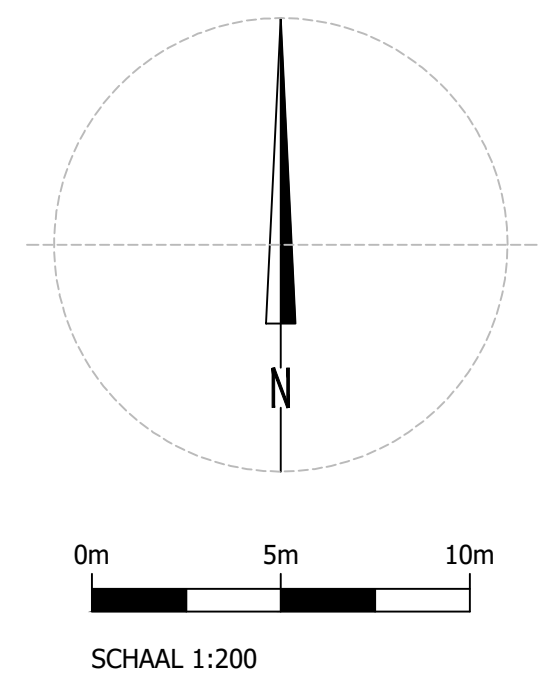

Legenda

- ◆ Lichtmast 6 meter, enkele ulthouder, plano mini 5118 - 8 Cree XP-G2 350mA WW (door derden)
- ◆ Lichtmast 4 meter, enkele ulthouder, plano mini 5118 - 8 Cree XP-G2 350mA WW (door derden)
- YMKaszh 4x4
- - - YMKaszh 4x6
- ▬ PE rond 75mm

10 2022-05-16		Revisie		MVK		ANBO	
Version	Datum	Omschrijving	Opsteller	Goedgekeurd	Opsteller	Goedgekeurd	Opsteller
Heijmans Infra BV							
Schriftuur 17		Pictuur 11		T +31 8873 543 18			
Lokaal 11 - Houten		3020 AA - Houten					