



DOORSNEDE

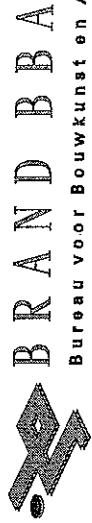

Bureau voor Bouwkunst en Advisering bv

VOORGENOMEN SPALTING IN APPARTEMENTEERBOUW VAN
HET KADASTRALE PERCEEL GEMEENTE PAPENDRECHT
880118 ... MONNER ...

AANTAL BLADEN: 3
DE NOTARIS

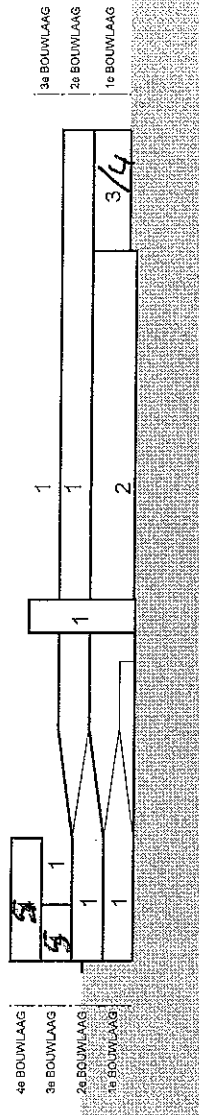

TEKENING:	SPLITSING PARKEERGARAGE
OPDRACHTGEVER:	Gemeente Papendrecht

SCHAAL:	GETEKEND:	GEWIJZIGD:	D
1:500	AT	A 08-01-2005	E
FORMAAT:	DATUM:	B 30-08-2005	F
A3	12-12-2005	C 30-08-2005	G

WERK:	05038
BLD:	DRIE

PLATTEGRONDEN





BRAND BBA

Bureau voor Bouwkunst en Adviesring bv


VOORGEKOMEN SPLITTING IN APPARTEMENTEERRECHTEN VAN
HET KADASTRALE PERCEEL GEMEENTE PAPENDRECHT
GEOTIE ... NOMMER ...

AANTAL BLADEN: 5
DE NOTARIS

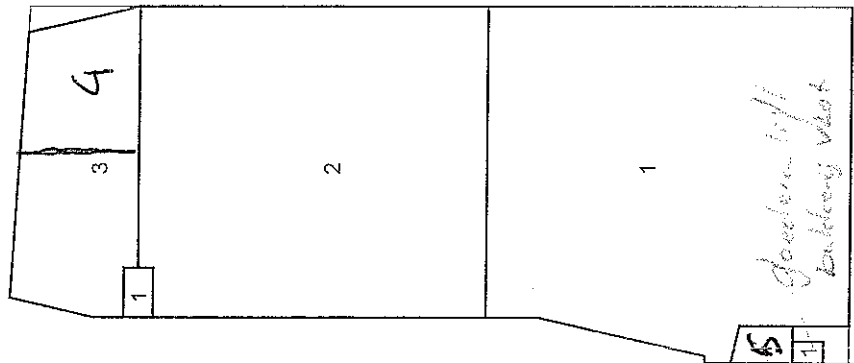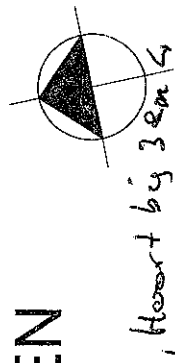


1e BOUWLAAG

0/1500+

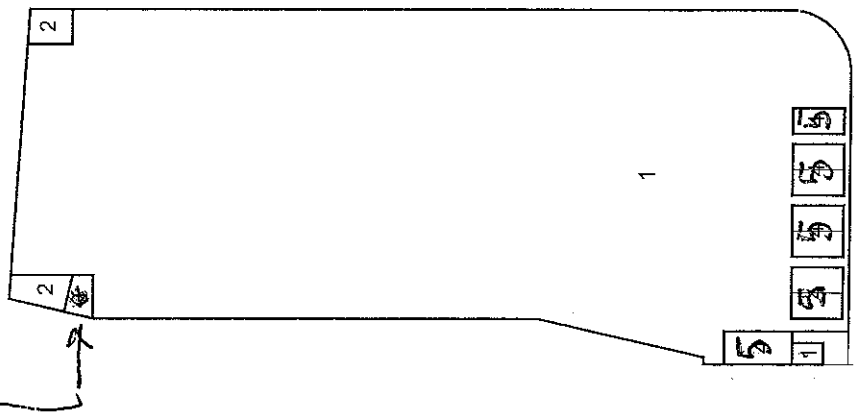


2e BOUWLAAG

3000+/4500+

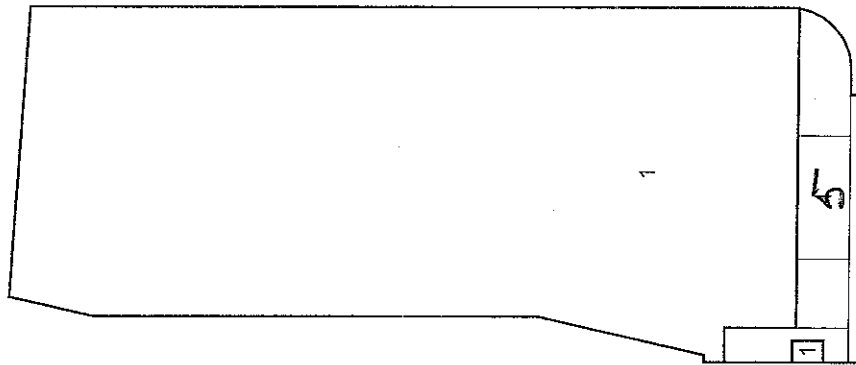

3e BOUWLAAG

6000+7500+

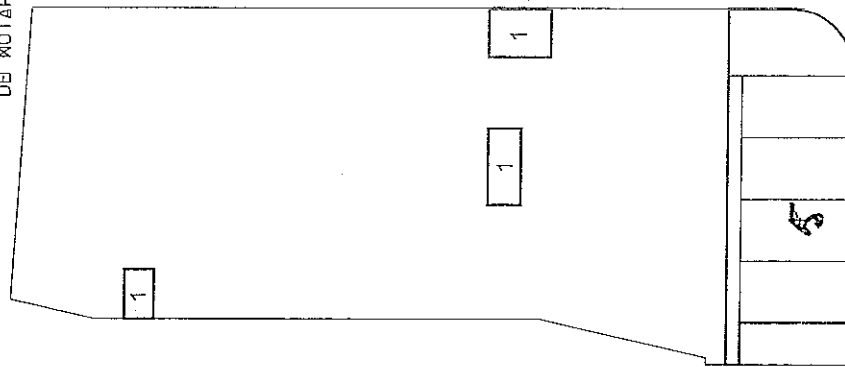

4e BOUWLAAG

9000+

TEKENING:

SPLITTING PARKEERGARAGE

OPDRACHTGEVER:

Gemeente Papendrecht

SCHAAL:
1:500

GETEKEND:
AT

GEWIJZIGD:
A 02-01-2005
B 30-08-2005
C 28-08-2005


D 08-09-2007
E
F
G

WERK:

05038

BLAD:

TWEE

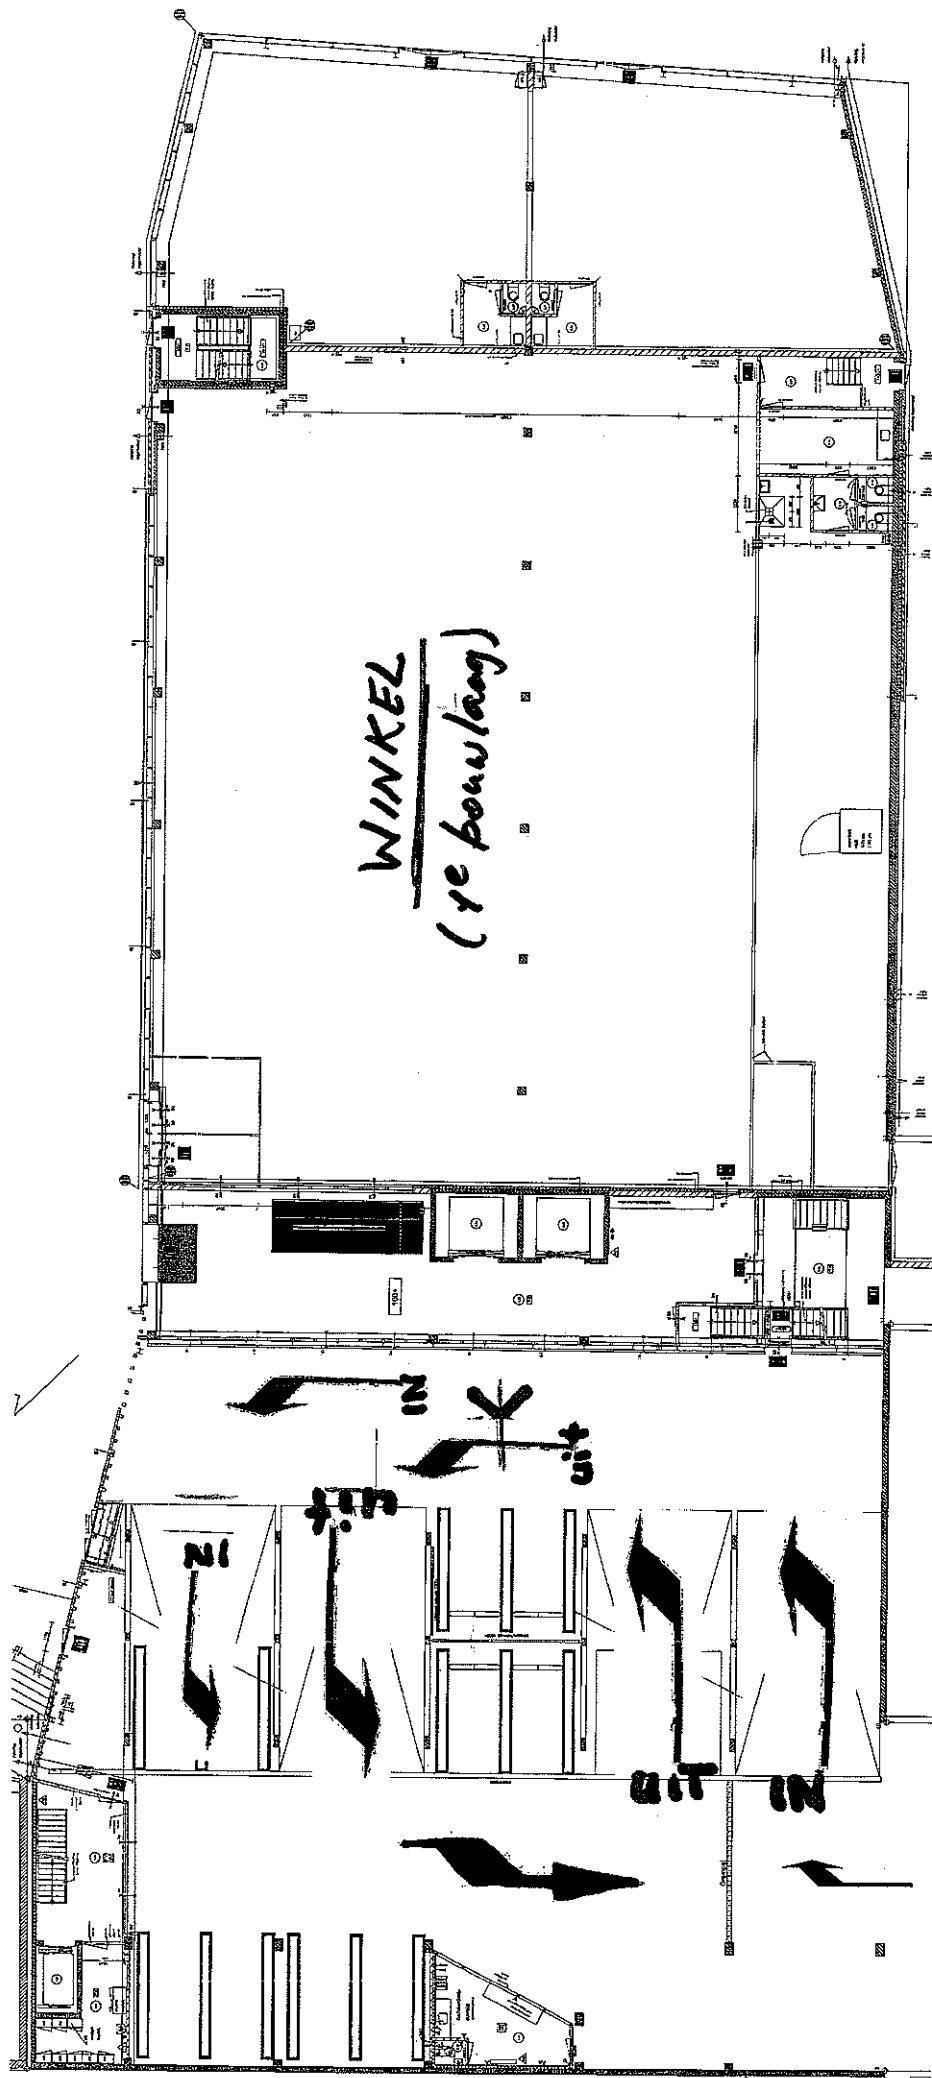






bord

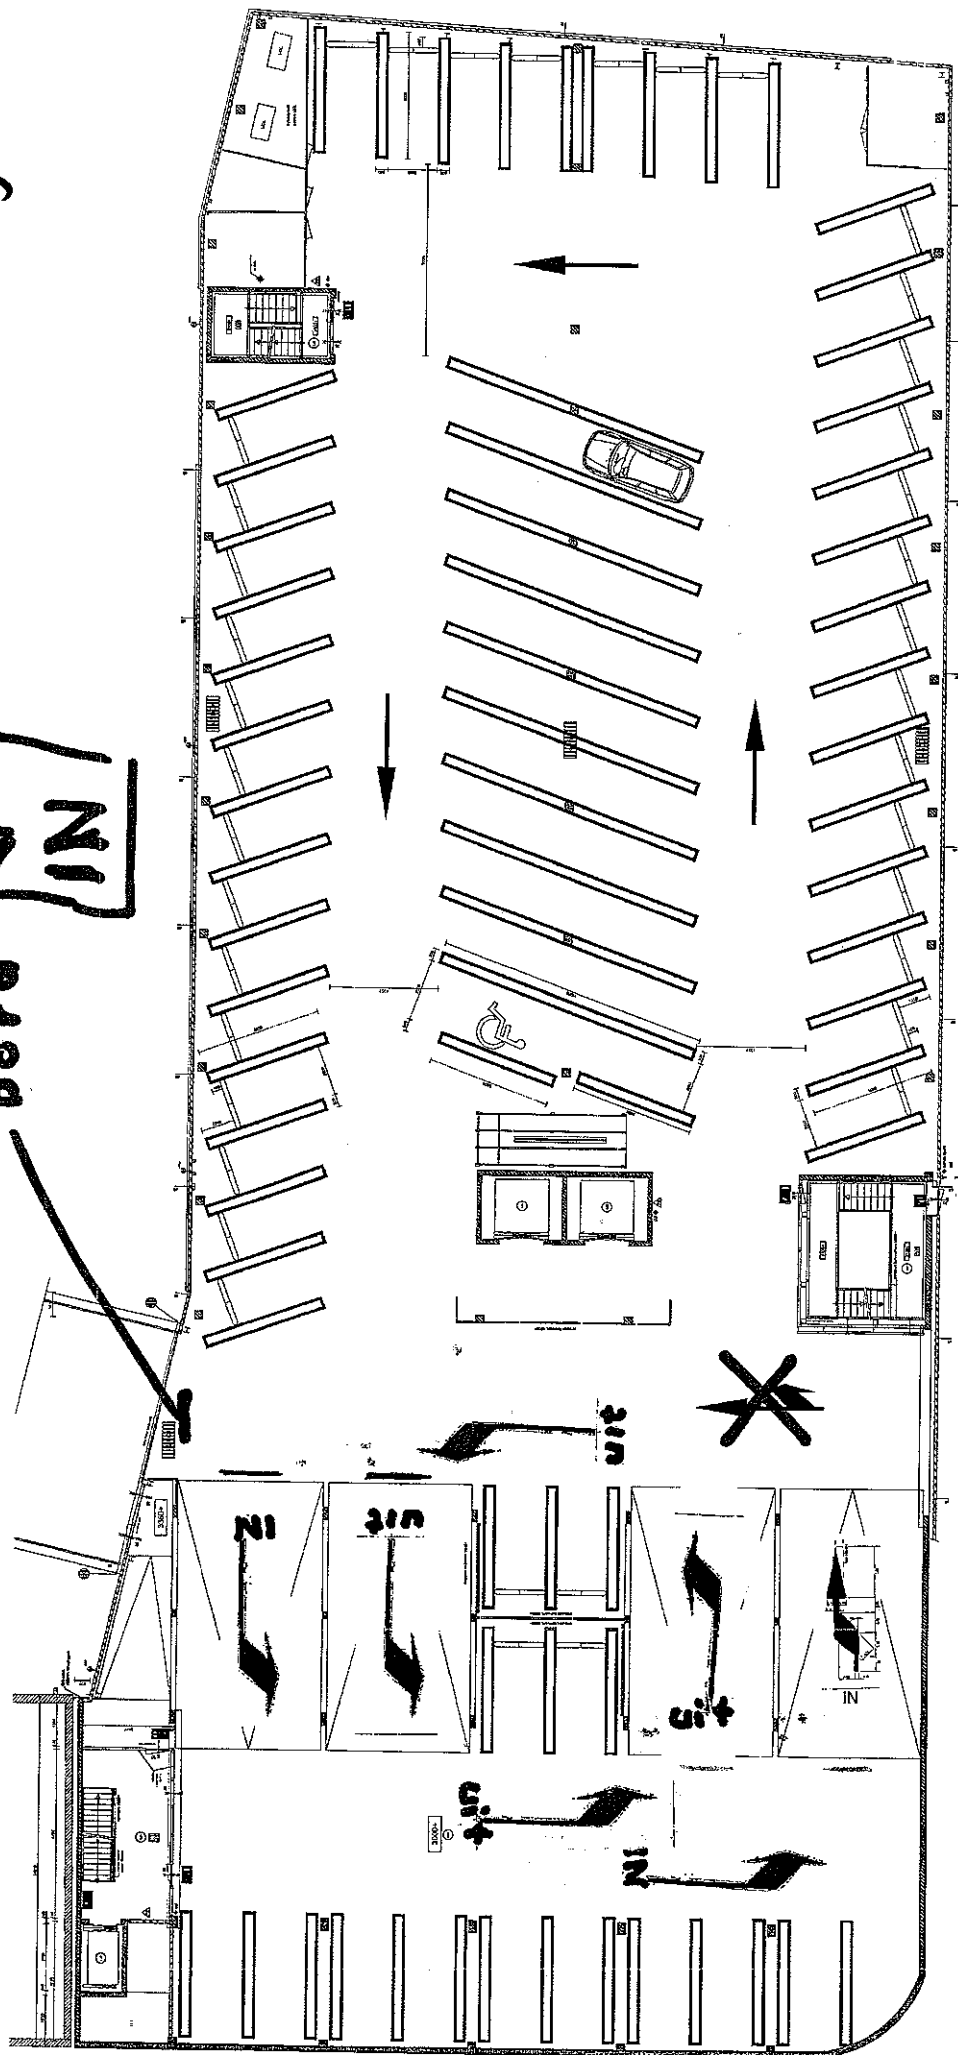

PARKERDAK (3e bouwlaag)

