


PvE bijlage 1 – Beoogde situatie per Parkeergarage



Beoogde situatie per Parkeergarage.

	Parkeergarage	Aantal rijbanen			# ppl.	# in per jaar	Positie speedgate/ snelloopdeur	Voetgangersentree	Bijzonderheden
		in	wissel	uit					
1	Raaks	1	2	1	960	724299	2x snelloopdeuren halverwege hellingbaan	PMS deurlezers aanwezig	
2	Houtplein	1	1	1	860	219790	3x speedgates buitengevel PG	PMS deurlezers aanwezig	Afgesloten parkeersectie ABN-AMRO.

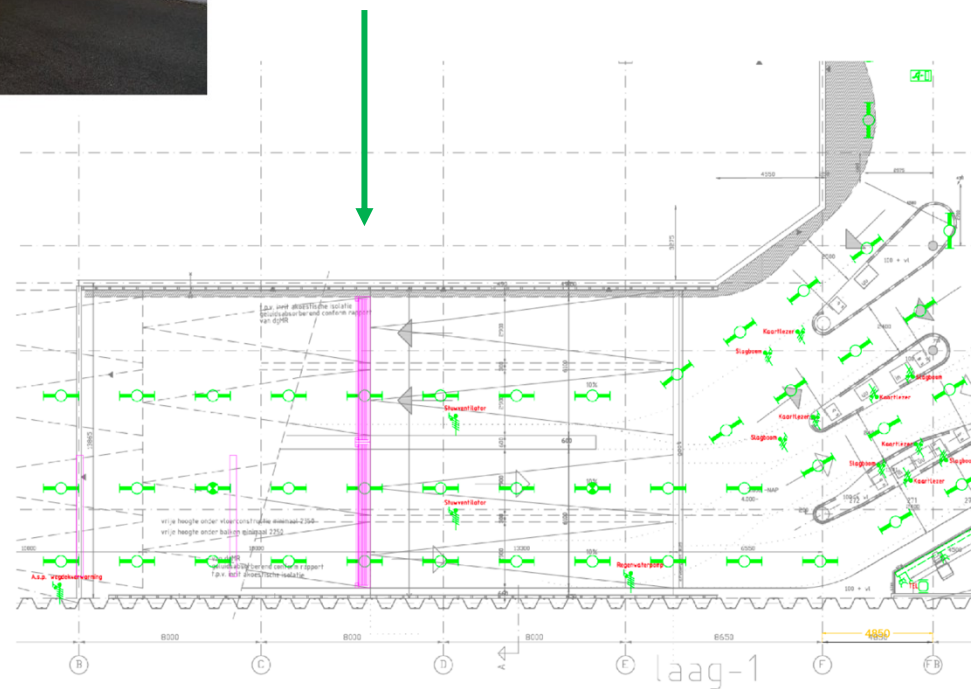

1. Schetsontwerp situering afsluiting Parkeergarage Raaks



2. Schetsontwerp situering afsluiting Parkeergarage Houtplein