


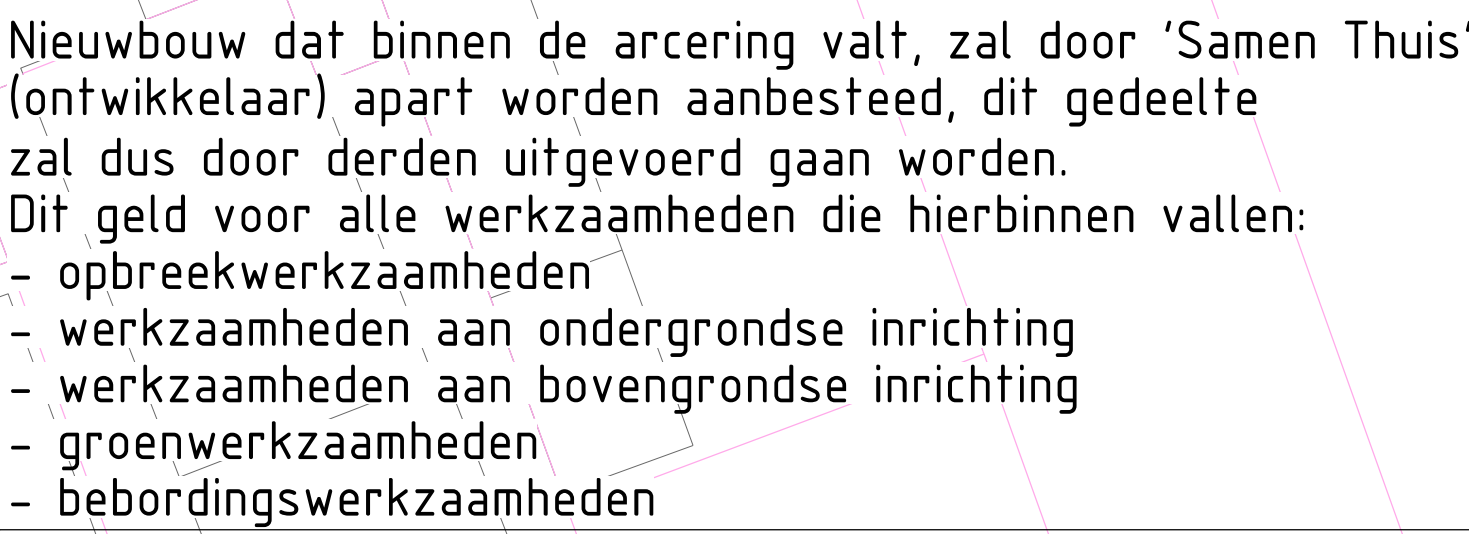



Ingenieursbureau
Gemeente Ede

Postbus 9024 - 6710 HM Ede
 Bezoekadres: Gemeentewerf - Asakkenweg 8 - Ede