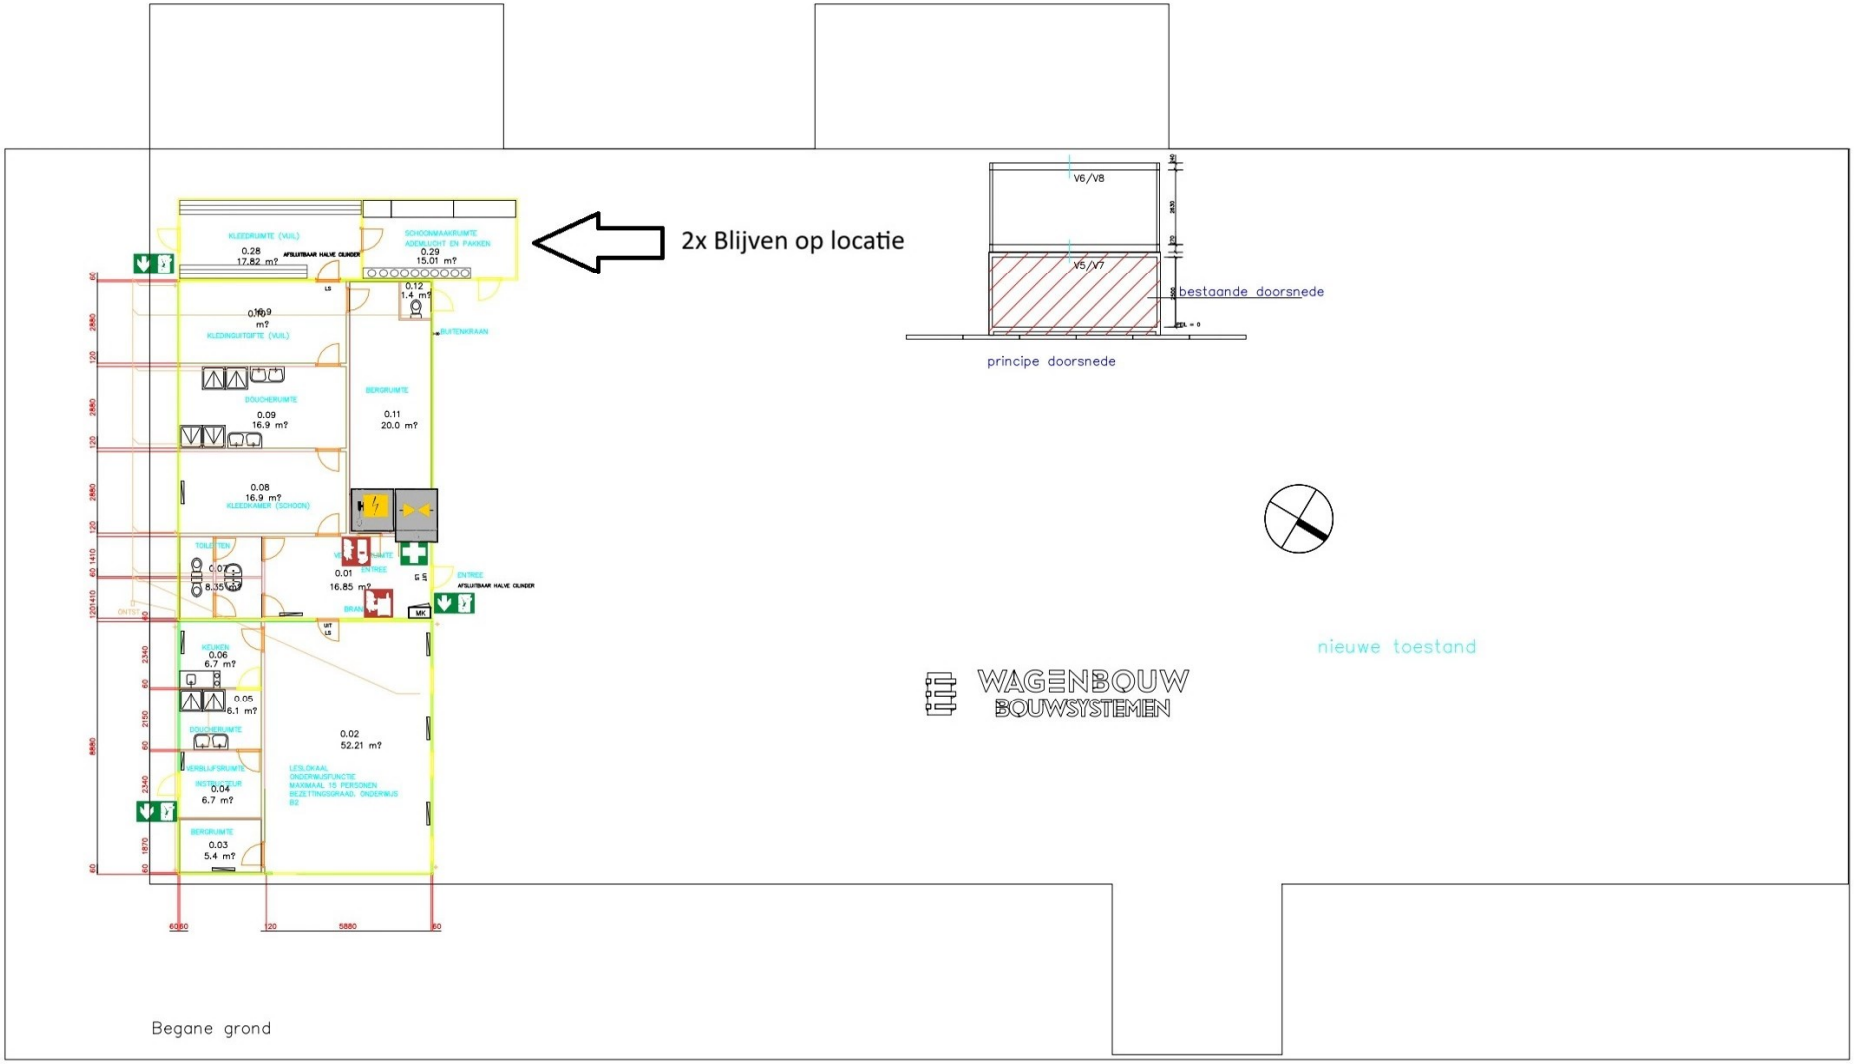
2x Blijven op locatie
KLEEDRUIMTE (VUIL)
0.28
17.82 m²
SCHOONMAAKRUIMTE
ADEMLUCHT EN PAKKEN
0.29
15.01 m²
0.12
1.4 m²
0.09
KLEDINGUITGIFTE (VUIL)
BUITENKRAAN
DOUCHERUIMTE
0.09
16.9 m²
BERGRUIMTE
0.11
20.0 m²
0.08
16.9 m²
KLEEDKAMER (SCHOON)
TOILETTEN
0.07
8.35
0.01
16.85 m²
ENTREE
AFSLUITBAAR HALVE DEUR
MK
0.06
6.7 m²
0.05
6.1 m²
DOUCHERUIMTE
VERBLIJFSRUIMTE
0.04
6.7 m²
0.02
52.21 m²
LESLOKAAL
ONDERWIJSFUNCTIE
MAXIMAAL 15 PERSONEN
REZITINGSGRAAD, ONDERWIJS
B2
BERGRUIMTE
0.03
5.4 m²
6080
120
5880
60
V6/V8
V5/V7
bestaande doorsnede
principe doorsnede
nieuwe toestand
WAGENBOUW
BOUWSYSTEMEN
Begane grond