


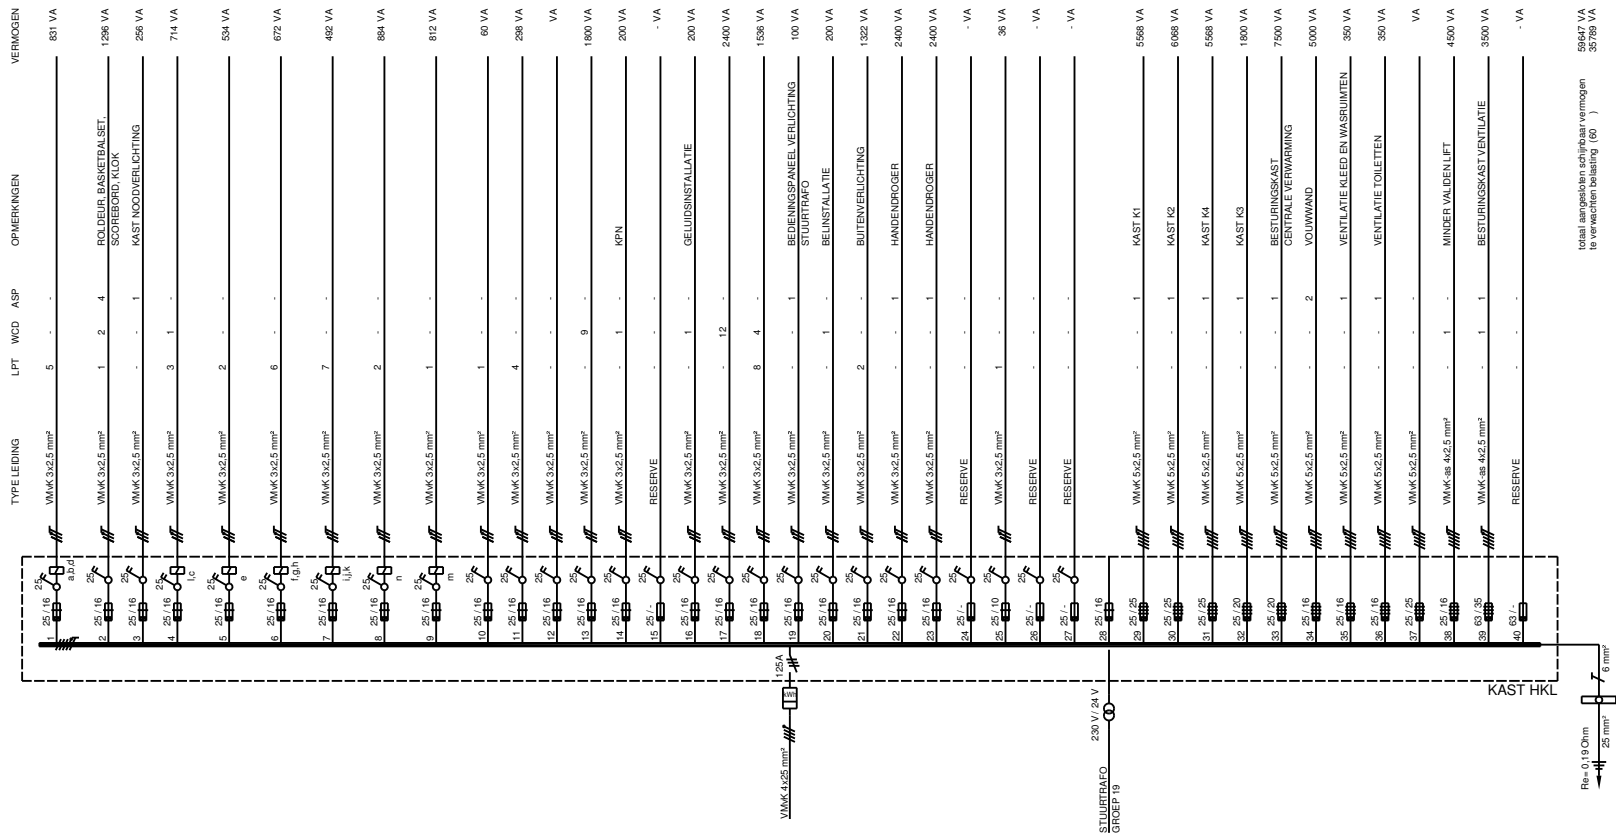

Revisie

PROJECT : Sporthal " De Wetteling "		PLAATS : Venray	
ADRES : Zuidsingel 2			
ONDERWERP : Installatie schema kast HKL		OPDRACHTGEVER : Bedrijfsvoering Maatschappelijke dienst Venray	
 ELECTRO SAFE Inspectie en Adviesburo Stationsstraat 2a 9414 TH Hooghalen tel : 0593-592921 / fax : 0593-592920 E-mail : electrosafe@nn.nl		CONTACTPERSOON : Dhr. W. Pieper	
		getekend : G. Reinders d.d. 19-12-2000 bestand : Inst_sch_HKL.dwg	
getwijpgd : d.d.		blad : 1 van : 5	
opname : G. Reinders		formaat : A2 schaal : n.v.t.	
		993005/009	