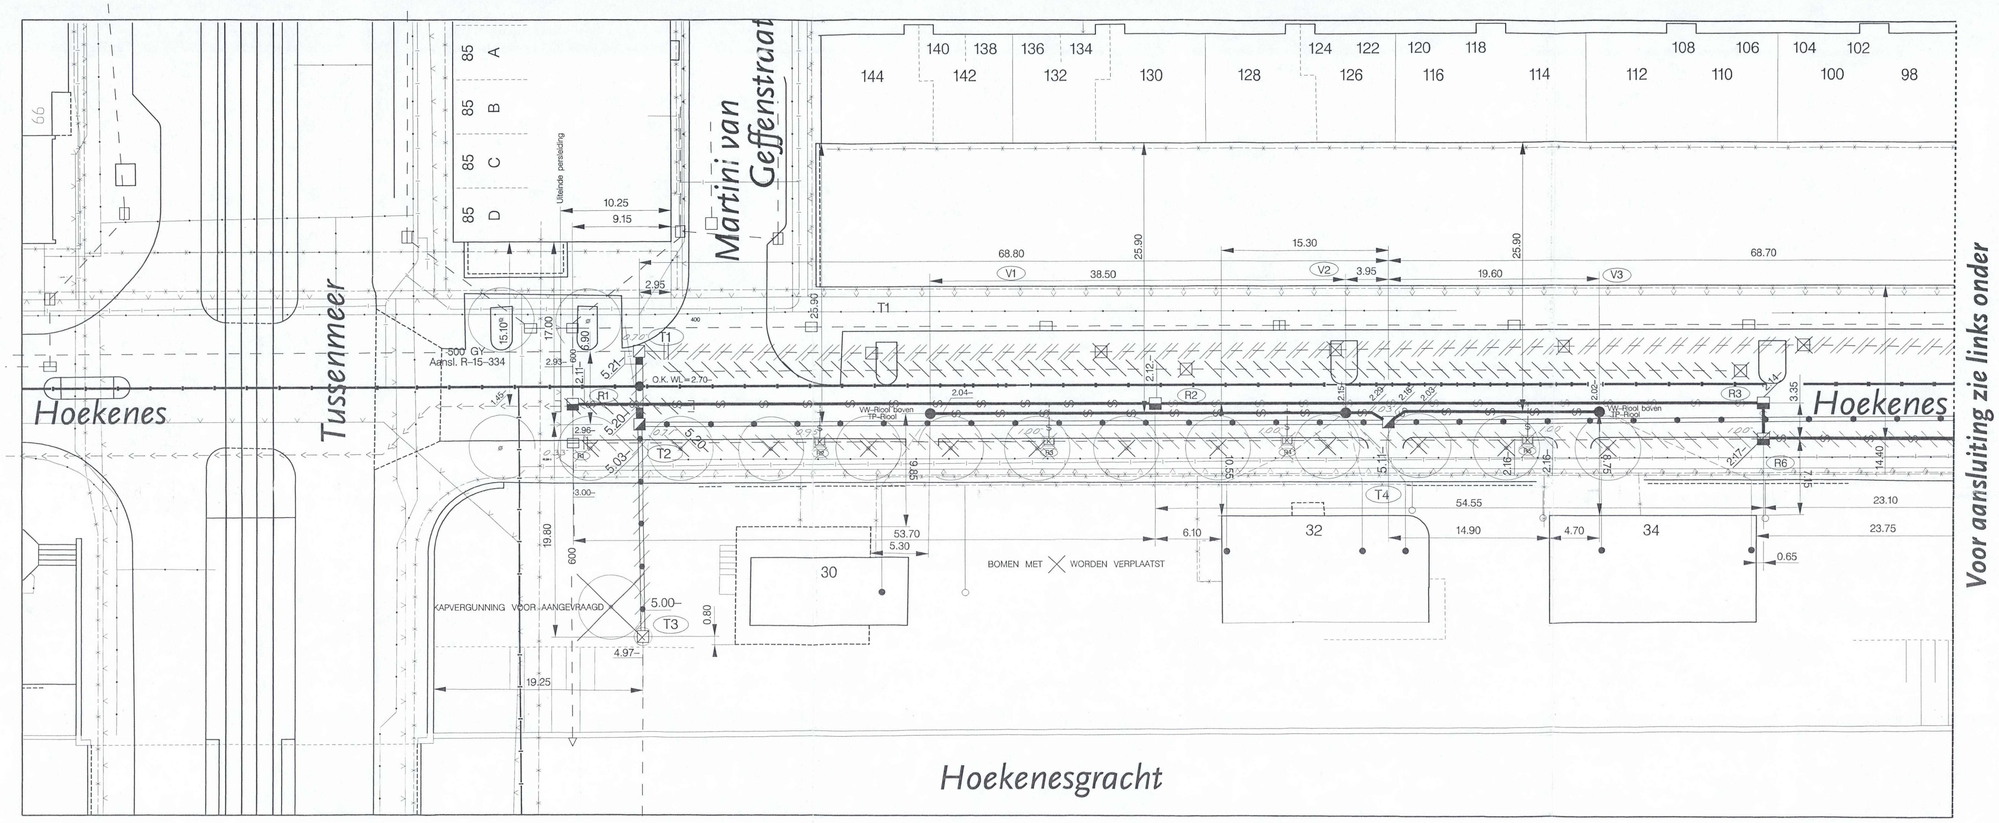

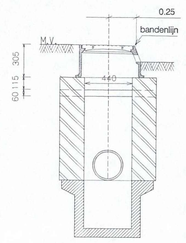

DETAIL BANDRIOOLPUT

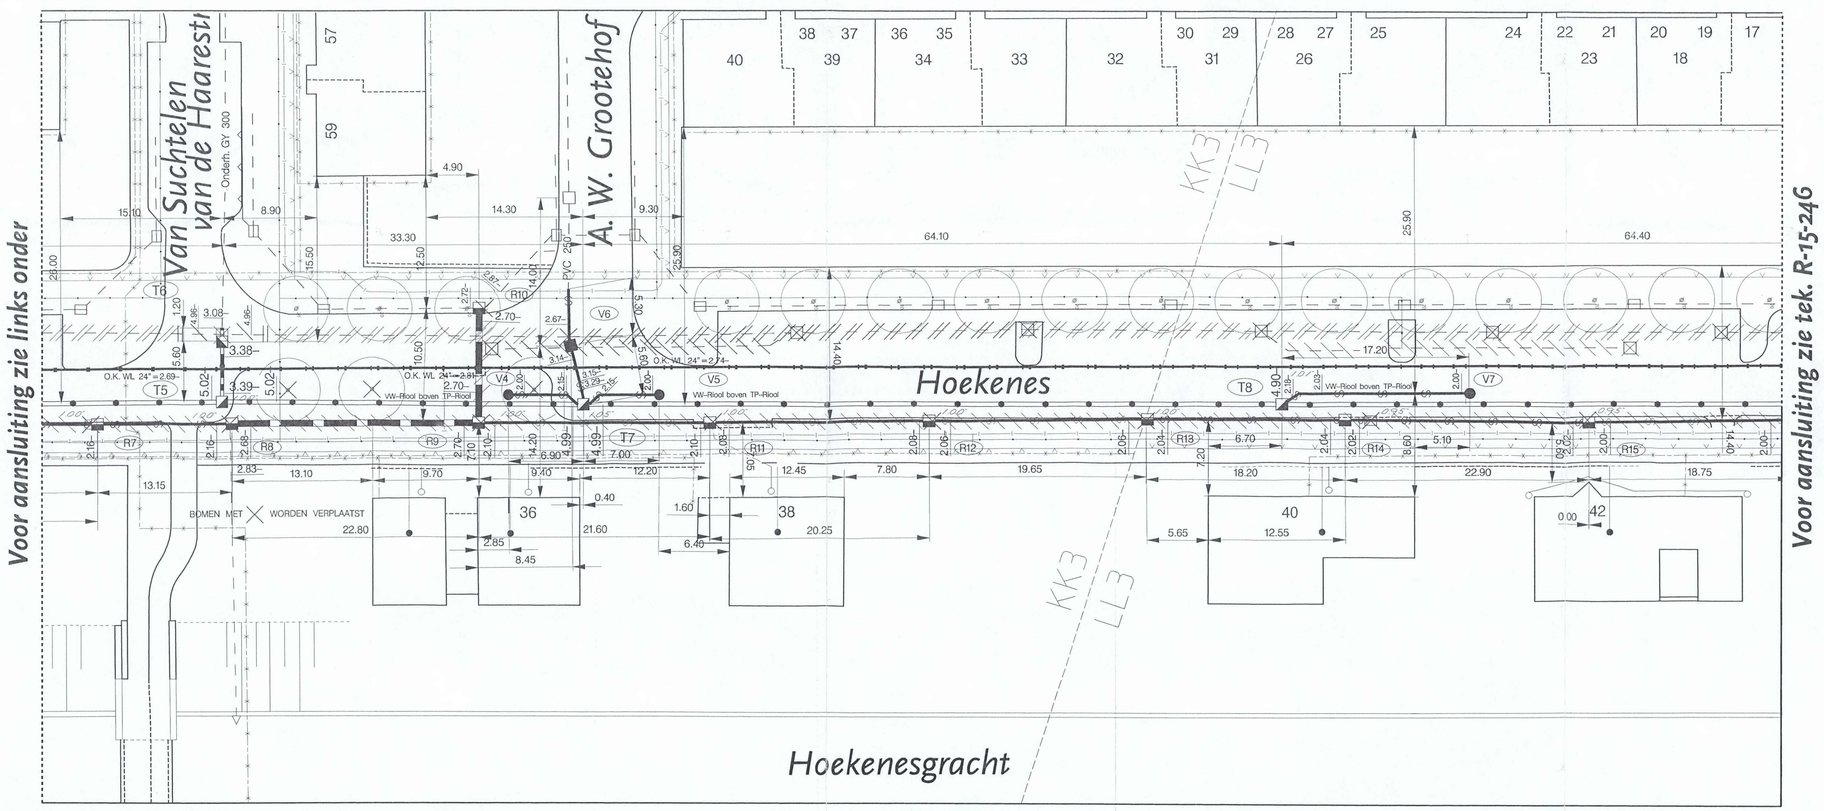

VERKLARING

- BESTAAND V.W.RIOOL/STRAATRIOOL
- BESTAAND R.W.RIOOL
- BESTAAND TRANSPORTRIOOL
- BESTAANDE UITLAAT
- BESTAANDE RIOLERING
- TE VERVALLEN RIOOLPUT
- DICHT TE ZETTEN RIOOL
- OP TE NEMEN RIOOL
- VOL TE SCHUIMEN RIOOL
- TE PLAATSEN GEMETSELDE VUILWATERRIOOLPUT
- TE PLAATSEN GEMETSELDE REGENWATERRIOOLPUT
- TE PLAATSEN POLYESTER/PVC VUILWATERRIOOLPUT
- TE PLAATSEN POLYESTER/PVC REGENWATERRIOOLPUT
- TE PLAATSEN GEPREFABRICEERD BETONNEN TRANSPORTRIOOLPUT
- TE LEGGEN ONDERHEID GIETIJZER 300 MM
- TE LEGGEN ONDERHEID GIETIJZER 400 MM
- TE LEGGEN ONDERHEID GIETIJZER 500 MM
- TE LEGGEN PVC 250 MM
- TE LEGGEN BETON 600 MM
- HEMELWATERLOZING
- HEMELWATERLOZING AAN GEVEL
- VUILWATERLOZING
- TE PLAATSEN KOLK

Voor palenschema zie tek. R-15-427

PEILMERK NR. 83080001 –0.482 m. t.o.v. N.A.P.

Gevel gelegen aan het Hoekenespad van het perceel
A.W. Grootehof 16
X = 34
Y = 35

REVISIE

DWR ARCHIEF KOPIE

HOOGTEMATEN IN M. T.O.V. N.A.P.

VOORBEREIDING	3 7 0 4 3	1 0
UITVOERING		2 2
MATERIAAL		2 4
TEKZICHT		1 2
REVISIE		1 4
BOEKING	PROJECT	ACTIVITEIT

WIJZ.	D.D.	OMSCHRIJVING	GET.	GEC.	WIJZ.	D.D.	OMSCHRIJVING	GET.	GEC.
D	08-07-99	TOTALE REVISIE	DWR						
C	12-2-'97	RW vanaf T1 tot T6 omgelegd	DJB						
B	1-12-'97	630 PVC wordt beton	DJB						
A	27-11-'97	Vervallen riool en maatvoering toegevoegd	DJB						

Riolering Amsterdam
Projekten

Spaklerweg 18
1096 BA Amsterdam

dwr
Dienst Waterbeheer en Riolering

RIOLERINGSDISTRICT: 4 | BEMALINGSGEBIED: 141 | SCHAAL: 1:200

HOEKENES (tussen Martini van Geffenstraat en Hoekenespad)

Het opnemen, volvloeien en leggen van onderheid transport, vuil- en regenwaterriool

WIJK NR. 68	STADSKRT. KK3 LL3	COCUWO NR. nvt
GET.	GEC.	DATUM
TEK. DJB		21-10-97
REVISIE		XXXXXXXXXX

TEK. NR. R-15-425