



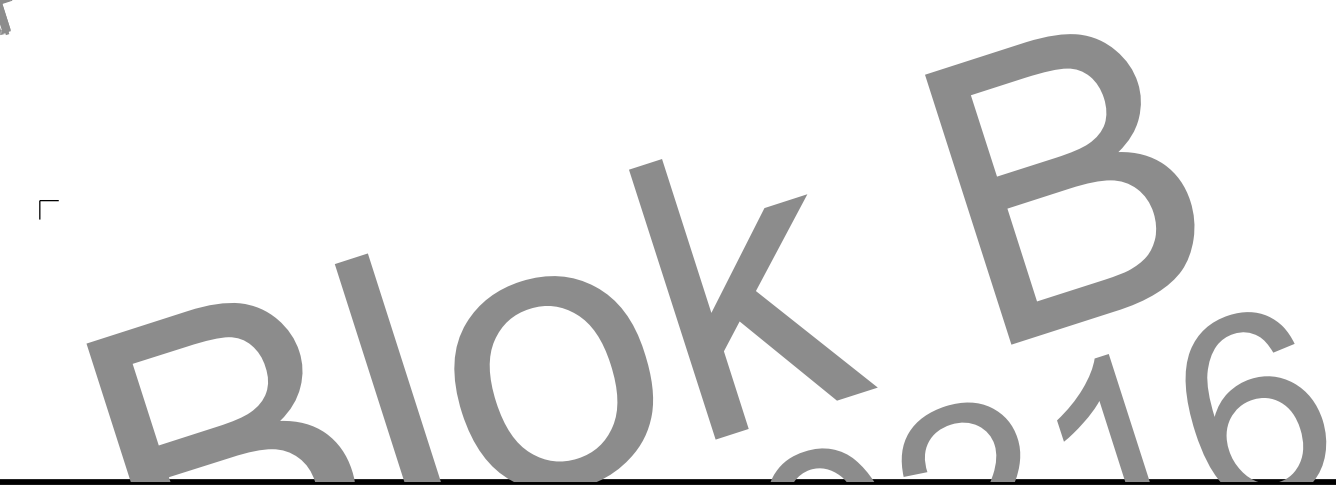

	BESTAAND V.W.RIOOL/STRAATRIOOL
	BESTAAND R.W.RIOOL
	BESTAAND TRANSPORTRIOOL
	BESTAANDE RIOLERING
	BESTAANDE UITLAAT
	VERVALLEN RIOOLPUT
	GEMETSELDE REGENWATERRIOOLPUT
	PVC 315 MM ULTRA-3
	PVC 400 MM ULTRA-3
	PVC 500 MM
	PVC 630 MM

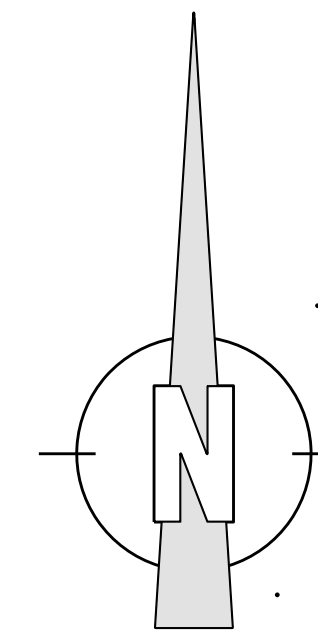

PROJECTNUMMER: 00.6208 SUBPROJECTNR. : -006		CALCULATIEREGELS							
FASE	FASENUMMER	TOEZICHT	AANMERKINGEN	HERSTEL WEGDEK	MATERIAALKOSTEN	STORTKOSTEN	OVERIGE KOSTEN		
Uitvoering	501	U33000	K10000	K10900	K20000	K40000	K90000		
C	060317	Vervaaigden revisie	SGV						
B	120117	Uitvoeringsstekening	RvG						
A	270916	Opave wenstrace	RvG						
WIJZ.	D.D.	OMSCHRIJVING	GET.	GE.C.	WIJZ.	D.D.	OMSCHRIJVING	GET.	GE.C.

Sector Afvalwater

RIOLERINGSDISTRICT:	BEMALINGSGEBIED:	SCHAAL: 1:200
---------------------	------------------	---------------

WIJK NR.		STADSKRT. KK3,LL3		COCUWO NR. 20090216
	GET.	GET.	DATUM	
TEK.	R.v.G.	27-09-2016		
REVISIE	SGV	Afexo bv	6-3-2017	
file:				