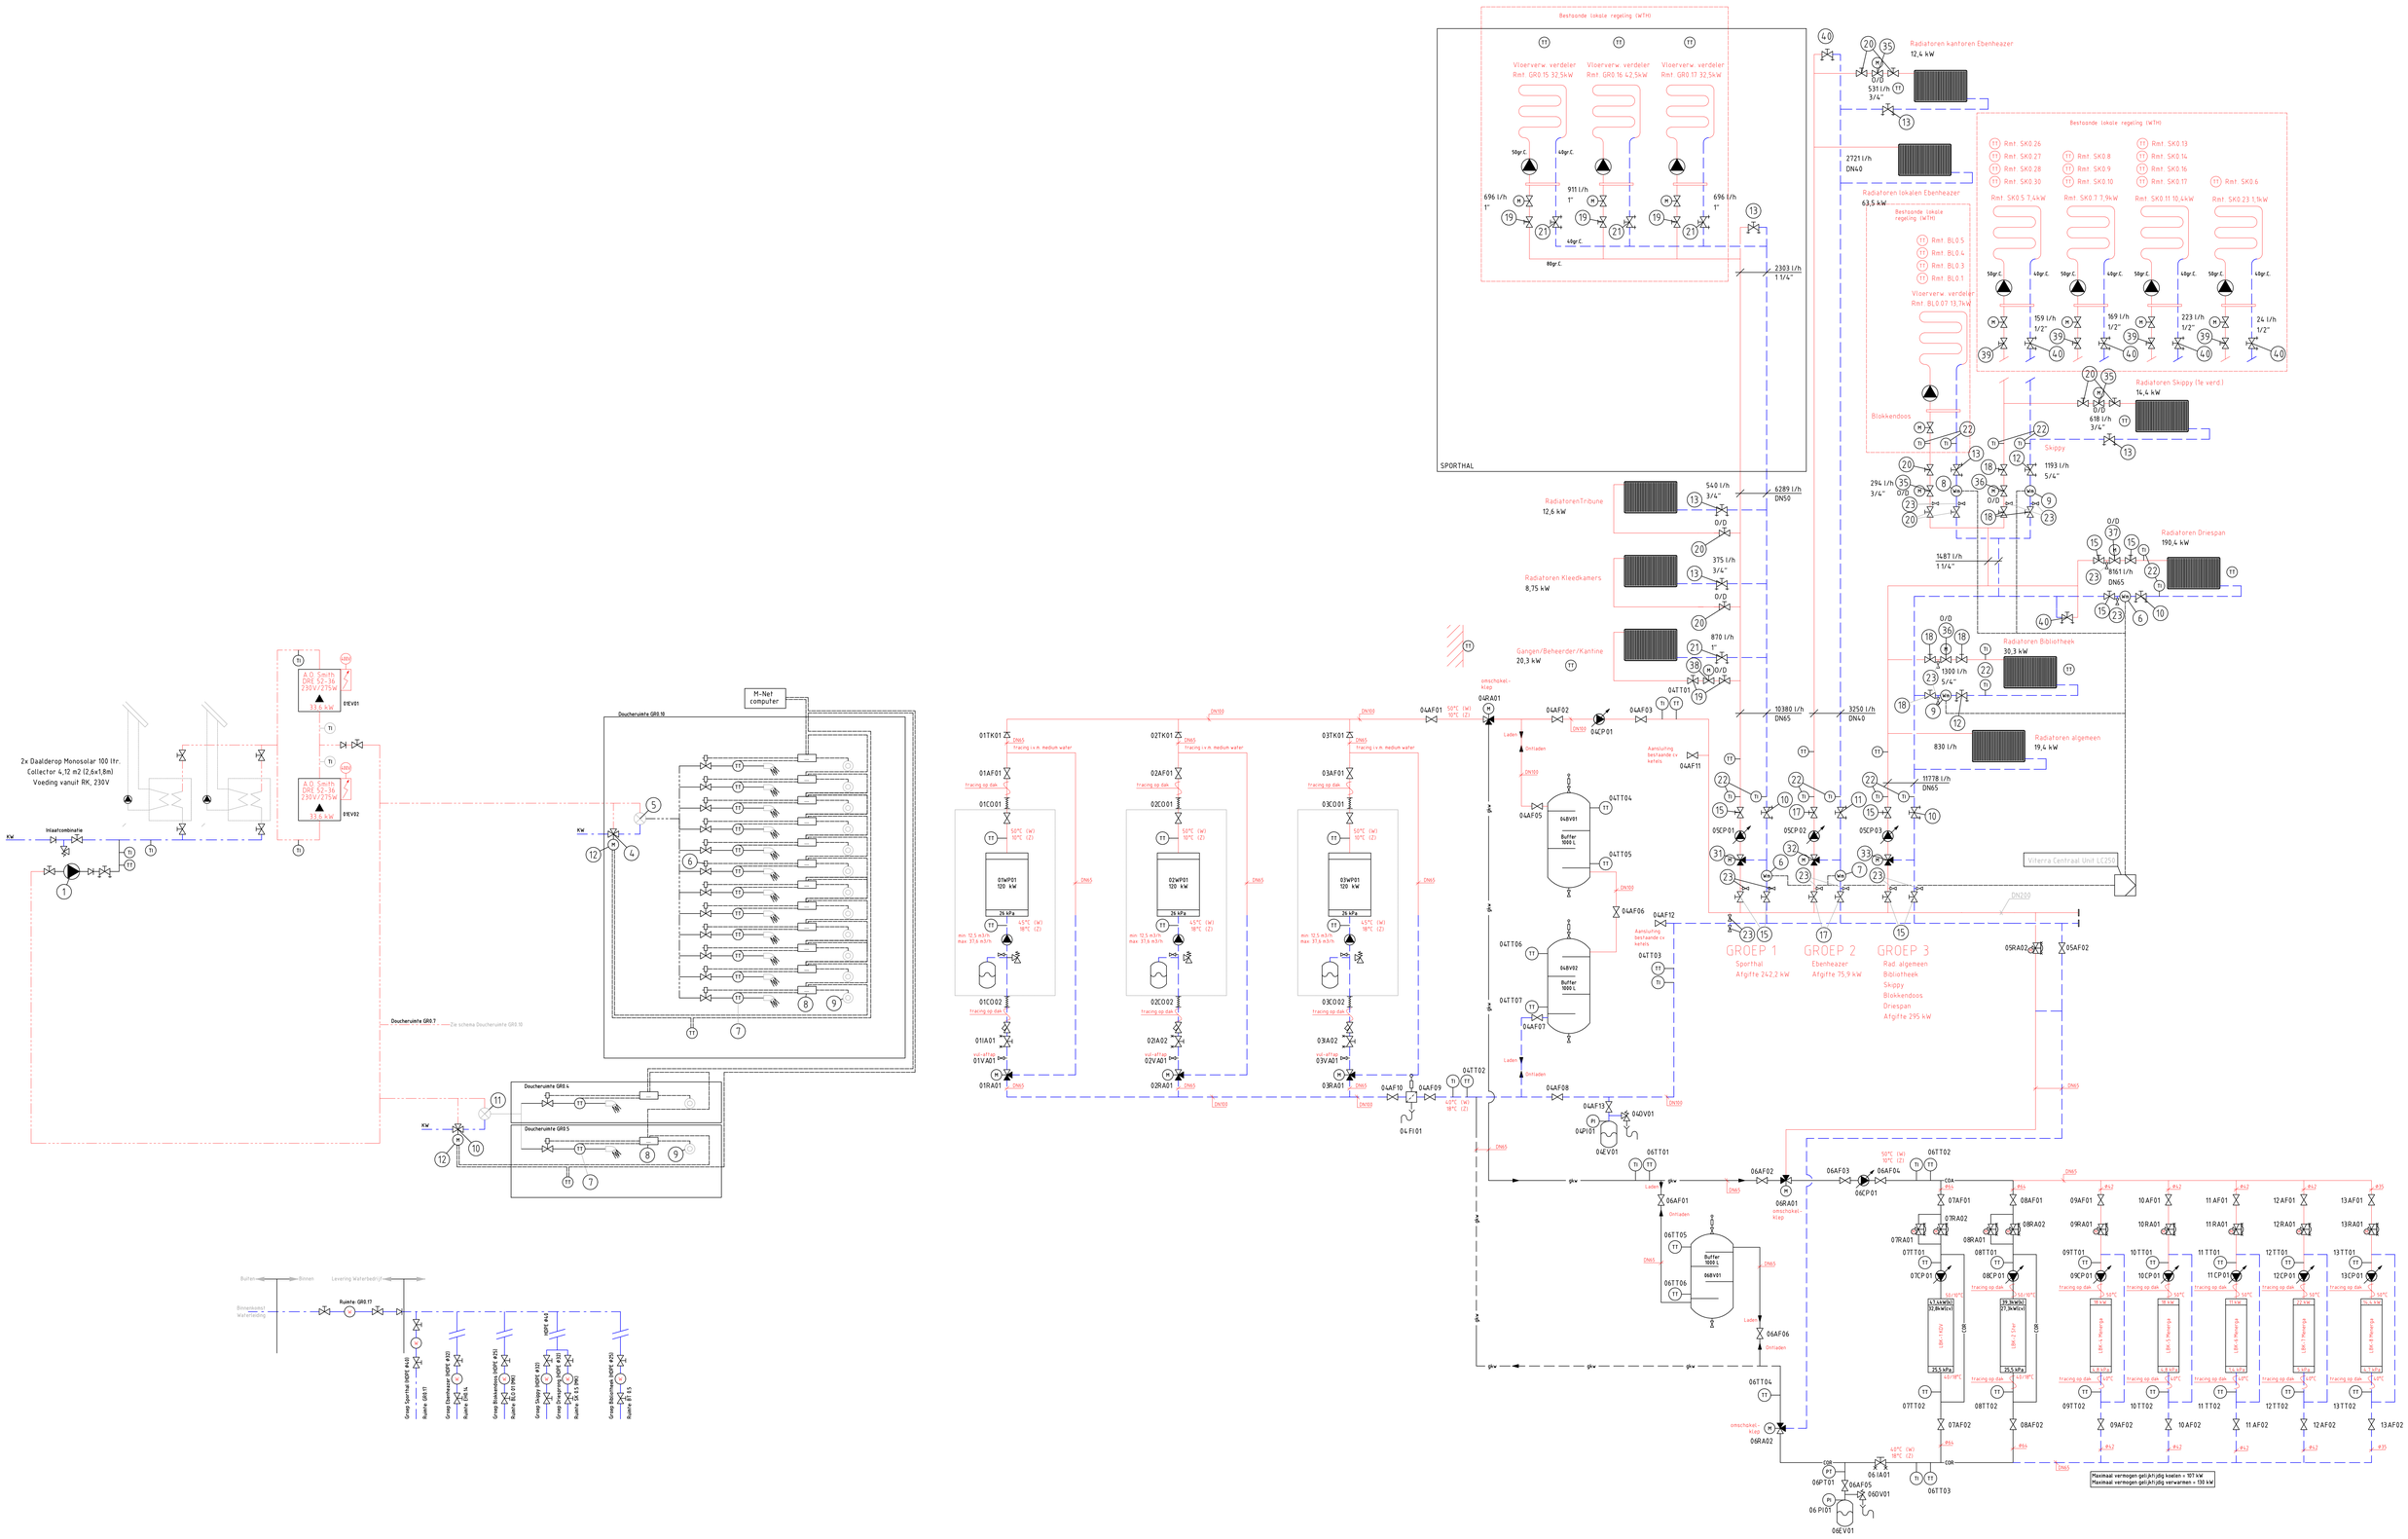

rev	omschrijving	Plotdatum 12-10-2021 16:13:45	d.d.	gef.	gezien	acc.	acc.
B			22-9-2021	JK	AdV		

CAD-Ref.
behoort bij.

Verduurzaming Borgstee
Principeschema cv-, koel- en tapwaterinstallatie

Website Strukton Worksphere: www.strukthoworksphere.com
Email:

Strukton Worksphere
Cluster Noordoost
Rietdiepweg 3
Postbus 5110
9723 HG Groningen
9700 GC Groningen
Tel. 030-3666900
Fax. 050-3666999

status: Revisie
archief
schaal: n.v.t.
A0
proj.nr. 3531900299
tek.nr. PS-01
bl.

AUTEURSRECHTEN VOORBEHOUDEN OVEREENKOMSTIG DE WET