




REVISIE

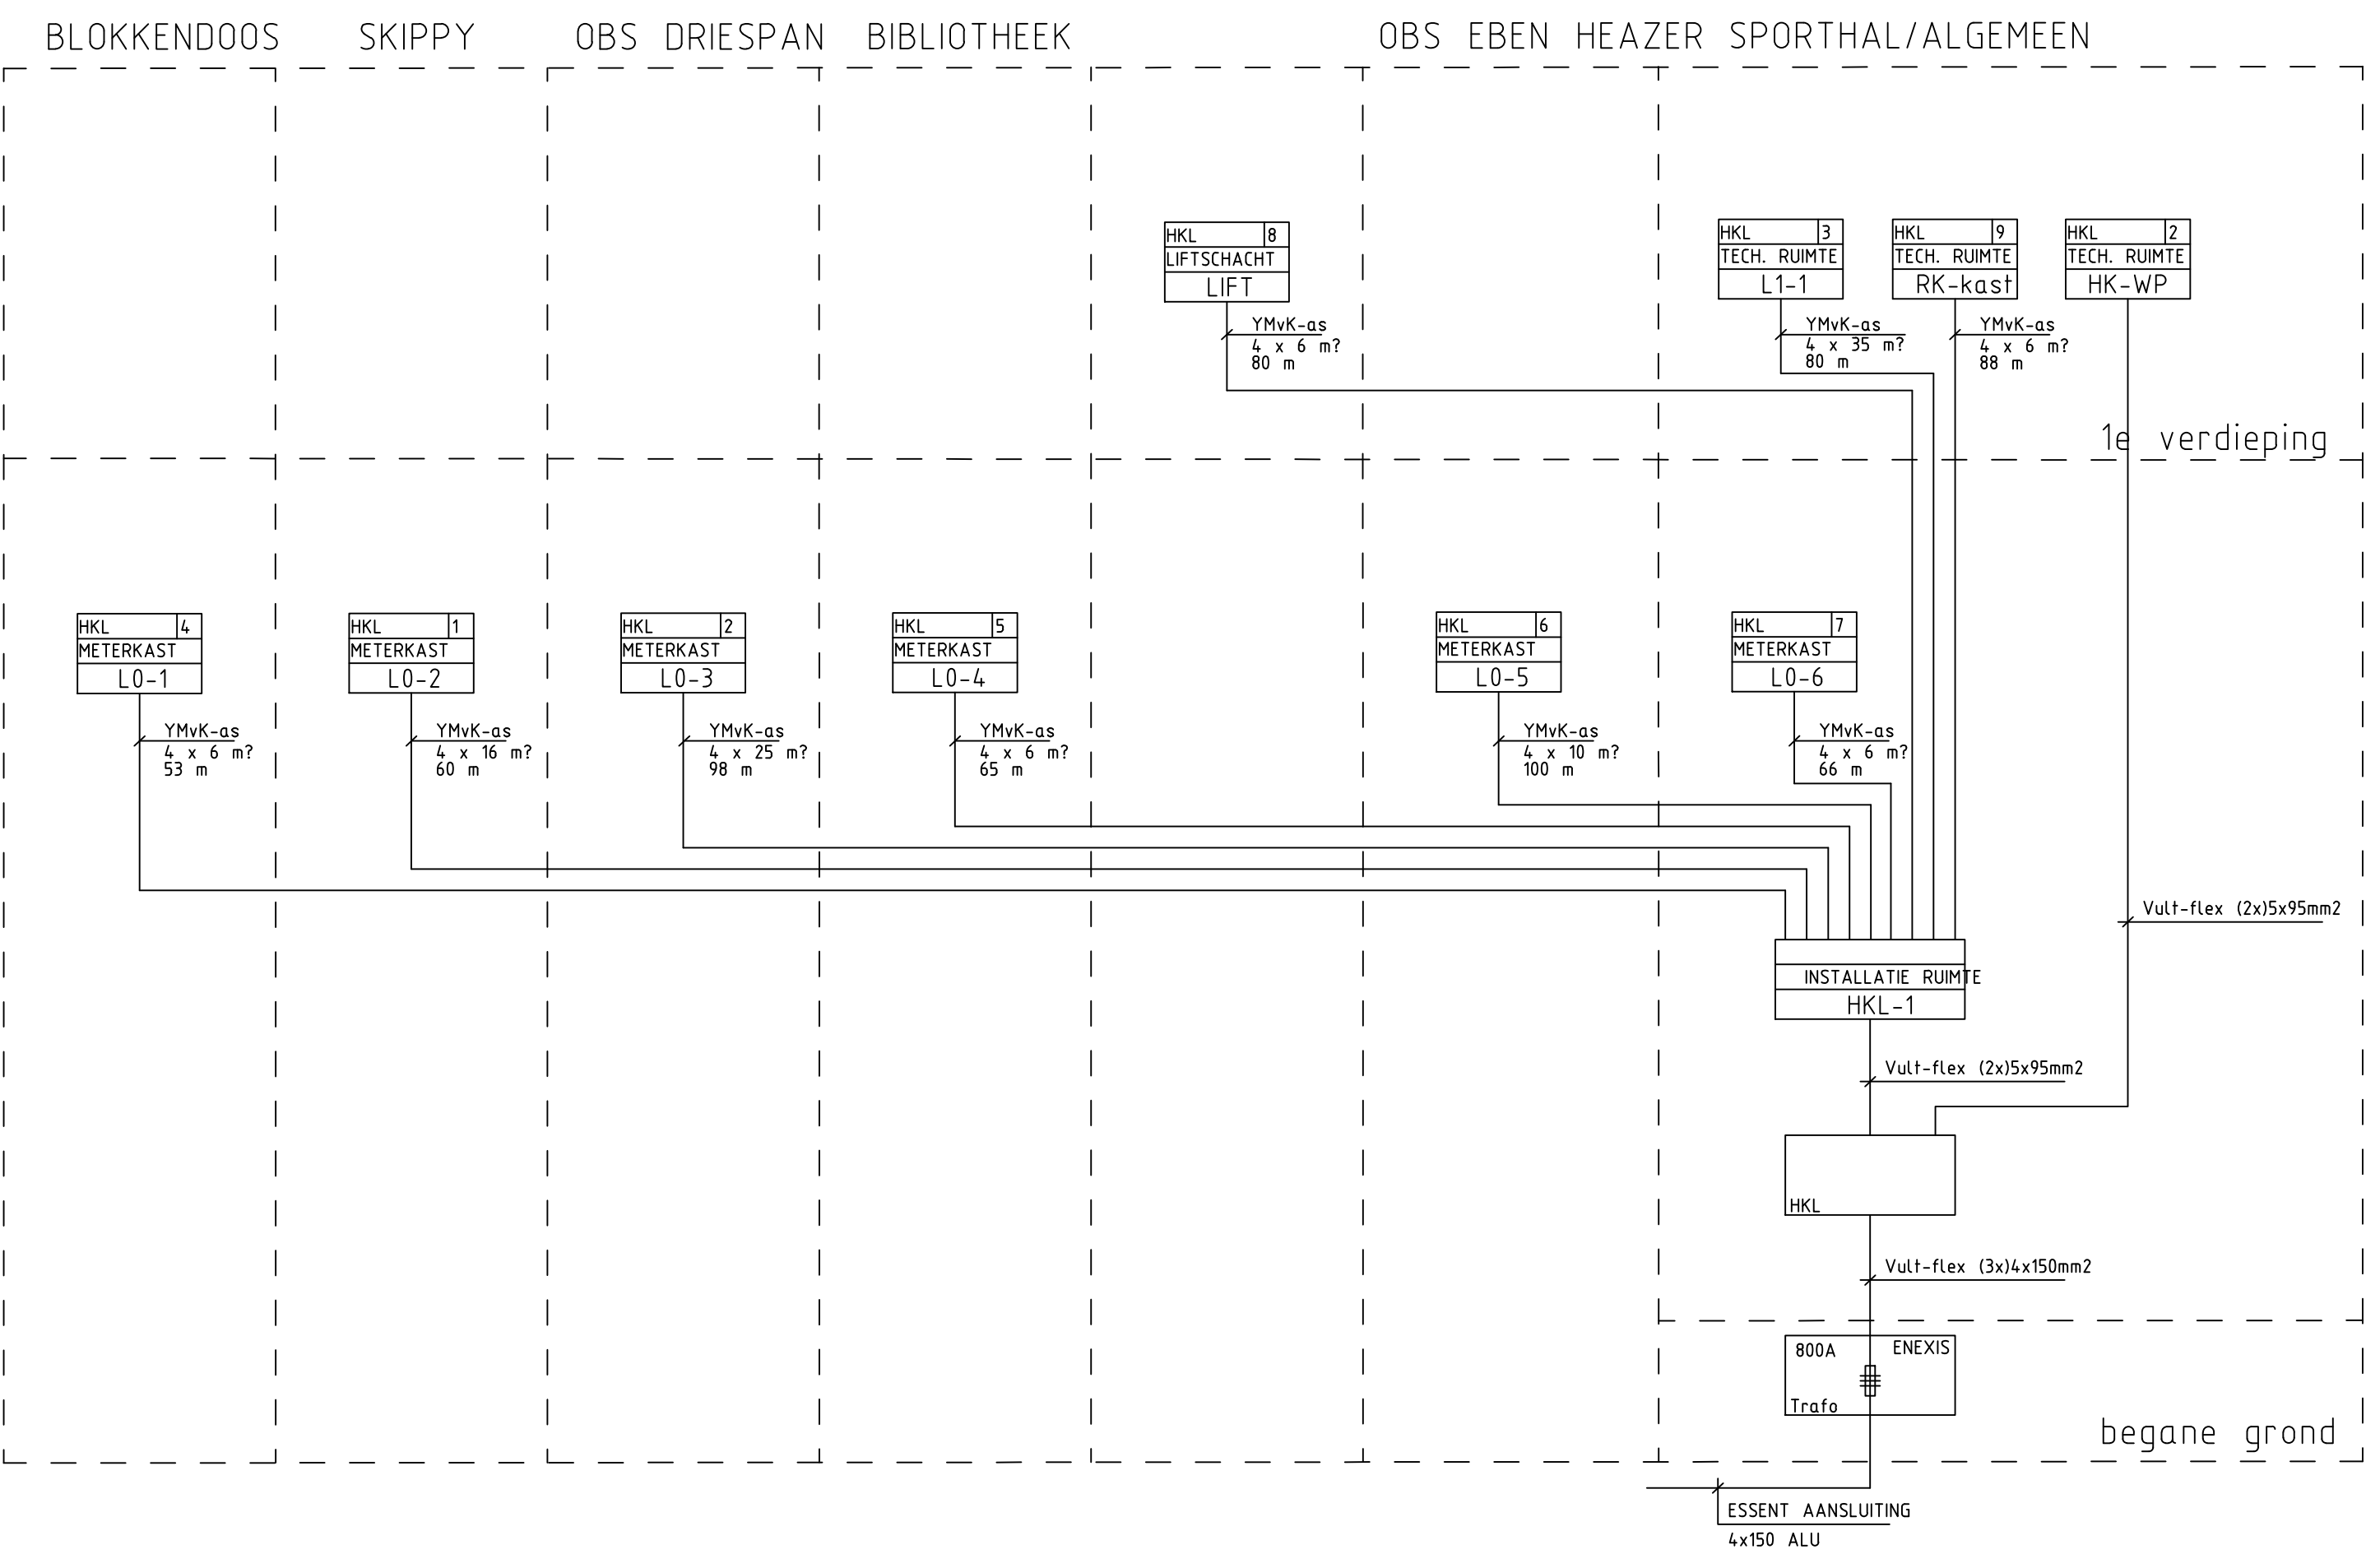

j.p. van der weele
adviesburo voor installatietechnik en bouwfysica bv

Postbus 1086
9701 BB Groningen
Tel. : 050-5711550
Fax. : 050-5715550

projekt: EDUCATIEF CENTRUM HARKSTEDE DORPSHUISWEG 36 9617 BN HARKSTEDE				
onderwerp: BEGANE GROND SPORTHAL BLOKSCHEMA VERDEELKASTEN				
schaal: -	datum: 01-03-05	getekend: BF	projekteider:A. RIEMERSMA	formaat: A2
unica installatietechnik		wijziging		
luchtbehandeling centrale verwarming elektrotechnik telematika sanitairtechnik service en onderhoud energiebeheer sprinklertechnik		projektnummer: 30032062		
Atoomweg 5 9743 AJ GRONINGEN Telefoon : 050 - 3122009 Telefax : 050 - 3142083 Internet : http://www.unica.nl		projektddeel: SP		
		tekeningnummer: E-B-HKL		
		file: E-B-HKL.dwg		

Xref: