


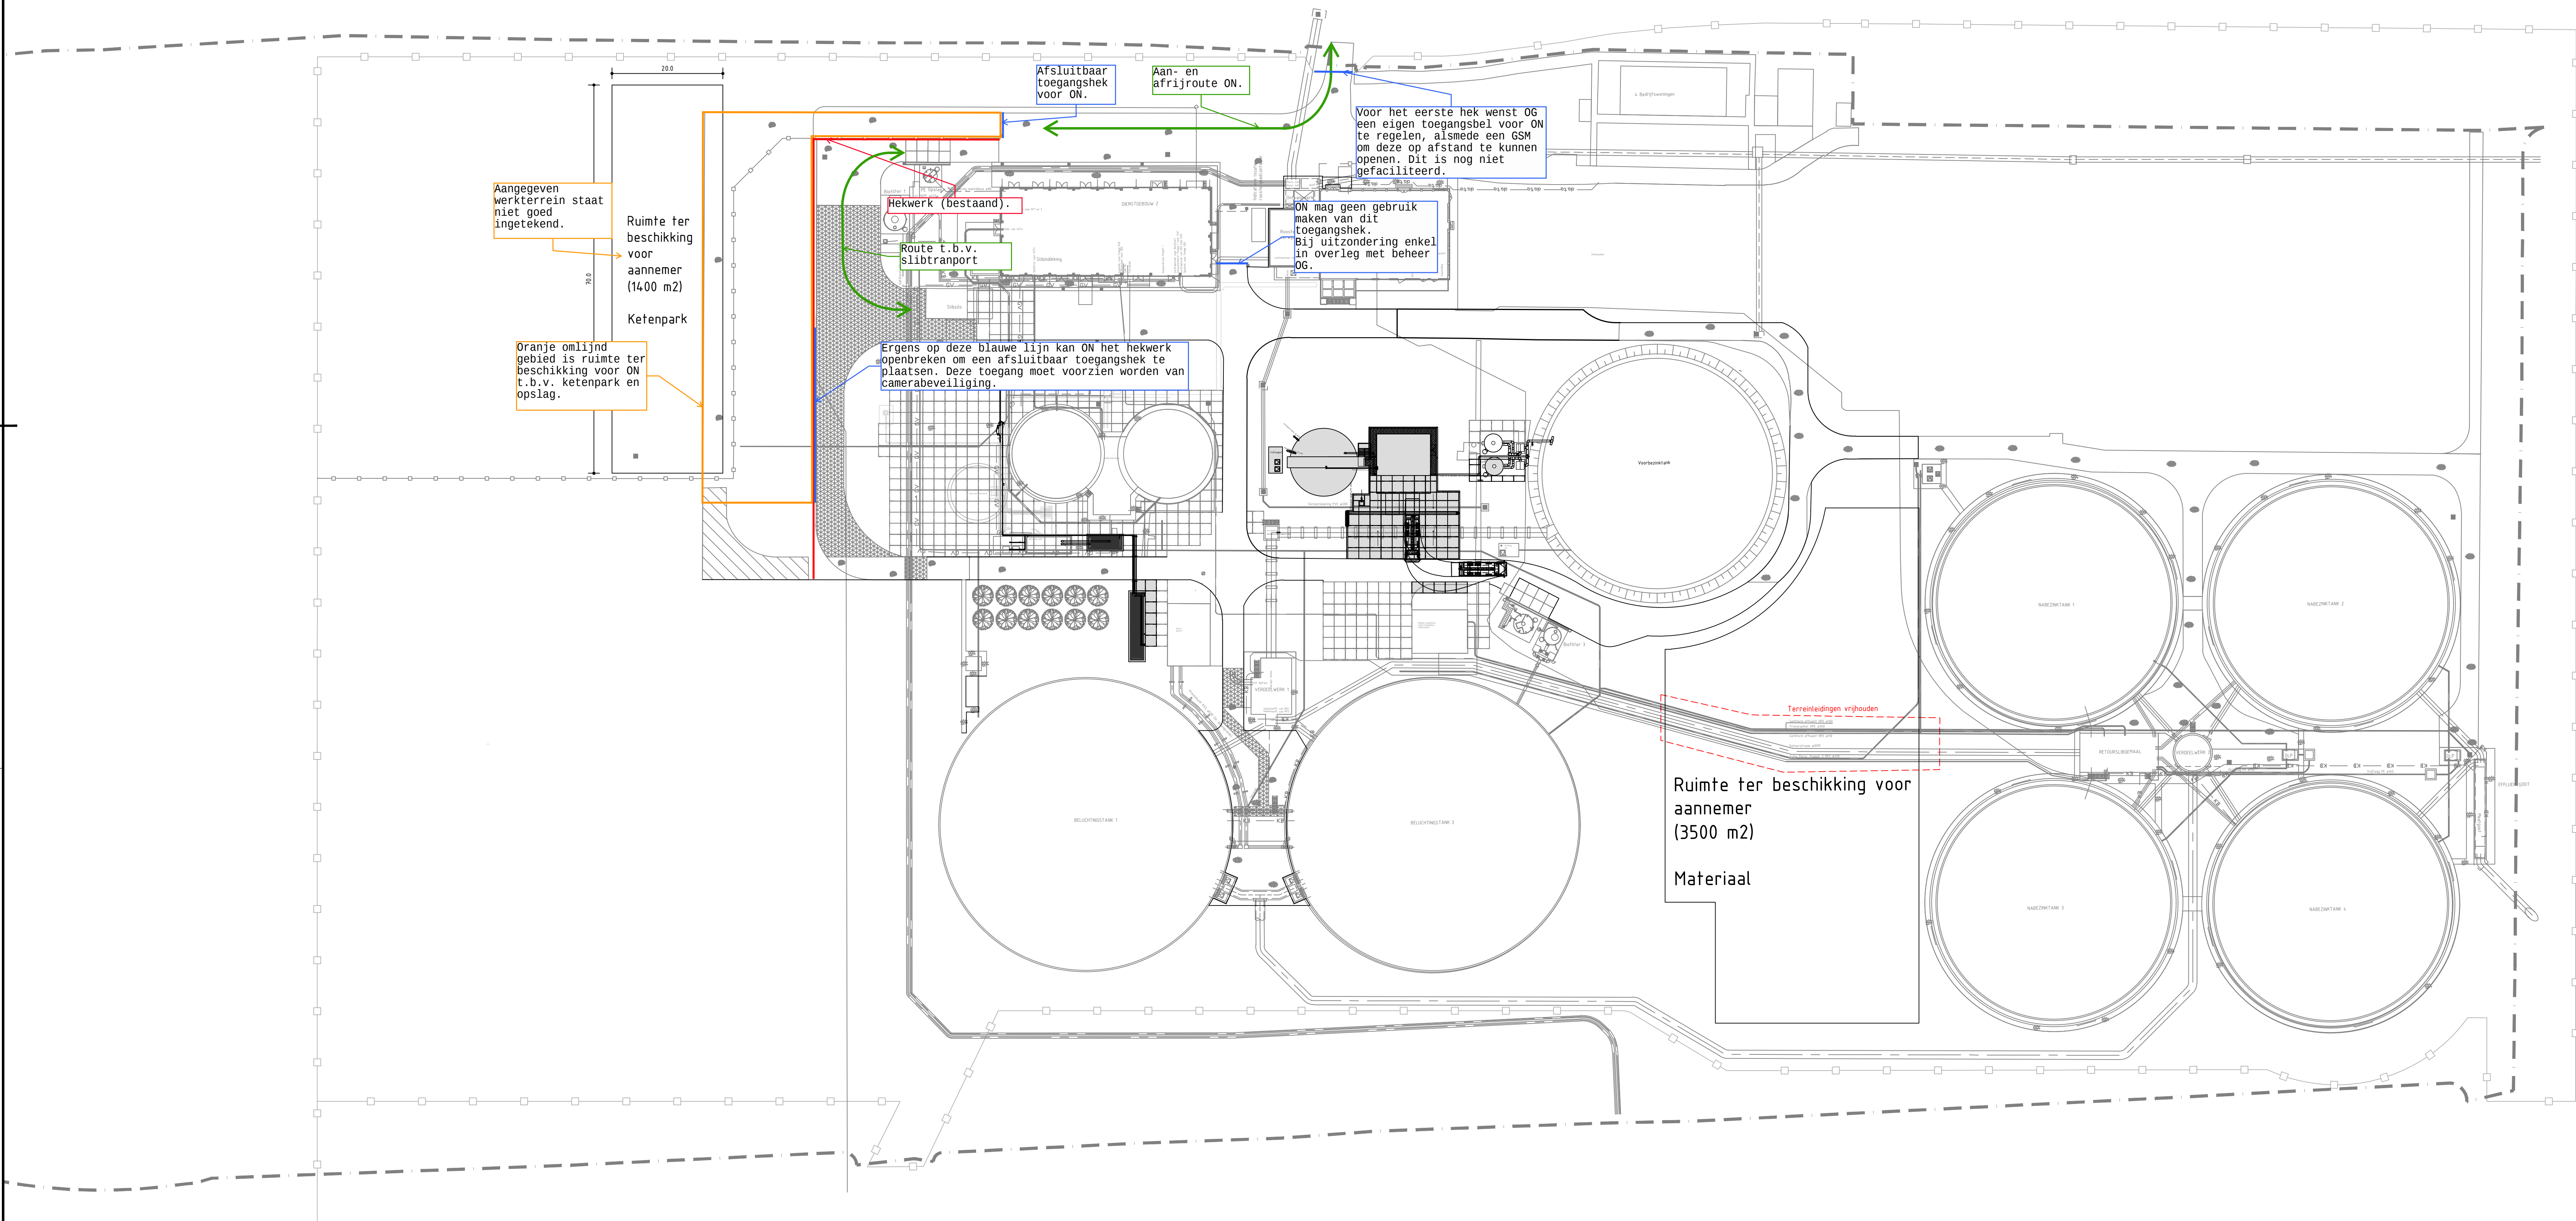

LEGENDA

- Bestaande installatie
- Nieuwe installatie

OPMERKINGEN

- Maten in meters (m), tenzij anders vermeld;
- Hoogtematen in meters (m) ten opzichte van N.A.P., tenzij anders vermeld;
- Hoekmaten in graden (360°), tenzij anders vermeld;
- Coördinaten in meters (m) in het RD-stelsel

0 5 10 15 20m
SCHAAL 1:500

WitteveenBos

Wijz. Getekend Datum Omschrijving

A
B
C

Opdrachtgever
Hoogheemraadschap van Rijnland
Project
Optimalisatie VBT en slijblijn awzi Leiden Zuid-West
Uitvoering Ontwerp
Onderdeel
Situatie Tekening
Plattegrond - Inrichting tekening

Status	Definitief	Getekend	S. Blanchard	
Datum	10-12-2025	Gecontroleerd	J. Mendez	
Formaat	Schaal	Projectcode	Tekeningnummer	Bladnummer
A0	1:500	146148	13.4005	1/1