

RUIMTENUMMERING	Nr.	Omschrijving	Opp. in m <sup>2</sup>
100	Bijeenkomst ruimte	166,78	
101	Bijeenkomst ruimte	141,21	
101a	Berging	34,22	
102	Kantoor	42,18	
103	Kantoor	20,40	
104	Kantoor	20,40	
105	Kantoor	32,54	
106	Kantoor	30,46	
107	Kantoor	20,37	
108	Kantoor	20,37	
109	Kantoor	15,49	
120	Kantoor	67,83	
120a	Natte ruimte	4,40	
120b	Natte ruimte	2,37	
120c	Natte ruimte	2,04	
120d	Berging	6,36	
121	Kantoor	23,01	
122	Kantoor	44,99	
123	Kantoor	10,63	
124	Kantoor	22,27	
125	Kantoor	20,32	
126	Kantoor	20,34	
127	Kantoor	20,32	
128	Kantoor	22,39	
129	Kantoor	21,65	
130	Kantoor	20,21	
131	Kantoor	30,83	
132	Kantoor	19,84	

RENVOOI	Symbol
Buitenwand	[Symbol]
Binnenwand	[Symbol]
Constructiewand	[Symbol]
Brandscheidwand 30 min	[Symbol]


**DE COMME**  
 DE COMME B.V.  
 Oude Oosterveen 10  
 6525 GR Zeijlmer  
 0475-579 579  
 decommenl.nl

Schrijver  
 Gemeente Renkum  
 Afdeling WOP  
 6802 HA Oosterbeek

Projectnummer  
 15194

Tekeningnummer  
 02051-2

PROJECT Gemeentehuis Renkum	SCHAAL 1:100
ONDERDEEL Bouwkundig 1e verdieping	GETEKEND RG
	FORMAAT A0
	DATUM 04/02/2016

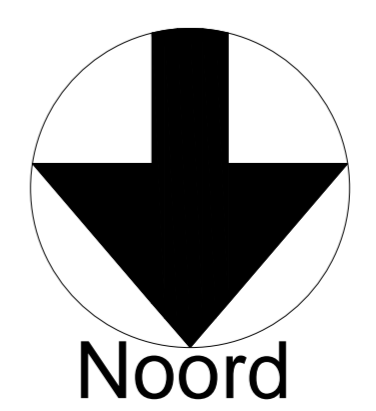

REVISIETEKENING