


RUIMTE NUMMERING		
Nr.	Omschrijving	Opp. in m <sup>2</sup>
200	Kantoor	26,13
201	Kantoor	46,37
202	Technische ruimte	44,27
203	Kantoor	44,83
204	Kantoor	46,30
205	Kantoor	37,43
205a	Kantoor	5,28
206	Kantoor	40,85
207	Kantoor	20,51
208	Kantoor	20,38
209	Kantoor	32,19
210	Kantoor	14,12
211	Kantoor	19,92
212	Kantoor	20,27
213	Kantoor	20,08
214	Kantoor	20,38
215	Kantoor	9,76
220	Kantoor	63,64
221	Kantoor	9,12
222	Kantoor	66,74
223	Kantoor	28,32
224	Kantoor	35,91
225	Kantoor	6,53
226	Berging	5,67
227	Kantoor	10,63
228	Kantoor	19,83
229	Kantoor	20,21
230	Kantoor	20,21
231	Kantoor	19,80
232	Kantoor	22,68
233	Kantoor	21,65
234	Kantoor	20,21
235	Kantoor	30,83
236	Kantoor	19,65

RENVOOI	
Buitenwand	
Binnenwand	
Constructiewand	
Brandscheiding 30 min	

DE CONAR B.V. Bouwkundig en -reguleer 2001 DE Zwaluwen 6818-SP 579 Ossendrecht	Opdrachtgever Gemeente Renkum 6860 HA Oosterbeek	Projectnummer 15014 Tekeningnummer B202a.3
--	--	---

PROJECT Gemeentehuis Renkum	SCHAAL 1:100 GETEKEND RG FORMAAT A0 DATUM 04/02/2016
ONDERDEEL Bouwkundig 2e verdieping	

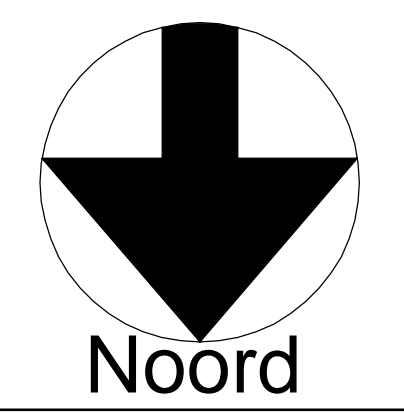

REVISIETEKENING