

RUMTENUMMERING		
Nr.	Omschrijving	Opp. in m <sup>2</sup>
300	Kantoor	1,11
300a	Kantoor	5,44
301	Kantoor	20,71
302	Kantoor	20,32
303	Kantoor	20,33
304	Kantoor	20,35
305	Kantoor	21,67
305a	Kantoor	11,16
305b	Verticale verkeersruimte	21,87
306	Kantoor	31,02
307	Kantoor	30,96
308	Kantoor	20,48
320	Kantoor	10,60
321	Kantoor	19,80
322	Kantoor	6,86
323	Kantoor	21,78
324	Kantoor	5,00
325	Kantoor	21,65
326	Kantoor	20,34
327	Kantoor	30,98
328	Technische ruimte	18,83
329	Kantoor	19,77
330	Berging	10,60


RENVODI	
Buitenwand	
Binnenwand	
Constructiewand	
Brandscheiding 30 min	

**DE COMME**  
 Bouwbedrijf en -adviseurs  
 532 01 Zilvermeer  
 048-579 579  
 decomm.nl

Opdrachtgever  
 Gemeente Renkum  
 Postbus 100  
 6862 HA Oosterbeek

Projectnummer  
 15194  
 Tekeningnummer  
 B2051.4

PROJECT Gemeentehuis Renkum	SCHAAL 1:100 GETEKEND RG
ONDERDEEL Bouwkundig 3e verdieping	FORMAAT A0 DATUM 04/02/2016

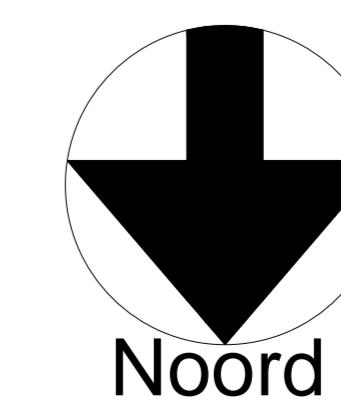

REVISIETEKENING