

RUIMTENUMMERING		
Nr.	Omschrijving	Opp. in m ²
001	Receptie	11,10
001a	Kantoor	11,10
002	Kantoor	100,00
003	Spreekkamer	9,50
004	Kantoor	17,44
005	Kantoor	21,14
006	Kantoor	30,47
007	Kantoor	20,01
008	Kantoor	20,01
009	Kantoor	8,38
010	Kantoor	8,38
011	Kantoor	9,45
012	Kantoor	14,40
013	Kantoor	20,40
014	Kantoor	30,23
020	Kantoor	28,54
021	Kantoor	19,80
022	Kantoor	54,72
023	Kantoor	11,64
024	Bijeenkomst ruimte	75,54
025	Berging	10,63
026	Kantoor	54,97
027	Kantoor	30,74
027a	Kantoor	11,32
028	Kantoor	21,36
029	Kantoor	18,92
030	Kantoor	31,62
030a	Kantoor	6,83

RENNVOOI	
Buitenwand	
Binnenwand	
Constructiewand	
Brandscheiding 30 min	


DE COMME
 DE COMME B.V.
 Oude Oostvaardersdijk 10
 1522 GR Zeijlmer
 0484-579 579
 decommenl.nl

Opdrachtgever
 Gemeente Renkum
 Postbus 1002
 6802 HA Oosterbeek

Projectnummer
 15194

Teekeningnummer
 02051.1

PROJECT Gemeentehuis Renkum	SCHAAL 1:100
ONDERDEEL Bouwkundig begane grond	GETEKEND RG
	FORMAAT A0
	DATUM 04/02/2016

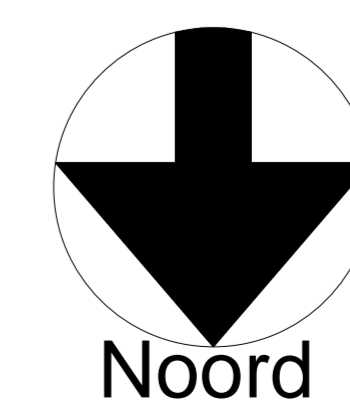

REVISIETEKENING