

Nr.	Omschrijving	Opp. in m ²
K01	Berging	35,9
K02	Horizontale verkeersruimte	9,63
K03	Berging	10,36
K04	Berging	59,4
K05	Berging	62,83
K06	Berging	35,52
K07	Technische ruimte	3,65
K08	Technische ruimte	9,52
K09	Technische ruimte	9,99
K10	Technische ruimte	17,77
K11	Garage	65,73
K12	Kleedruimte	13,59
K13	Berging	77,13
K14	Berging	23,86
K15	Berging	38,43
K16	Berging	18,85
K17	Berging	34,76
K30	Berging	10,58
K31	Berging	9,92
K32	Bijeenkomst ruimte	130,01
K33	Natte ruimte	6,01
K34	Natte ruimte	6,49
K35	Horizontale verkeersruimte	13,62
K36	Technische ruimte	3,65
K37	Technische ruimte	2,88
K38	Technische ruimte	2,69
K39	Berging	21,41
K40	Berging	9,06
K41	Horizontale verkeersruimte	7,27
K42	Berging	92,04
K43	Berging	12,42
K44	Technische ruimte	40,87
K45	Stookruimte	55,12
K46	Berging	11,26
K47	Berging	8,94
K48	Berging	50,83
K49	Horizontale verkeersruimte	7,52
K50	Horizontale verkeersruimte	7,52
K51	Horizontale verkeersruimte	5,53
K52	Horizontale verkeersruimte	16,08


RENVOOI	Symbol
Buitenwand	[Symbol]
Binnenwand	[Symbol]
Constructiewand	[Symbol]
Brandscheiding 30 min	[Symbol]

DE COMME
 DE COMME B.V.
 Oudekerkplein 100
 1017 CA Amsterdam
 t +31 (0) 20 688 5200
 e info@decomme.nl
 www.decomme.nl

Opdrachtgever: Gemeente Renkum
 Projectnummer: 15194
 Bestelnummer: 8862 HA Oosterbeek
 Tekeningnummer: 82051.0

PROJECT: Gemeentehuis Renkum
 ONDERDEEL: Bouwkundig kelder

SCHAAL: 1:100
 GETEKEND: RG
 FORMAAT: A0
 DATUM: 04/02/2016

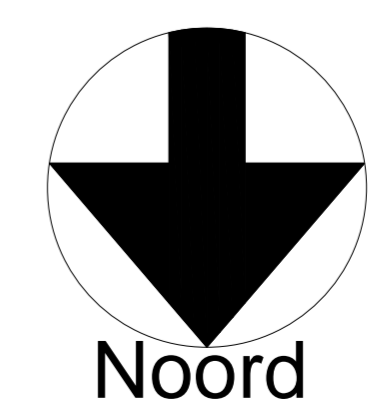

REVISIETEKENING