


SYMBOLEN LIJST

Aanwezigheidschakelaar		Chakelaar
Data aansluiting		Groepsnummer
WCD enkelvoudig		Groepsnummer
WCD tweevoudig		Groepsnummer
Kruisschakelaar		Geschakelde lampgroep
Serieschakelaar		Geschakelde lampgroep
Wisselschakelaar		Geschakelde lampgroep
Enkelpoliggeschakelaar		Geschakelde lampgroep
Drukschakelaar		Geschakelde lampgroep
Wandpost		Geschakelde lampgroep
LED- lamp plafond		Schakelaar
Plafond/ hanglamp		Schakelaar
Wandlamp		Schakelaar
Tl- armatuur		Schakelaar
Vluchtweg aanduiding		Trap
Noodverlichting		Nummer IV
Zuil met data + wcd		
LED indicatie t.b.v. bezet		Schakelaar

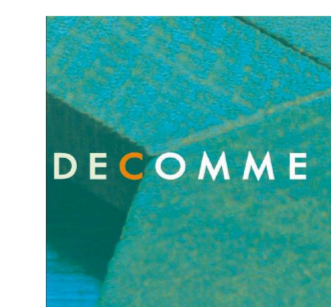

DE COMME B.V.

PROJECT
 Gemeentehuis Renkum

ONDERDEEL
 Installaties 2de verdieping

SCHAAL
 1:100

GETEKEND
 RG

FORMAAT
 A0

DATUM
 10/02/2016

REVISIETEKENING