


SYMBOLEN LIJST

| | | | |
|----------------------------|--|-----|-----------------------|
| Aanwezigheidsschakelaar | | — | Groepsnummer |
| Data aansluiting | | — | Groepsnummer |
| WCD enkelvoudig | | — | Groepsnummer |
| WCD tweevoudig | | — | Groepsnummer |
| Kruisschakelaar | | — | Geschakelde lampgroep |
| Serieschakelaar | | — | Geschakelde lampgroep |
| Wisselschakelaar | | — | Geschakelde lampgroep |
| Enkelpoligeschakelaar | | — | Geschakelde lampgroep |
| Drukschakelaar | | — | Geschakelde lampgroep |
| Wandgoot | | — | |
| LED- lamp plafond | | (D) | Schakelaar |
| Plafond/ hanglamp | | (B) | Schakelaar |
| Wandlamp | | (A) | Schakelaar |
| Tl- armatuur | | (F) | Schakelaar |
| Vluchtweg aanduiding | | | Trap |
| Noodverlichting | | | Runner Wv |
| Zuil met data + wcd | | | |
| LED indicatie t.b.v. bezet | | | Schakelaar |

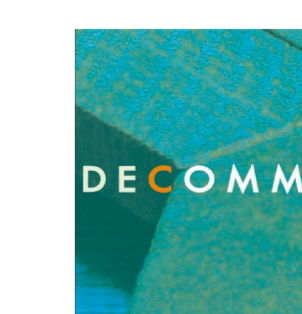

DE COMME B.V.
 Oude Oosterveen 41 • 7811 JG Renkum
 0575 - 62 20 00
 0575 - 62 20 01
 decommenl.nl

Opdrachtgever
 Gemeente Renkum
 Postbus 1000
 6802 HA Oosterbeek

Projectnummer
 10514
 Tekeningnummer
 10101.1

PROJECT
 Gemeentehuis Renkum

ONDERDEEL
 Installaties begane grond

SCHAAL
 1:100
 GETEKEND
 RG
 FORMAAT
 A0
 DATUM
 16/02/2016

REVISIETEKENING