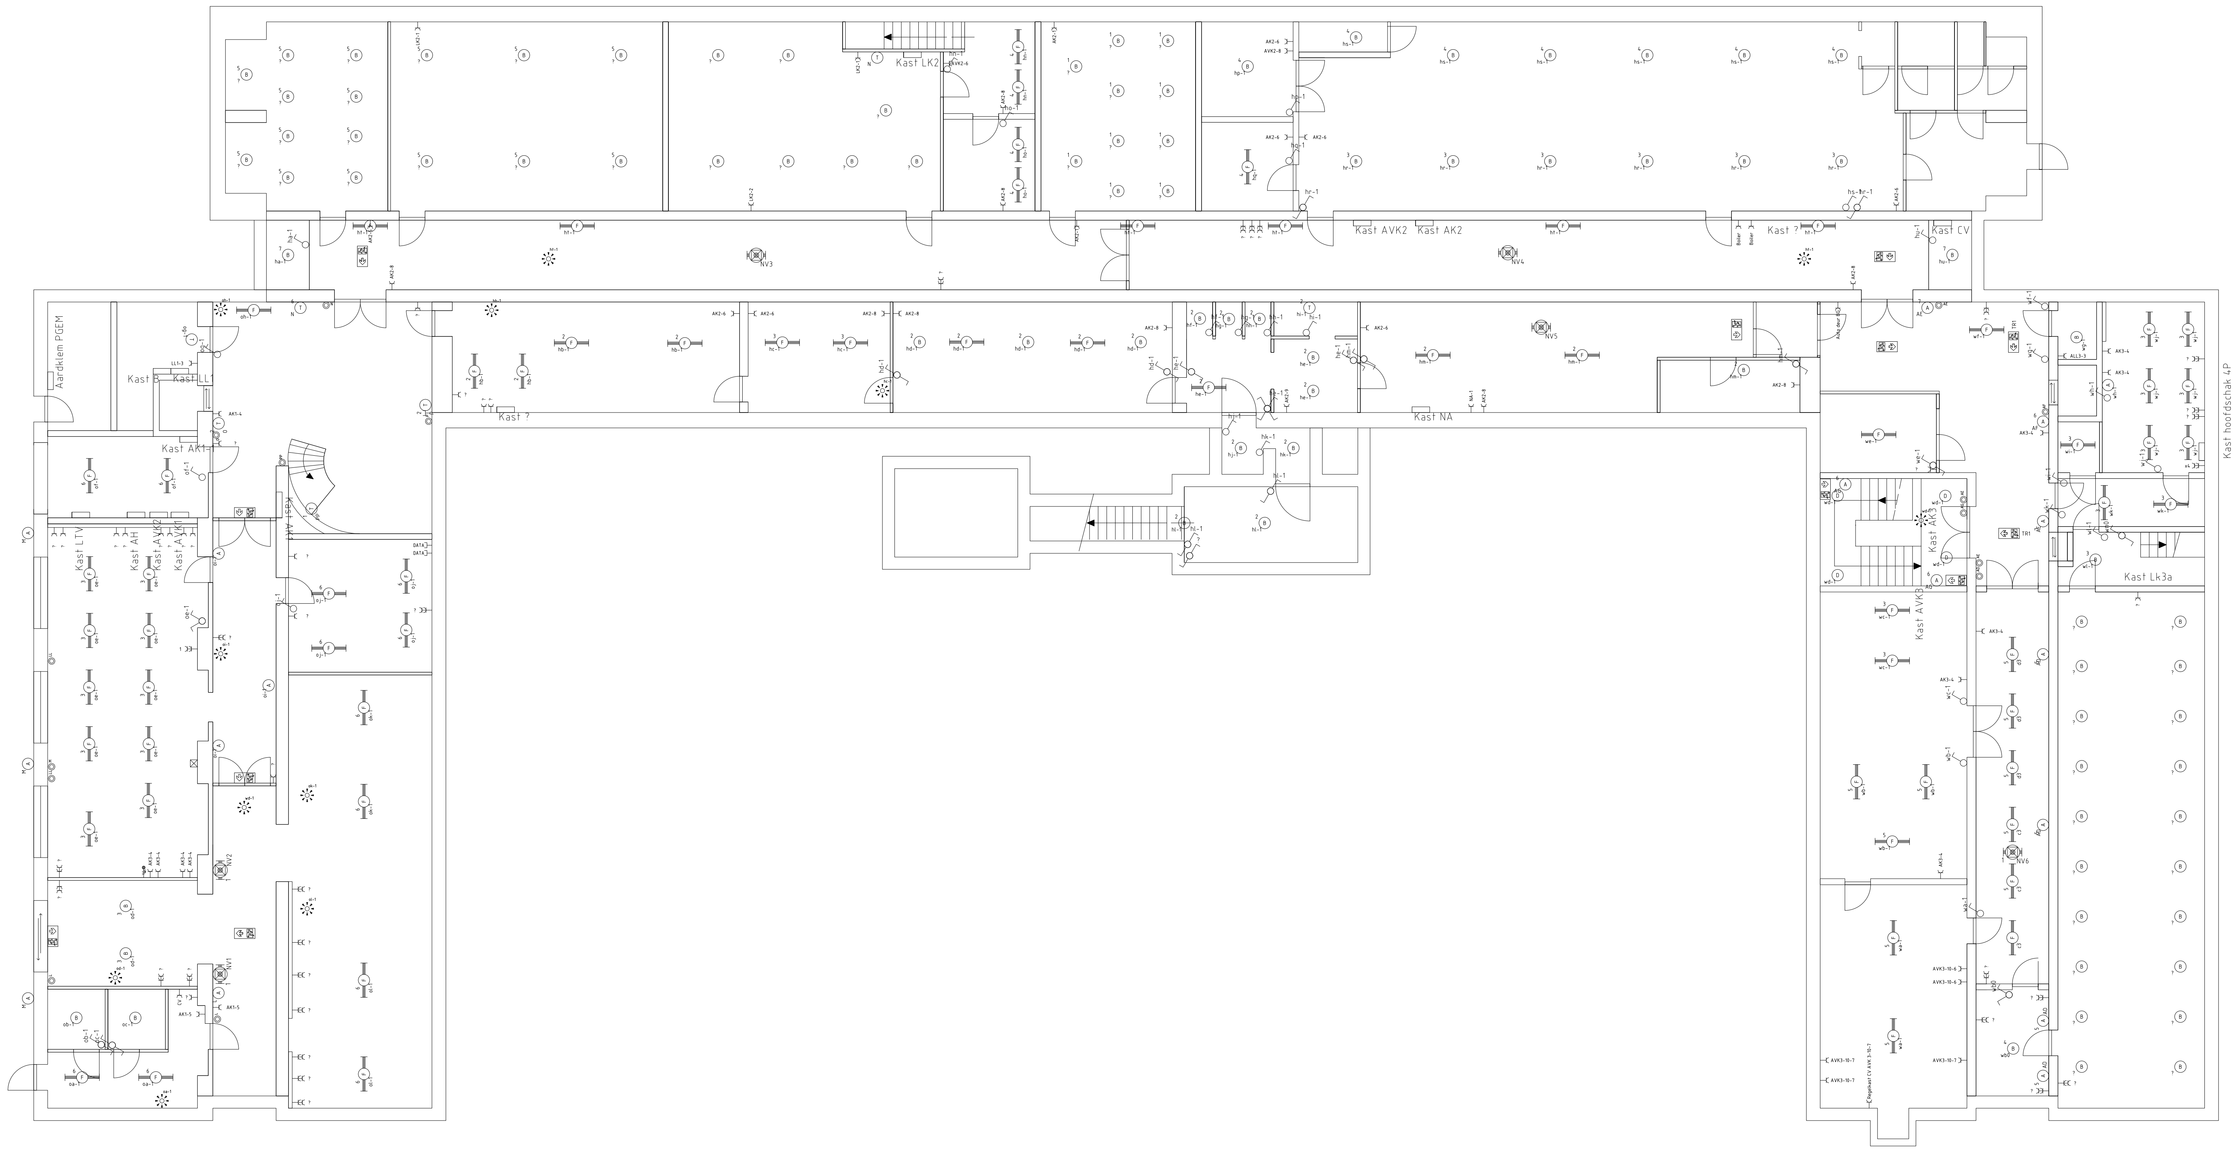

SYMBOLEN LIJST

Aanwezigheidsschakelaar	Schakelaar
Data aansluiting	Groepsnummer
WCD enkelvoudig	Groepsnummer
WCD tweevoudig	Groepsnummer
Kruisschakelaar	Geschakelde lampgroep
Serieschakelaar	Geschakelde lampgroep
Wisselschakelaar	Geschakelde lampgroep
Enkelpoligeschakelaar	Geschakelde lampgroep
Drukschakelaar	Geschakelde lampgroep
Wandgoot	
LED- lamp plafond	D Schakelaar
Plafond/ hanglamp	B Schakelaar
Wandlamp	A Schakelaar
Tl- armatuur	F Schakelaar
Vluchtweg aanduiding	Trap
Noodverlichting	Nummer NV
Zuil met data + wcd	
LED indicatie t.b.v. bezet	Schakelaar

DE COMME B.V.
bouwadviseurs en -regisseurs
Walsingerweg 2
2681 PN Monster
0174-378 579
decomme.nl

Opdrachtgever
Gemeente Renkum
Postbus 9100
6860 HA Oosterbeek

Projectnummer
15014
Tekeningnummer
i2015t.0

PROJECT
Gemeentehuis Renkum

ONDERDEEL
Installaties kelder

SCHAAL
1:100
GETEKEND
RG
FORMAAT
A0
DATUM
10/02/2016

REVISIETEKENING