


Niecht

2427.  
 2e editie deus 3e plan  
 2 - deus 3e plan

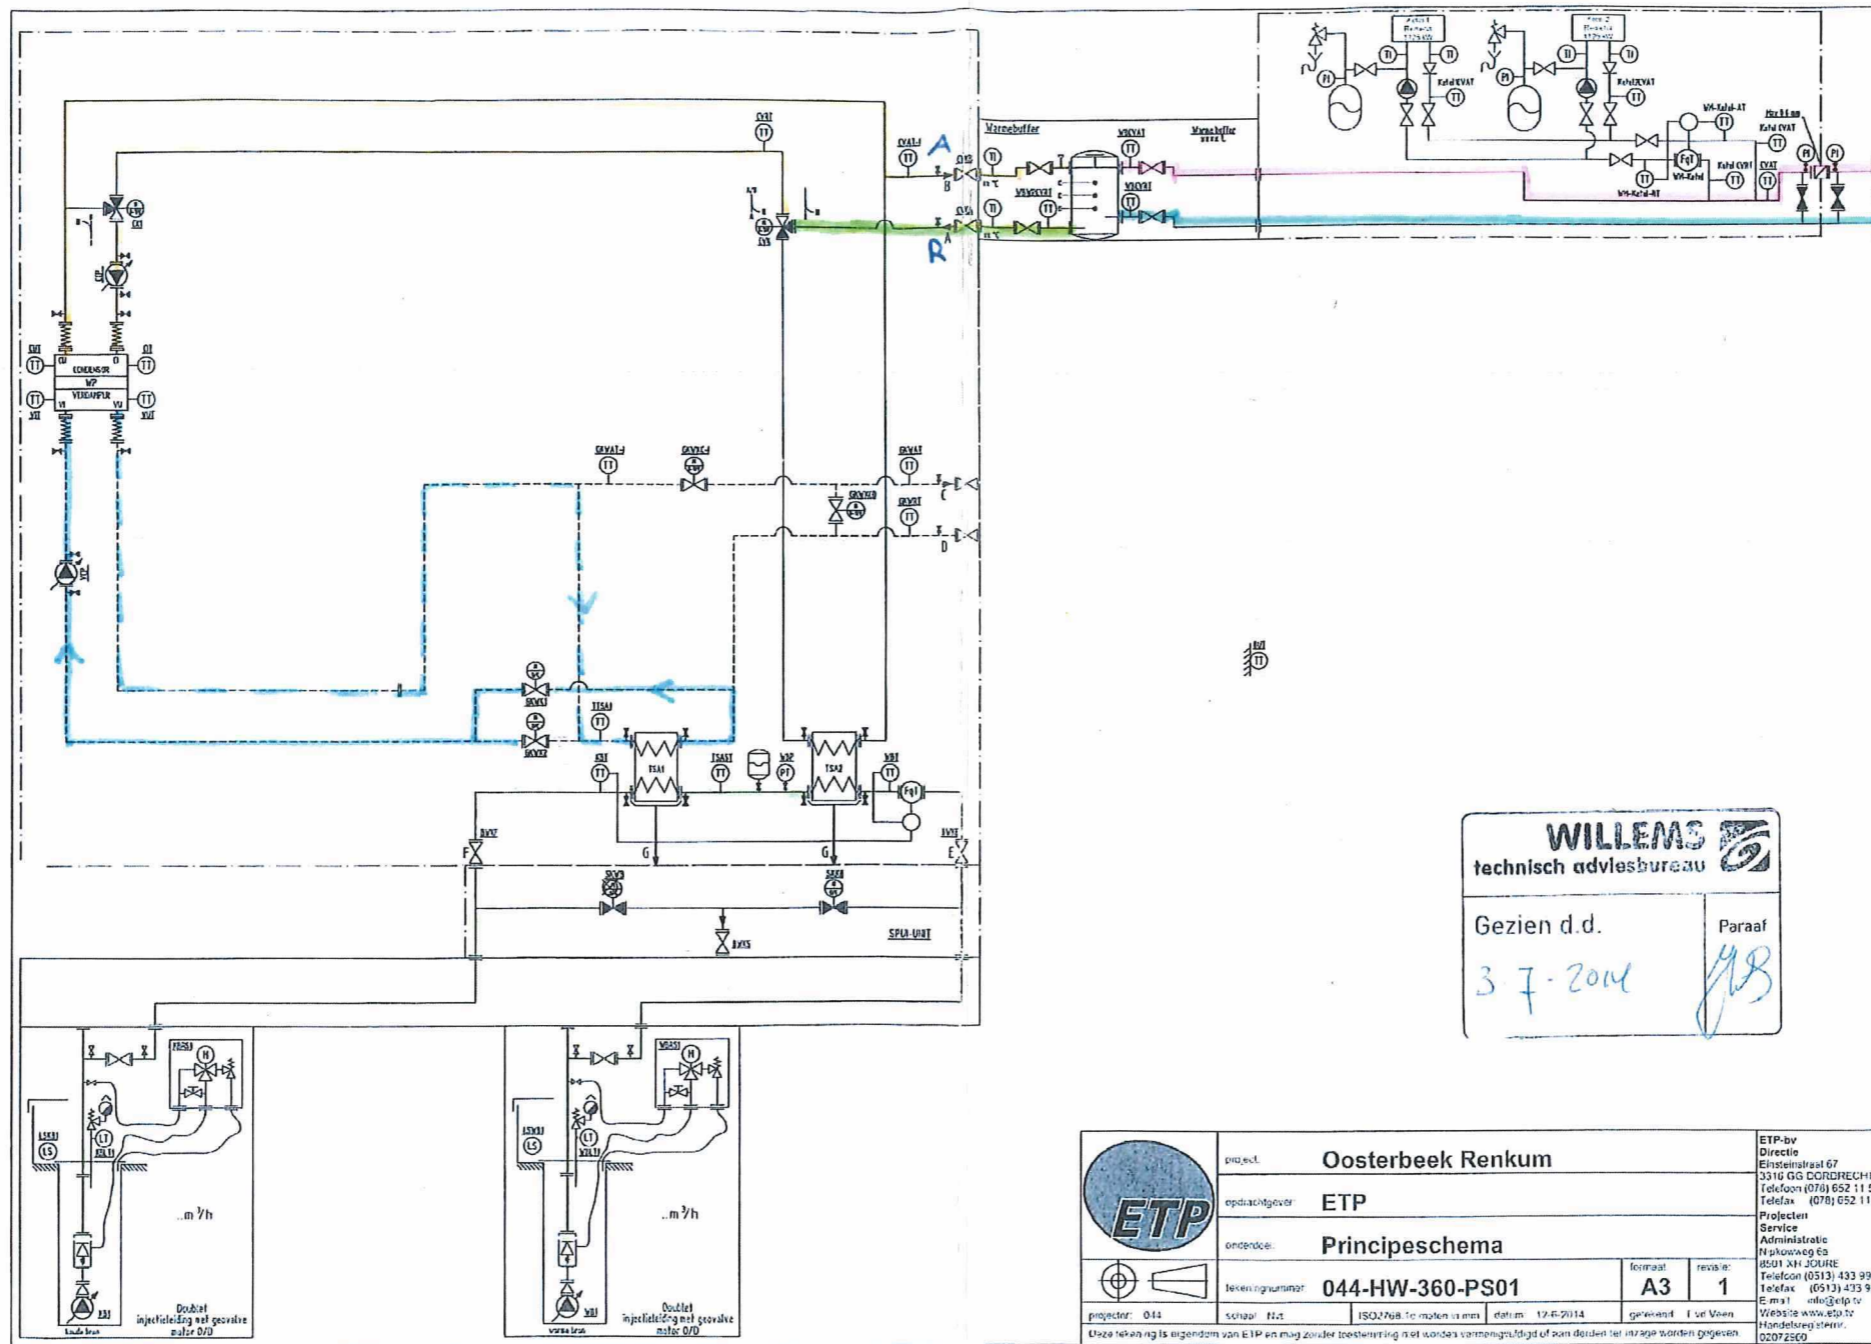


**WILLEMS**  
 technisch adviesbureau

Gezien d.d.  
 3-7-2014


Paraaf  
 JB

	project:	Oosterbeek Renkum	ETP-bv Directie Einsteinstraat 67 3516 GG GORDECHT Telefoon (078) 652 11 56 Telefax (078) 652 11 57			
titel:	Principeschema	formaat:	A3	revisie:	1	

# PID Schema

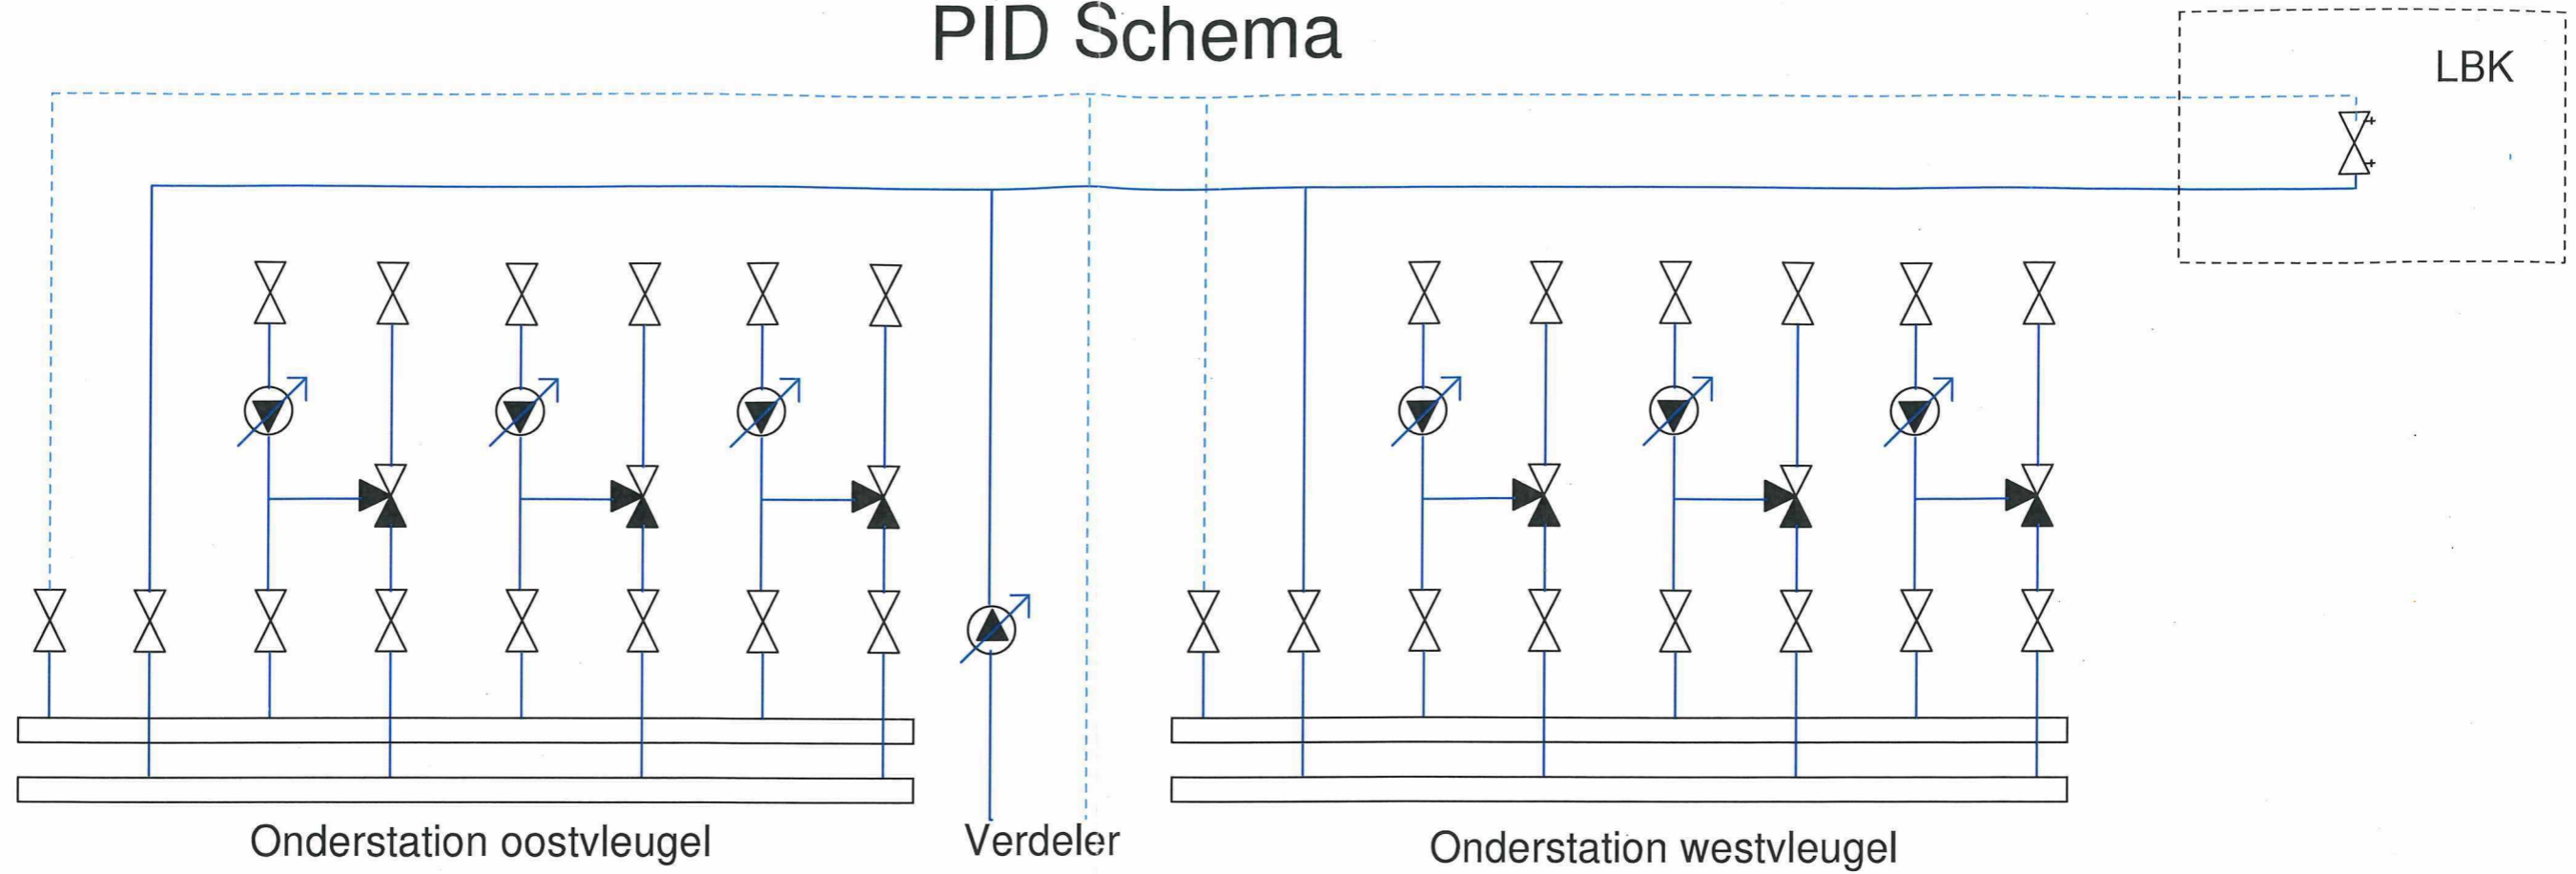

# Bestaande situatie

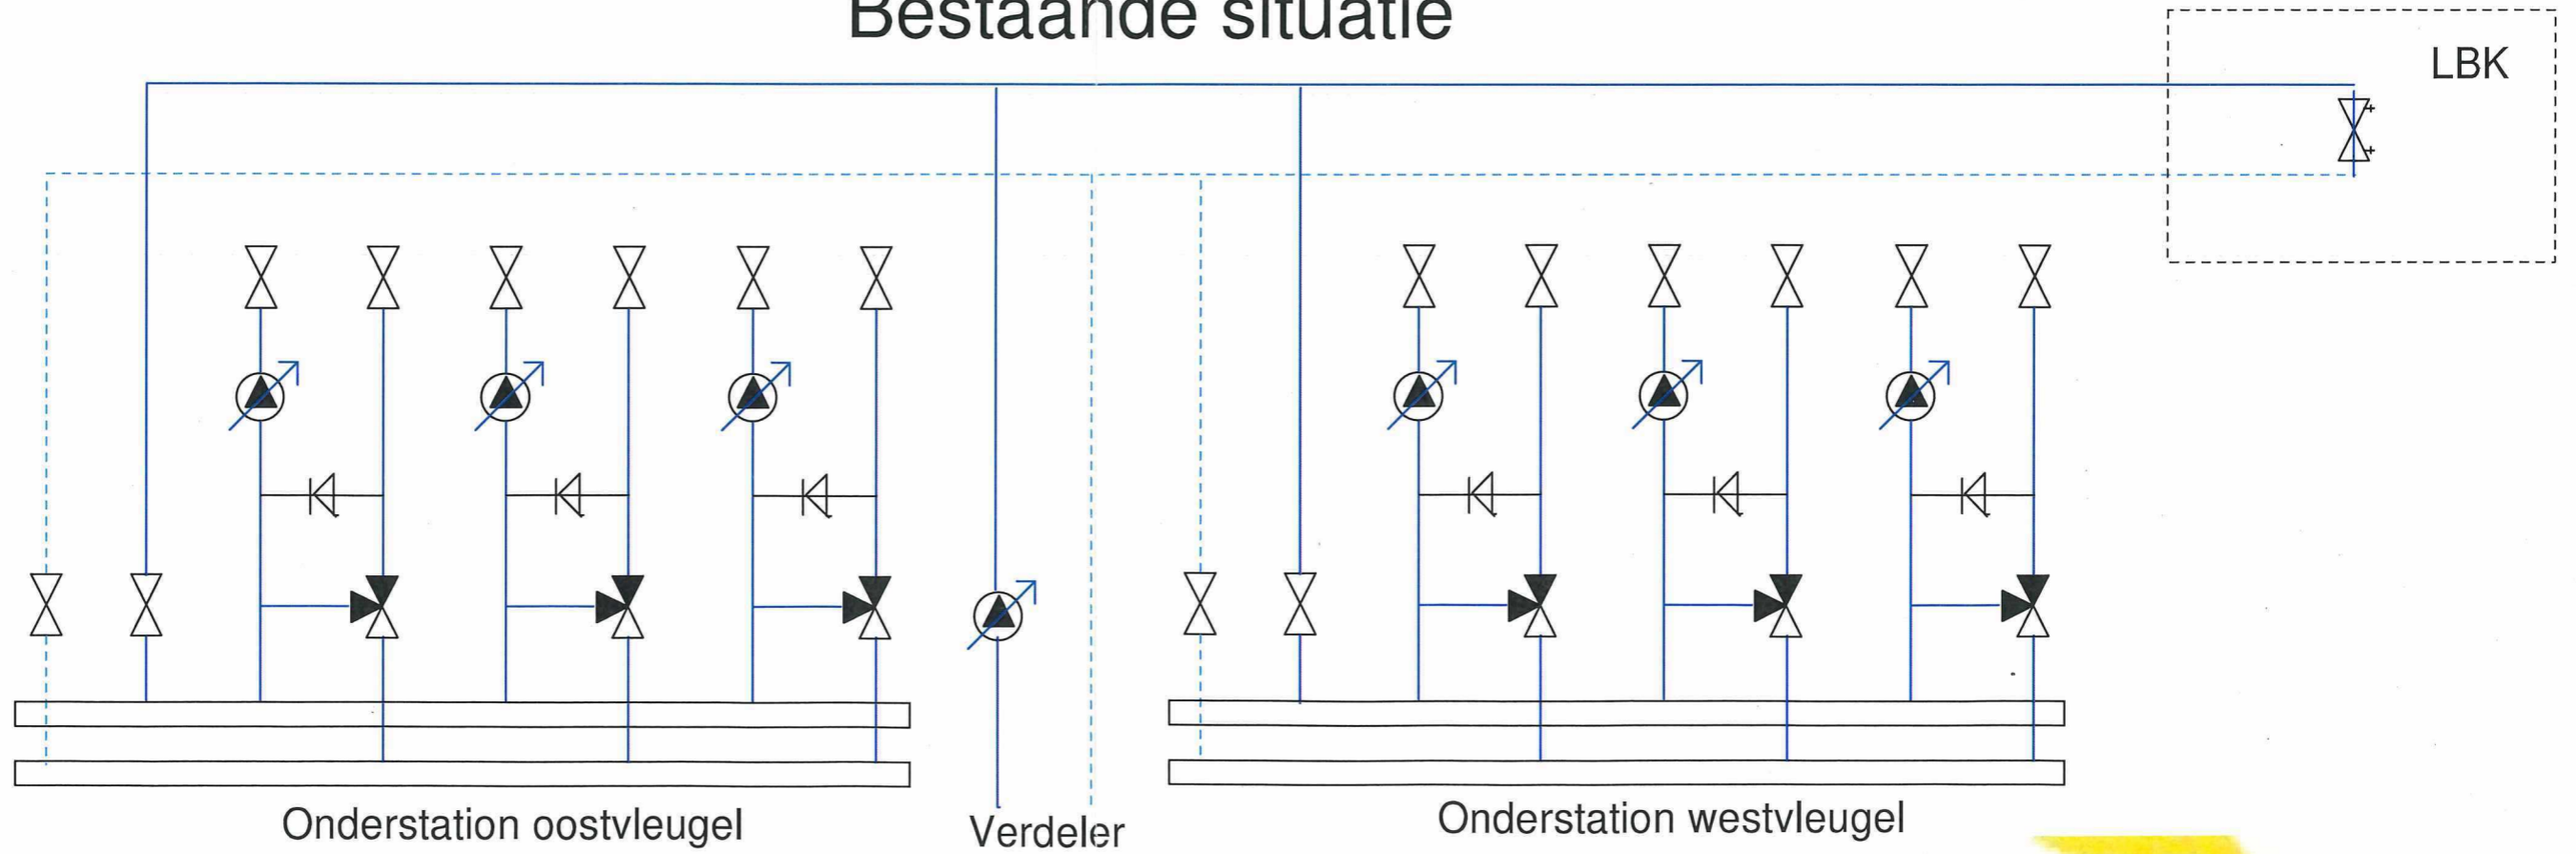

# Bestand

