



Overzicht Patio's Gemeentehuis te Oosterbeek

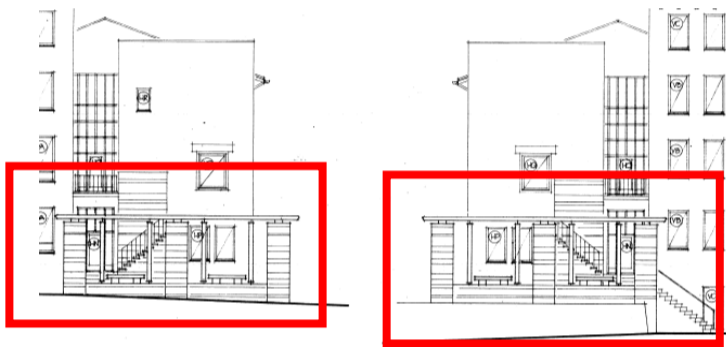

Patio West Zijde

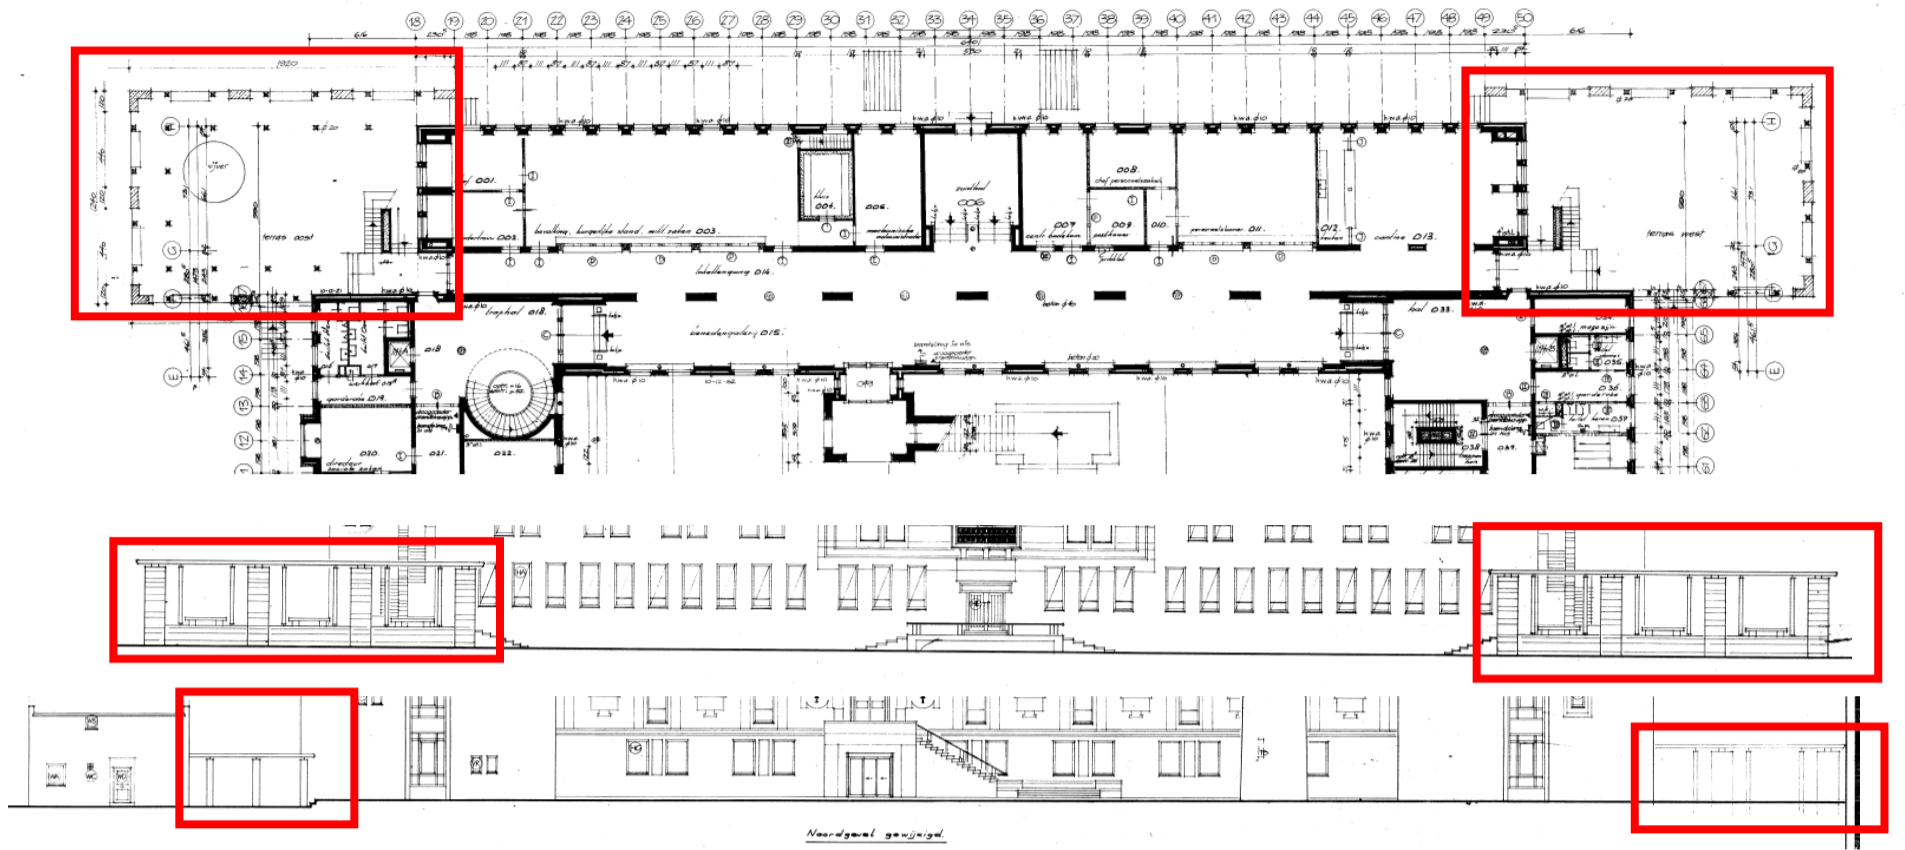

Patio Oost Zijde