




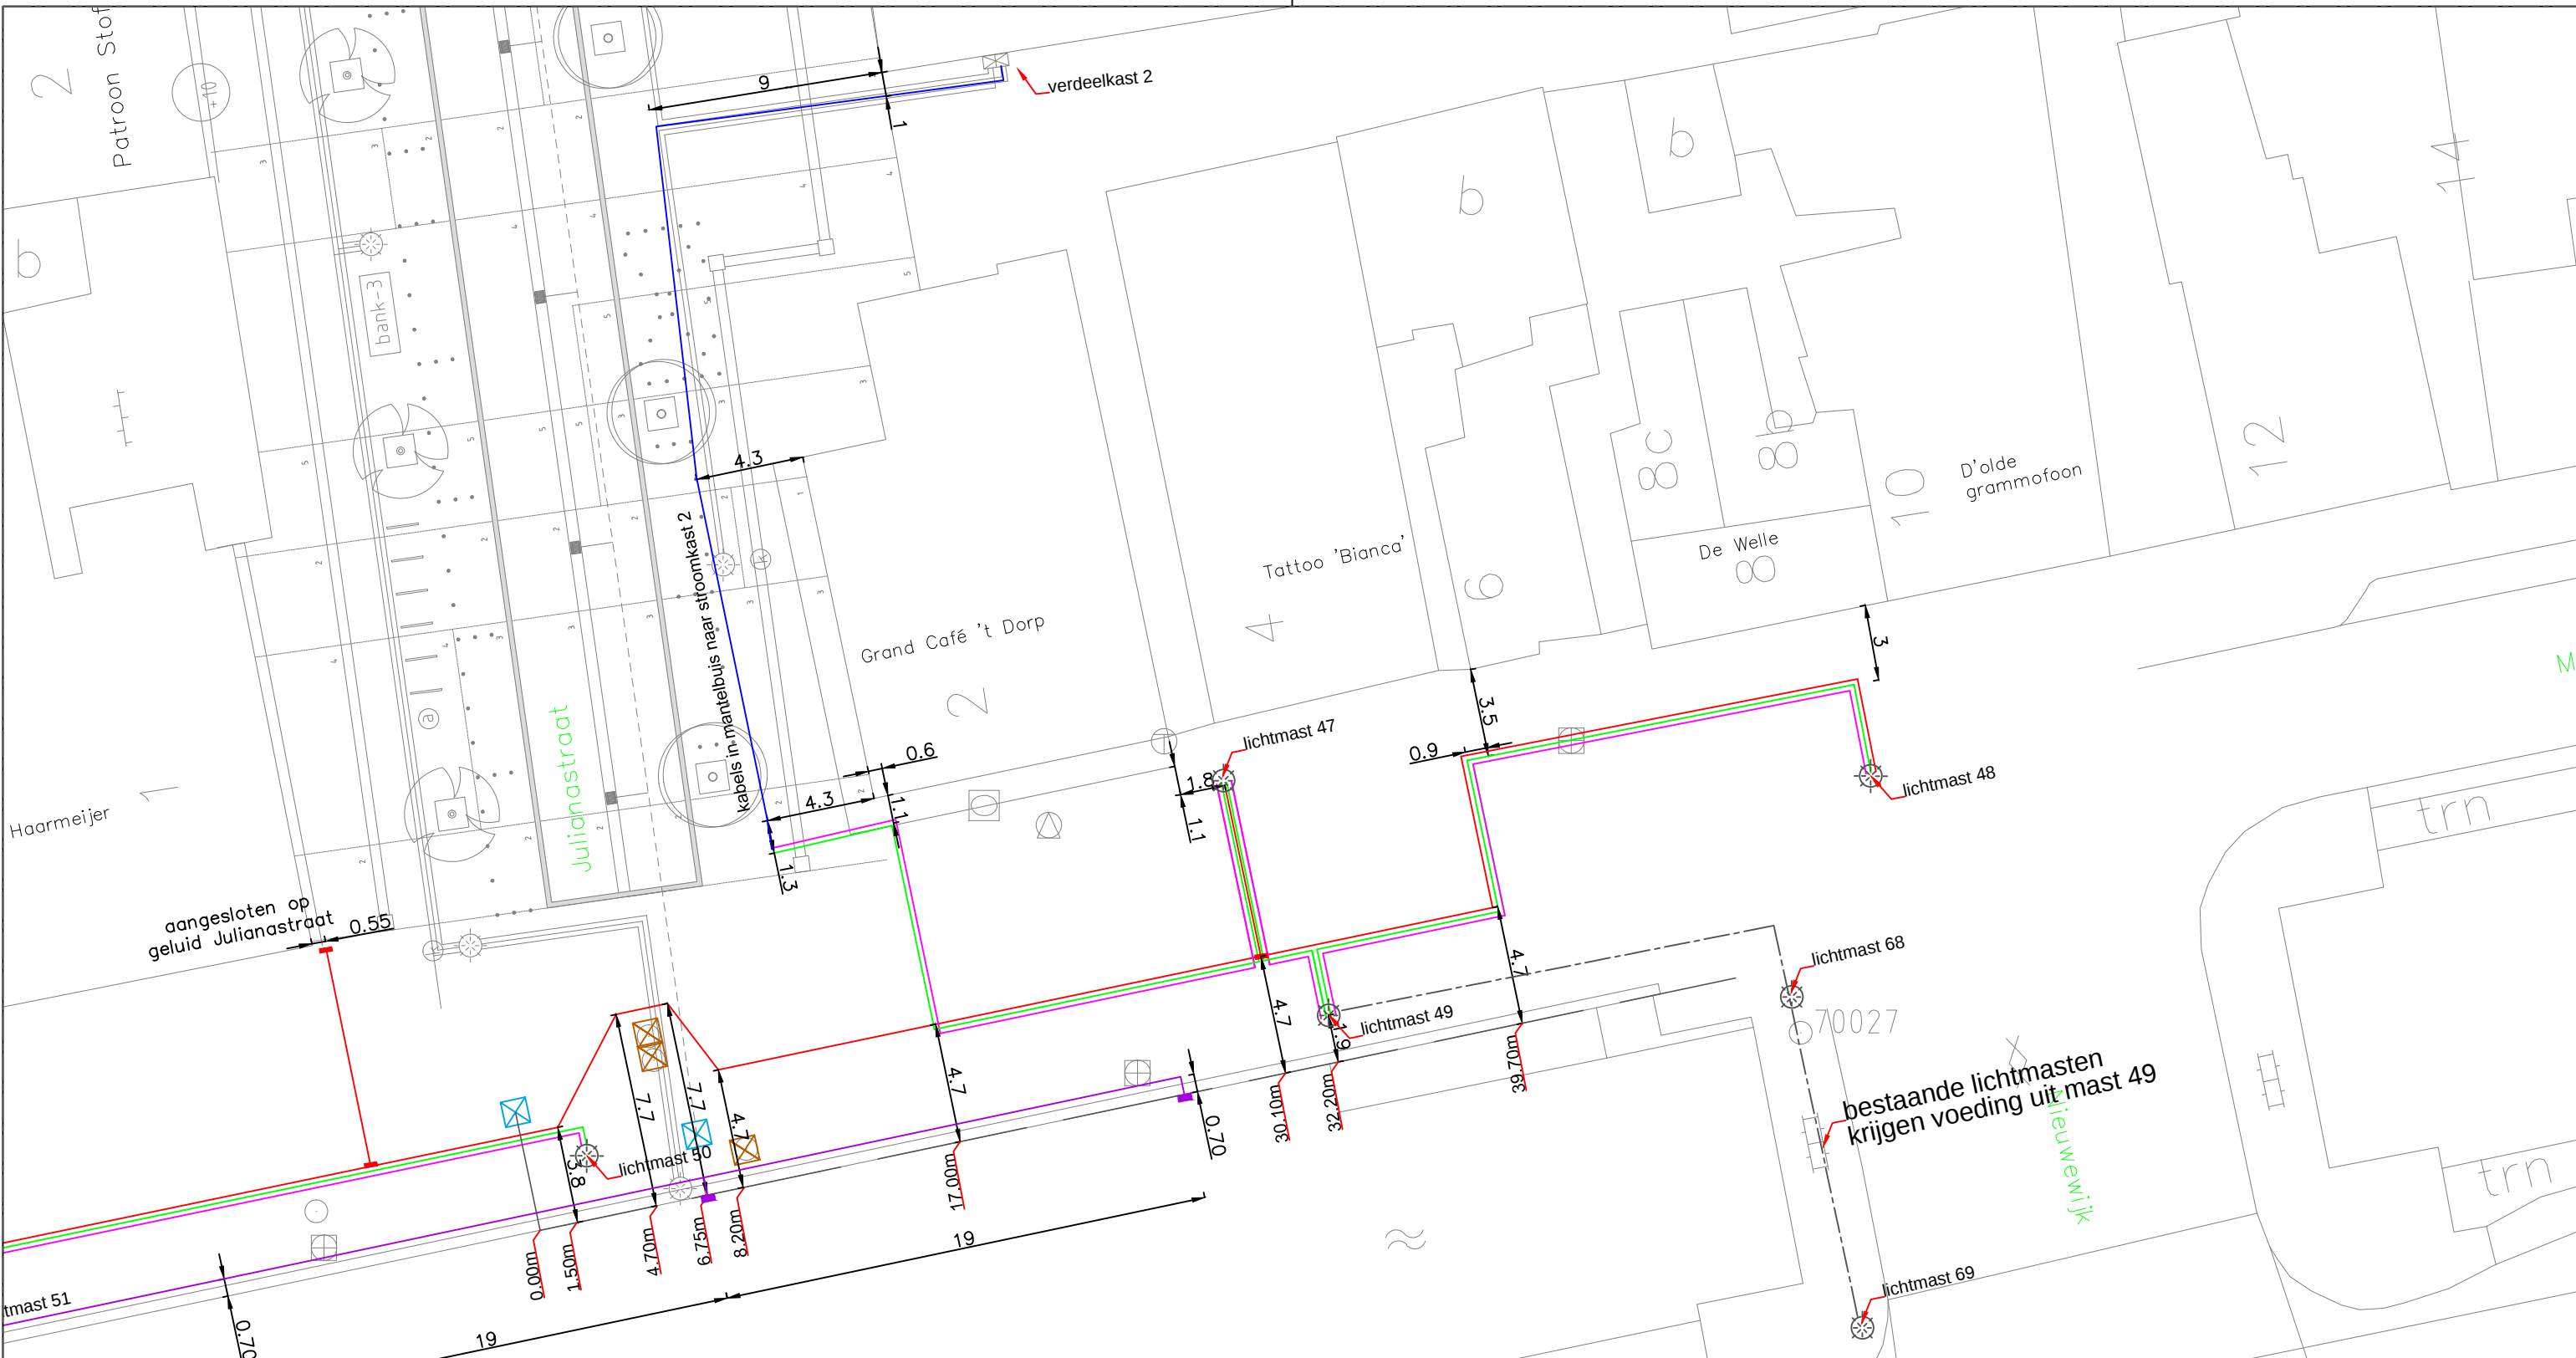

VERKLARING

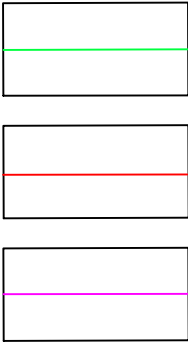

- feestverlichting 2x4
- geluidskabel 2x4
- 0V kabel 2x4

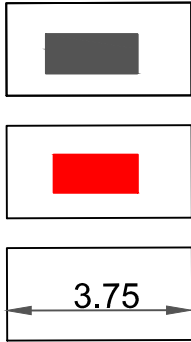

- stroomverdeelkast
- kabellas geluidkabel
- maatvoeringspeil

Kast 2 lichtmasten 47 t/m 50
Overzichttekening verdeelkast

Gemeente Hardenberg

lareco nederland bv
postbus 157 7770 AD Hardenberg tel.: (0523) 26 33 33

D				
C				
B				
A				
wijz.	datum	get.	gec.	aard der wijzigingen

schaal:	1:250
datum:	07-09-2012
get:	J.A
gec:	H.S
werknr.	2182
tek.nr:	van bladen
opm:	
bestand:	