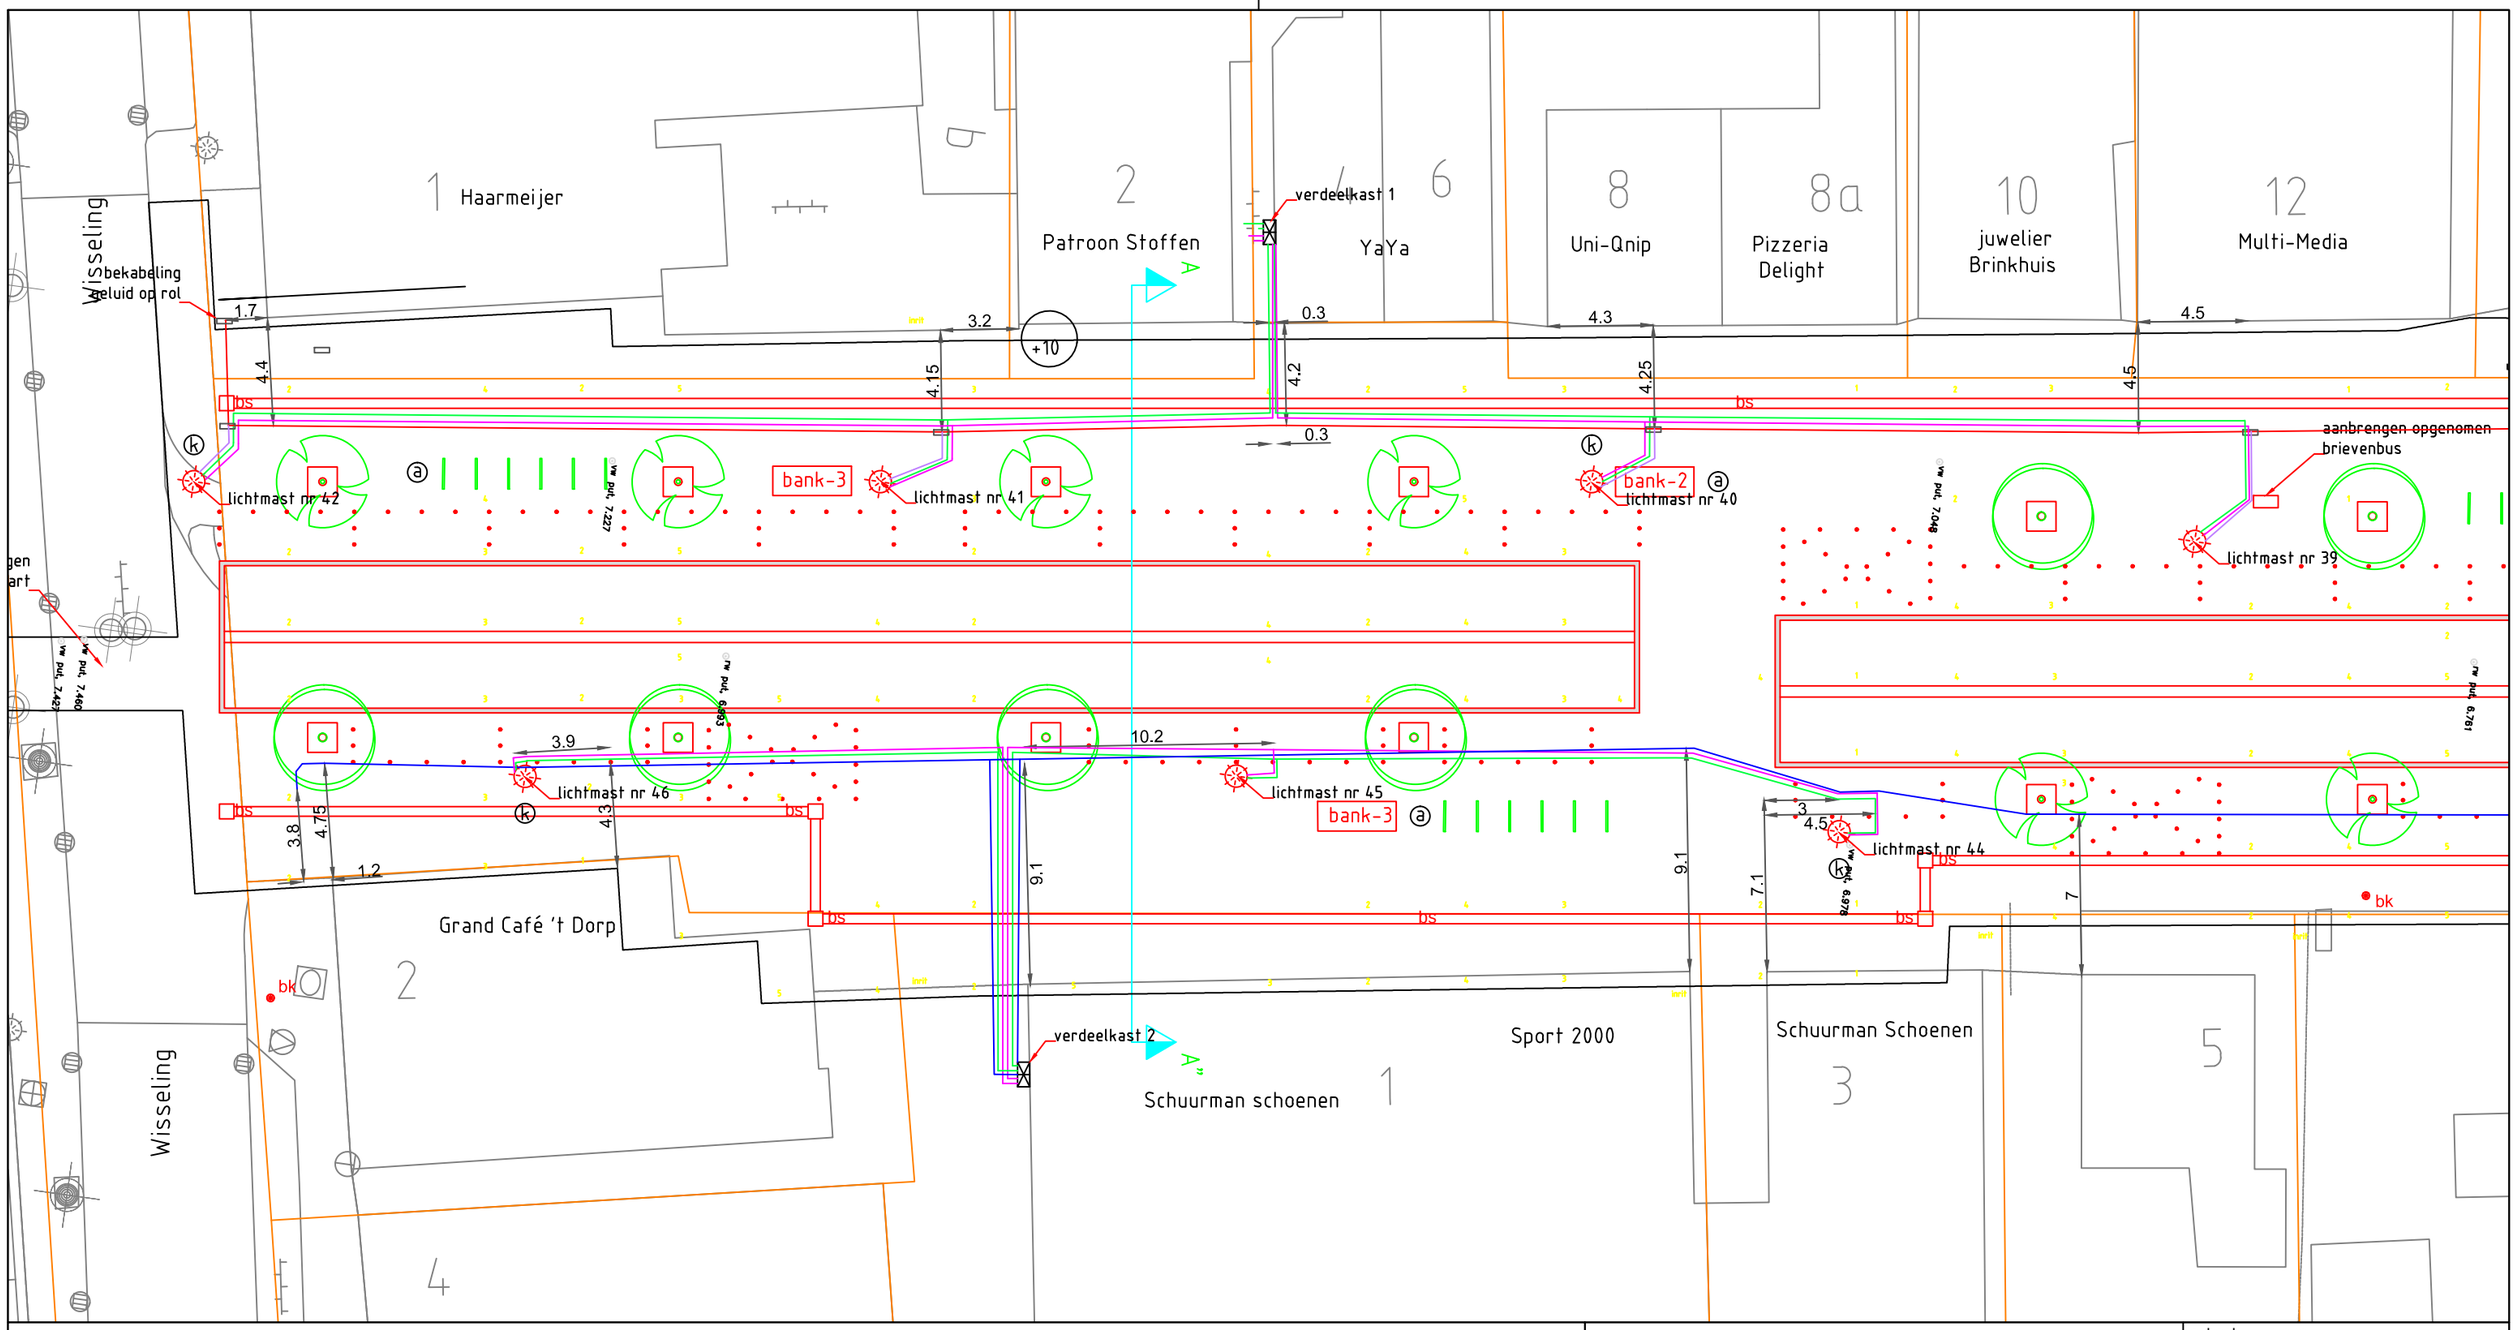

VERKLARING

- feestverlichting 2x4
- geluidskabel 2x4
- geluidskabel 2x2,5
- OV kabel 2x4
- manetbuis ø75 mm
- 3.75 maatvoeringspeil

Kast 2 lichtmast 44 t/m 46
Overzichttekening verdeelkast

Gemeente Hardenberg

schaal:	1:250
datum:	07-09-2012
get:	J.A
gec:	H.S
werknr.	2182
tek.nr:	van bladen
opm:	
bestand:	

lareco nederland bv
postbus 157 7770 AD Hardenberg tel.: (0523) 26 33 33

wijz.	datum	get.	gec.	aard der wijzigingen
D				
C				
B				
A				