


Begane grond

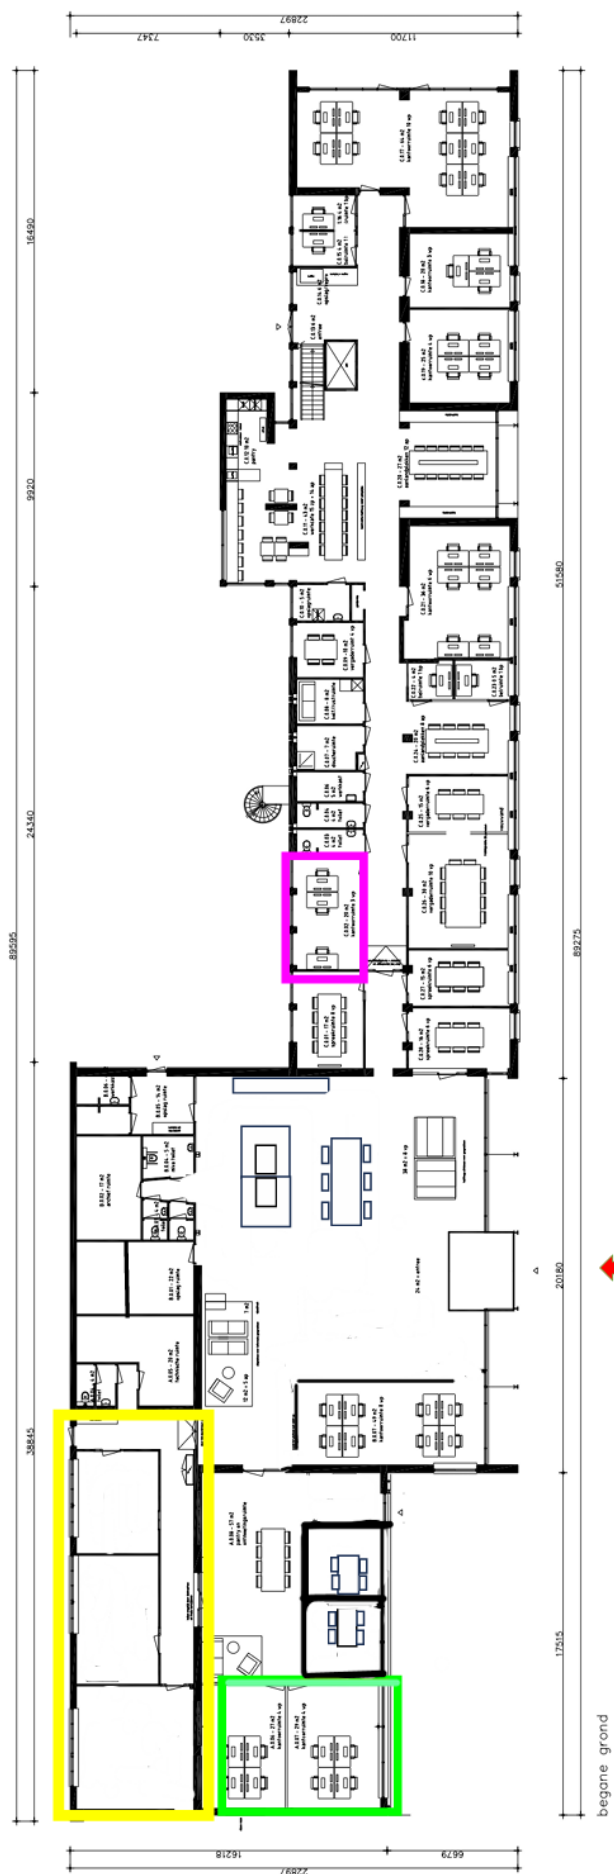

Ontmoetingsplein – toegang inwoners/bezoekers FD pand
 Gezamenlijk gebruik met verschillende ketenpartners – gezamenlijke bemensing

Eerste verdieping

