



Nieuw

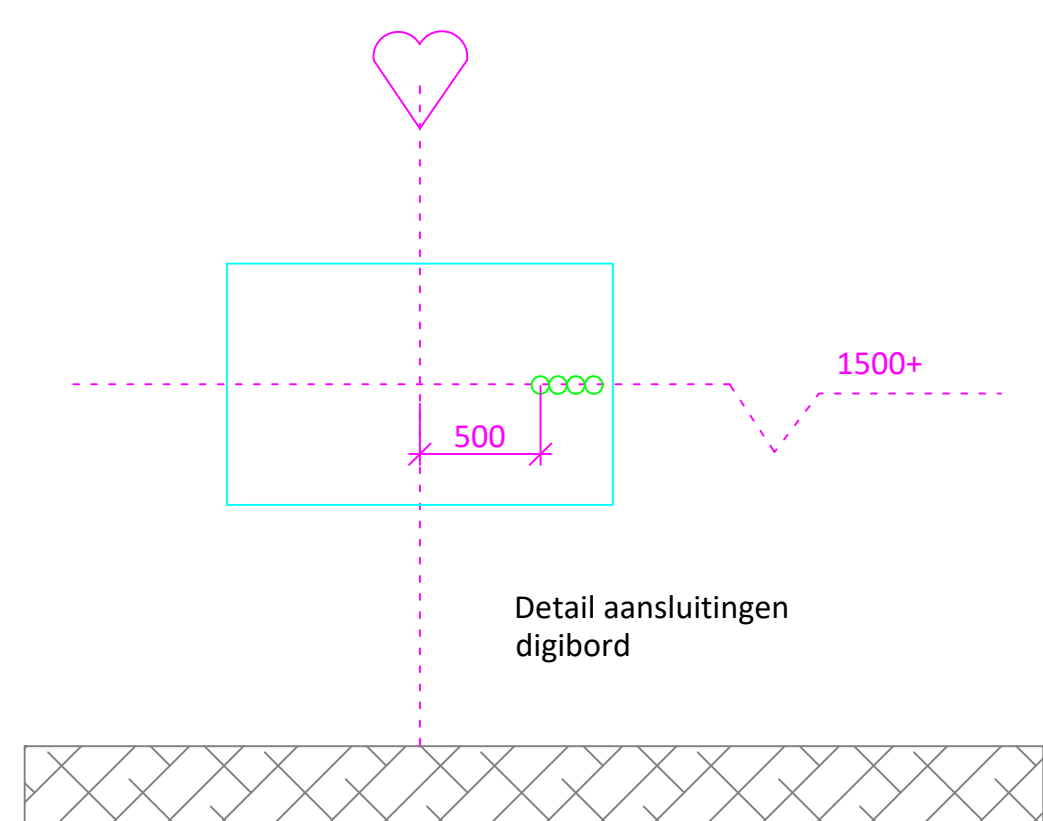


- Symbolenlijst
- | Symbol   | Omschrijving  |
|----------|---|
| [Symbol] | 19 inch kast (800x800)  |
| [Symbol] | Aansluitpunt 1 fase, nul en beschermingscontact                   |
| [Symbol] | Aansluitpunt 3 fasen, nul en beschermingscontact                  |
| [Symbol] | Aansluitpunt data   |
| [Symbol] | Aansluitpunt data 2-voudig  |
| [Symbol] | Aansluitpunt data niet bedraad                                    |
| [Symbol] | Aansluitpunt Wi-Fi  |
| [Symbol] | Afsluitrelais invalidentoilet                                     |
| [Symbol] | Armatuur LED  |
| [Symbol] | Armatuur LED  |
| [Symbol] | Bel   |
| [Symbol] | Centrale, brandmeld-  |
| [Symbol] | Codeslot  |
| [Symbol] | Contact, magneet-   |
| [Symbol] | Detector, plafond   |
| [Symbol] | Druknop   |
| [Symbol] | Flitslicht  |
| [Symbol] | Handbrandmelder   |
| [Symbol] | Luidspreker, in plafond   |
| [Symbol] | Luidspreker, waterdicht   |
| [Symbol] | Melder, rook, optisch   |
| [Symbol] | Melder, rook, optisch, ingebouwde akoestische signaalgever        |
| [Symbol] | Nevenindicator  |
| [Symbol] | Noodverlichting met ingebouwde voeding                            |
| [Symbol] | Noodverlichtingsarmatuur, transparant, vluchtweg beneden, plafond |
| [Symbol] | Noodverlichtingsarmatuur, transparant, vluchtweg boven, plafond   |
| [Symbol] | Noodverlichtingsarmatuur, transparant, vluchtweg links, plafond   |
| [Symbol] | Noodverlichtingsarmatuur, transparant, vluchtweg rechts, plafond  |
| [Symbol] | Passief Infrarood   |
| [Symbol] | Passief infrarood, longbeam                                       |
| [Symbol] | Schakelaar, 1-polig, koord-                                       |
| [Symbol] | Signaalgever akoestisch slow whoop                                |
| [Symbol] | Signalering invalidentoilet                                       |
| [Symbol] | Verdeelinrichting   |
| [Symbol] | Wandcontactdoos 1 fase, nul en beschermingscontact                |
| [Symbol] | Wandcontactdoos 1-voudig met beschermingscontact                  |
| [Symbol] | Wandcontactdoos 1-voudig met beschermingscontact, waterdicht      |
| [Symbol] | Wandcontactdoos 1-voudig met enkelpolige schakelaar, waterdicht   |
| [Symbol] | Wandcontactdoos 2 fasen, nul en beschermingscontact               |
| [Symbol] | Wandcontactdoos 2-voudig met beschermingscontact in 2 inbouwdozen |
| [Symbol] | Wandcontactdoos 3 fasen, nul en beschermingscontact, waterdicht   |
| [Symbol] | Wandcontactdoos 3 fasen, nul en beschermingscontact               |
| [Symbol] | Wandcontactdoos, perilex  |
| [Symbol] | Thermostaat, bediening verlichting, ventilatie en zonwering       |

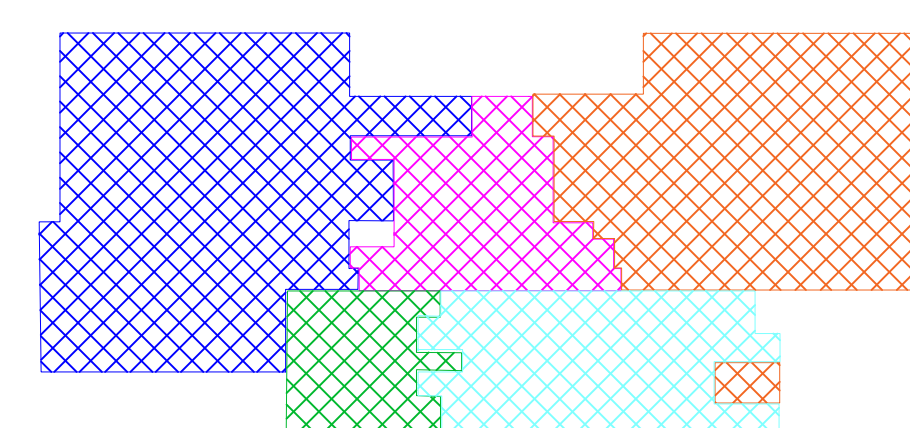

Noodverlichting  
Nummers:

Begane Grond - Deel 2

Code	Omschrijving	Initiële	Datum
Project:	Parik Triangel Waddinxveen	Discipline:	Elektro
	Parikloan 3	Fase:	Revisie
	2742 MG Waddinxveen	Datum:	3-5-19
Omschrijving:	Elektrotechnische installatie	Bouwfase:	14-3-2019
Begane grond deel 2		Get. door:	JH
		Schakel:	ISO
		Telno:	EO-4
		Formaat:	AO
			E-installatie.dwg

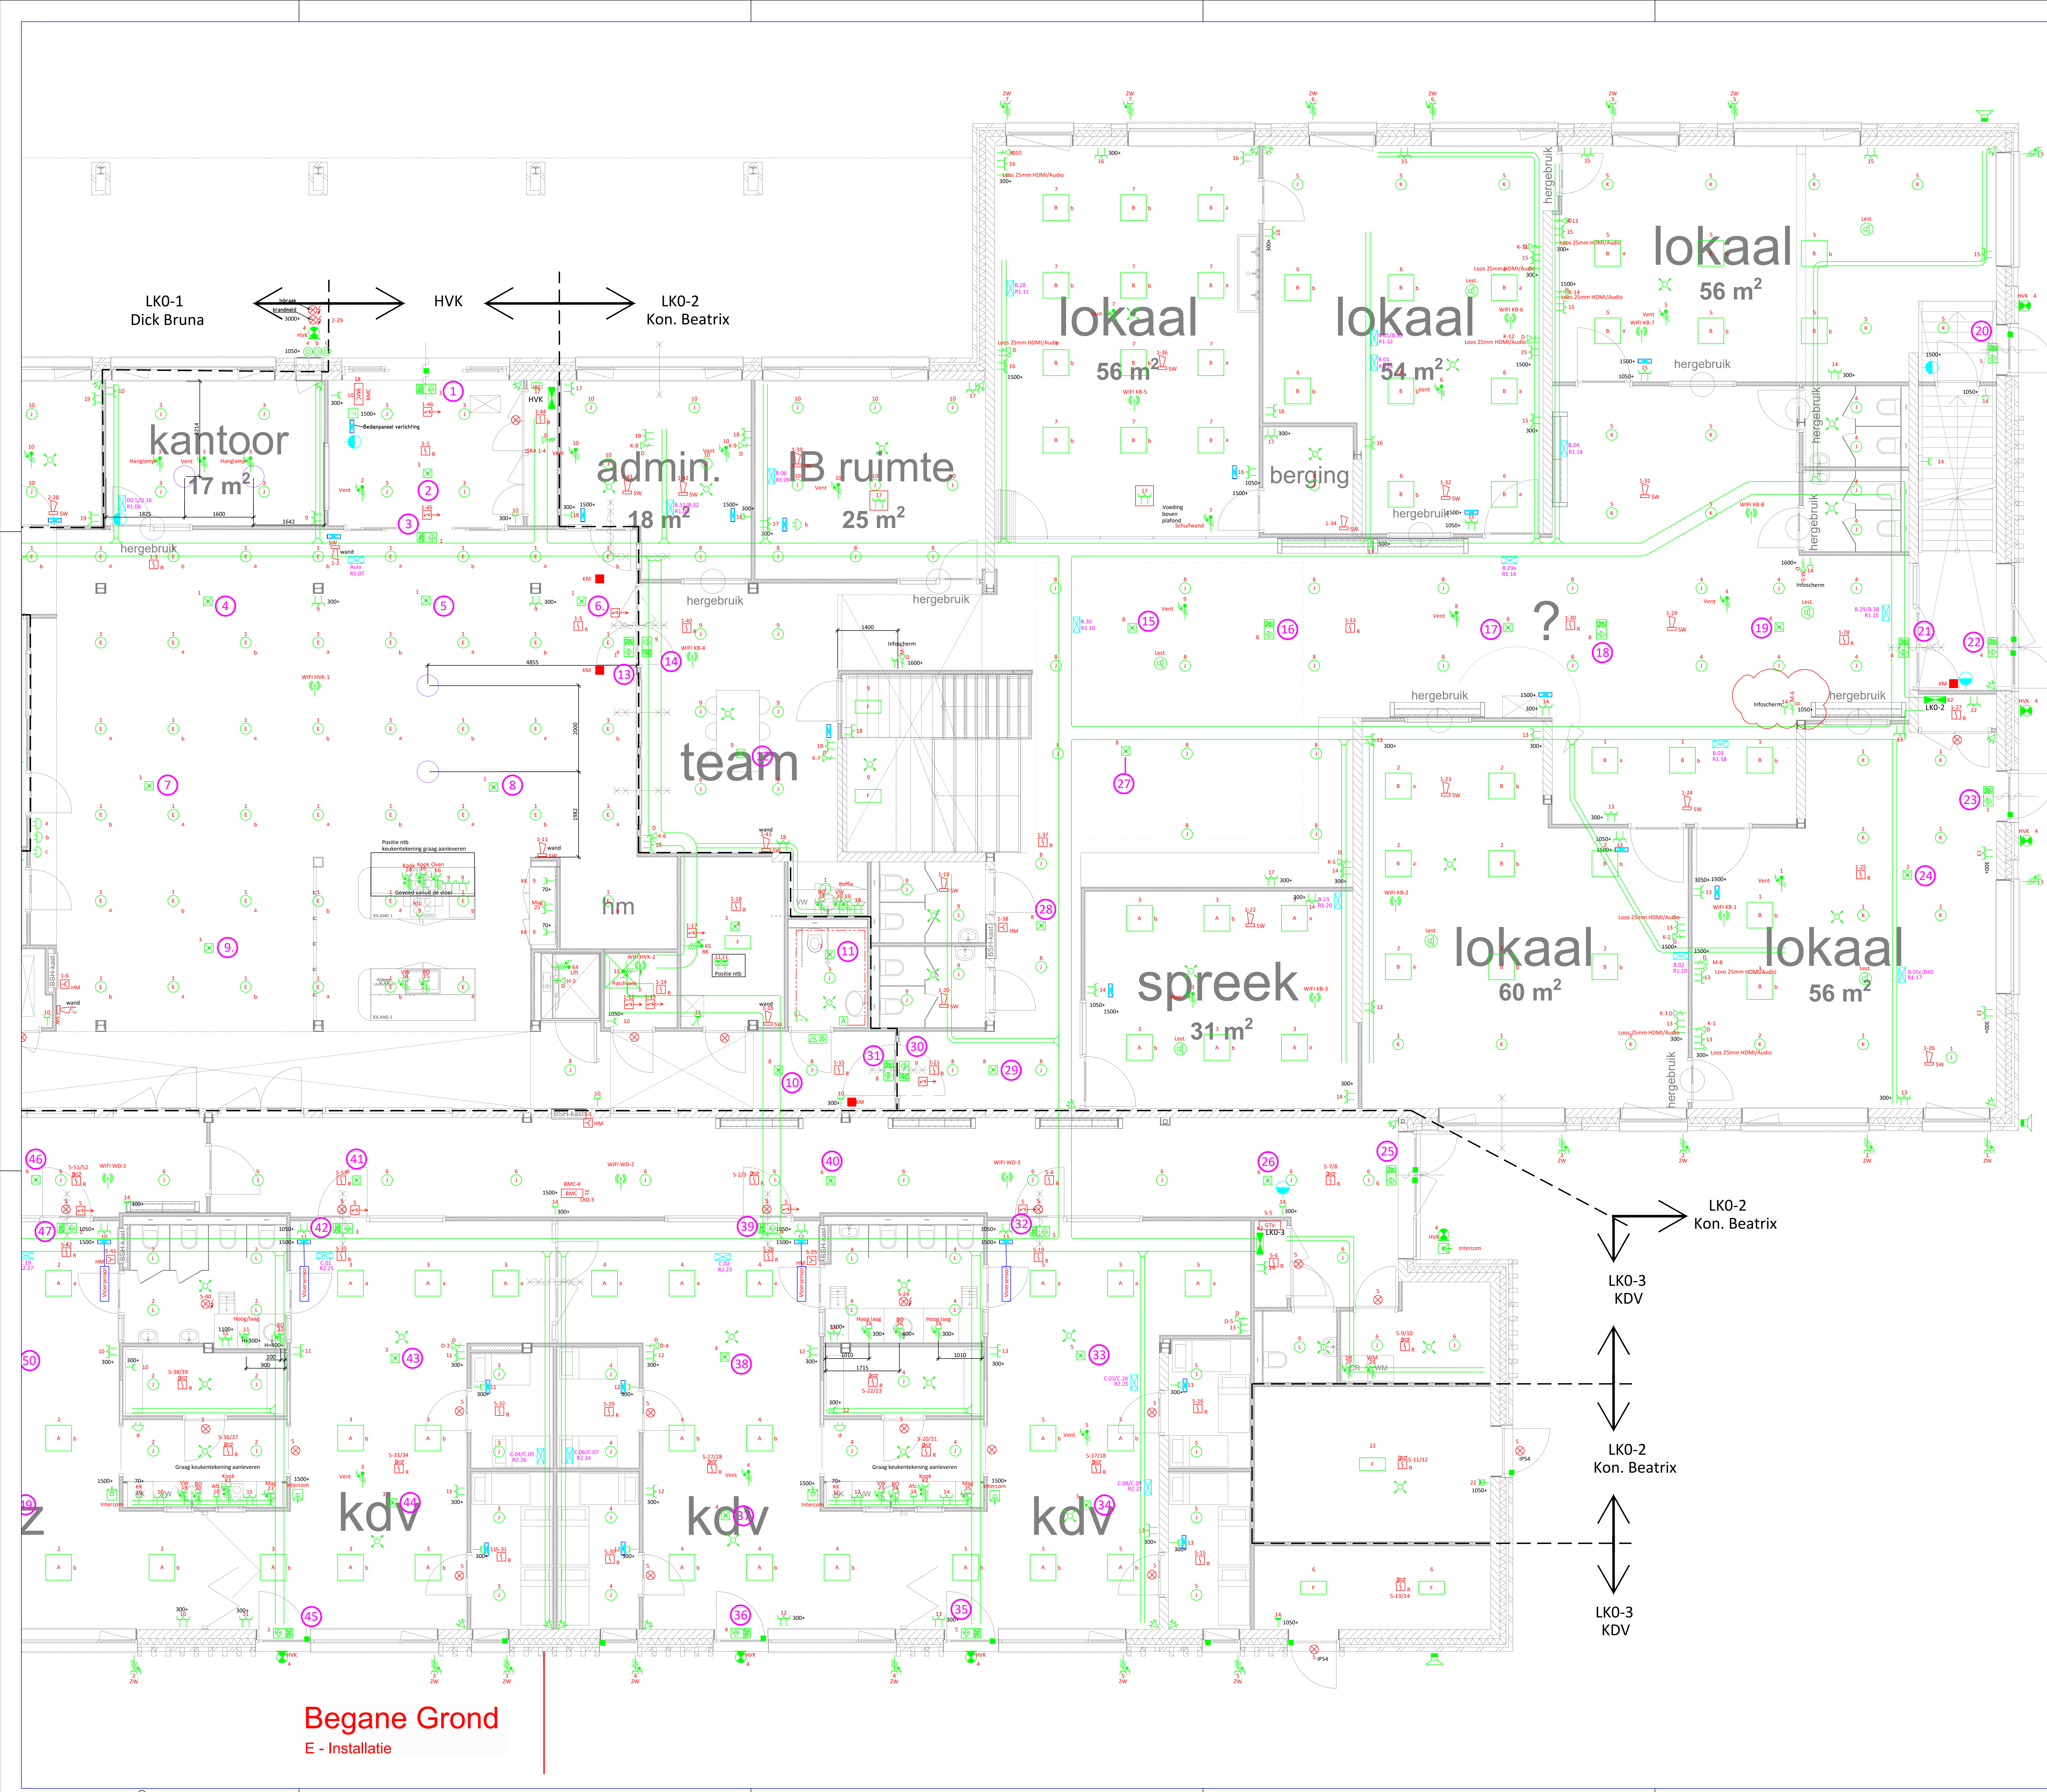

Begane Grond  
E - Installatie