


Nieuw

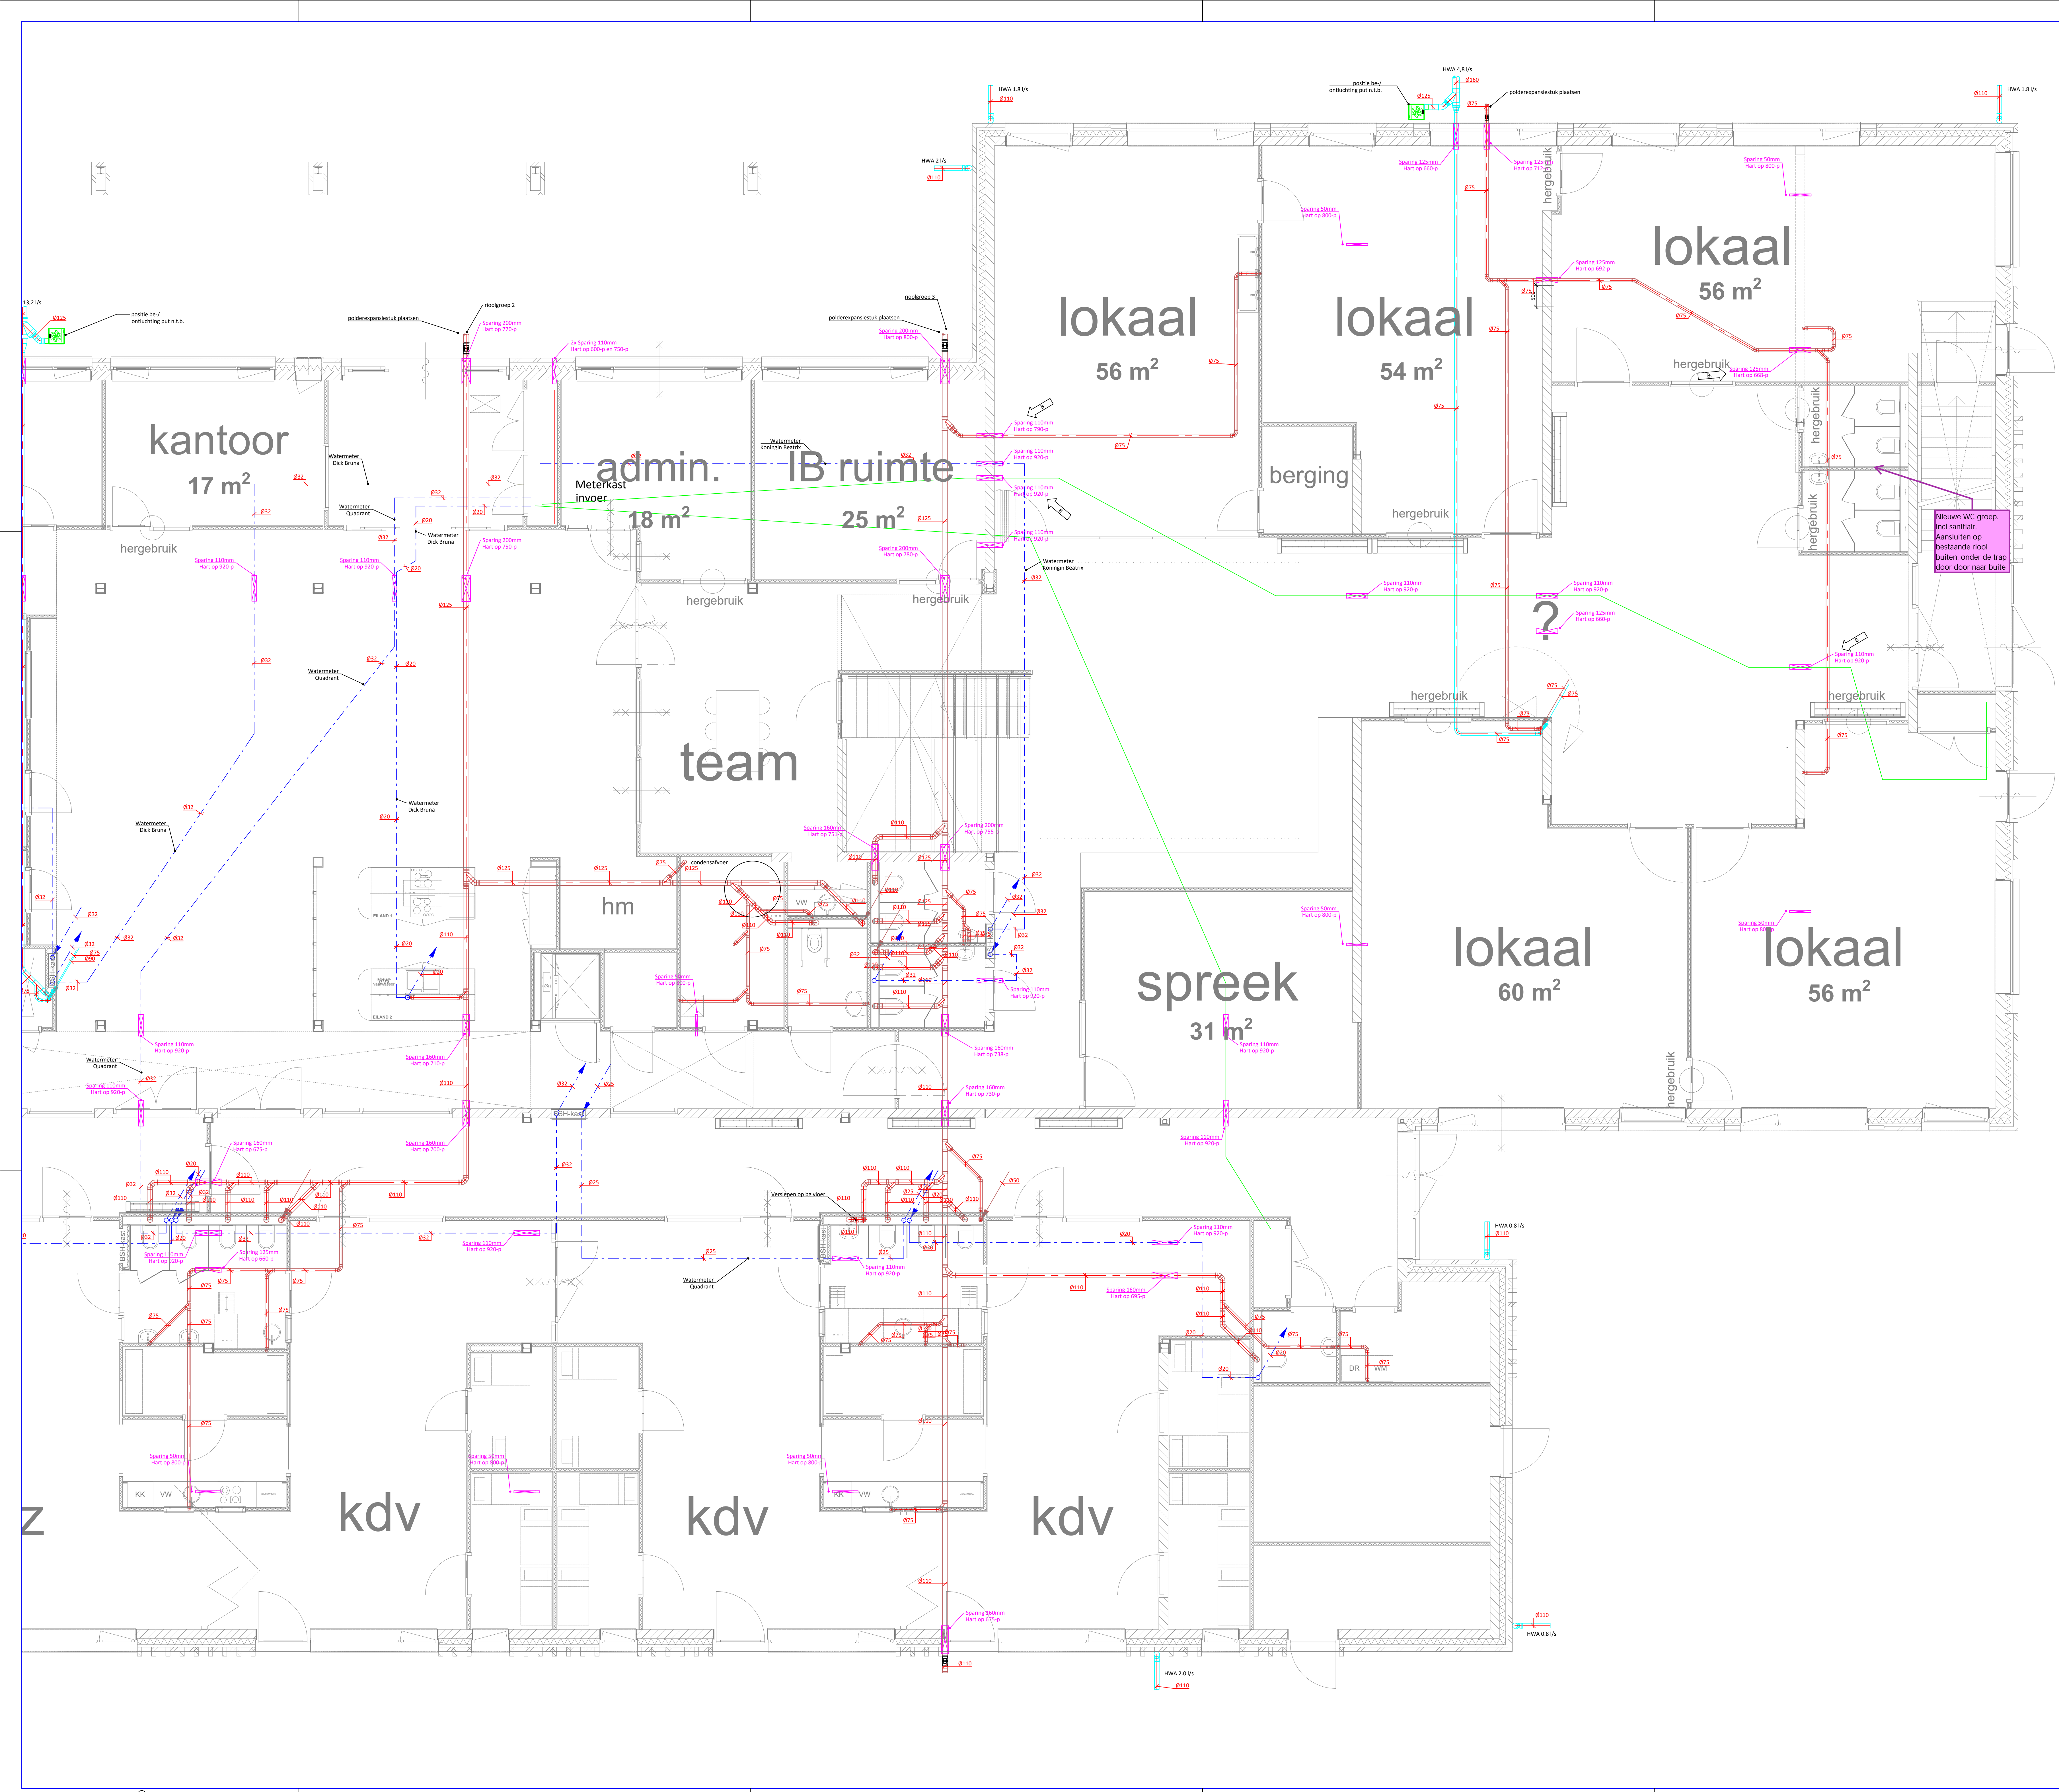

| | | | |
|---|----------------------------|--|--------------|
| | | | |
| | | | |
| Code | Omschrijving | Initiële | Datum |
| Project: | Parik Triangel Waddinxveen | Discipline: | Werktuigbouw |
| Pariklozen 3 | | Fase: | Revisie |
| 2742 MS Waddinxveen | | Datum: | 21-1-19 |
| Omschrijving: | Sanitaire installatie | Bouwjaar: | 14-9-2019 |
| Fundering | | Get. door: | BZJ |
| | | School: | ISO |
| BRANDSEN INSTALLATIE-TECHNIEK B.V. | | Tehne: 50-2 Formaat: A0 | |
| Antonia Fokkerstraat 89 3721 MP Barneveld Tel: 0342-407175 www.brandsen-installatietechnik.nl info@brandsen-installatietechnik.nl | | Scheidingswerken sanitaire verwarming lichtbehandeling aandrijving met & regeltechniek elektronisch | |