


# Nieuw

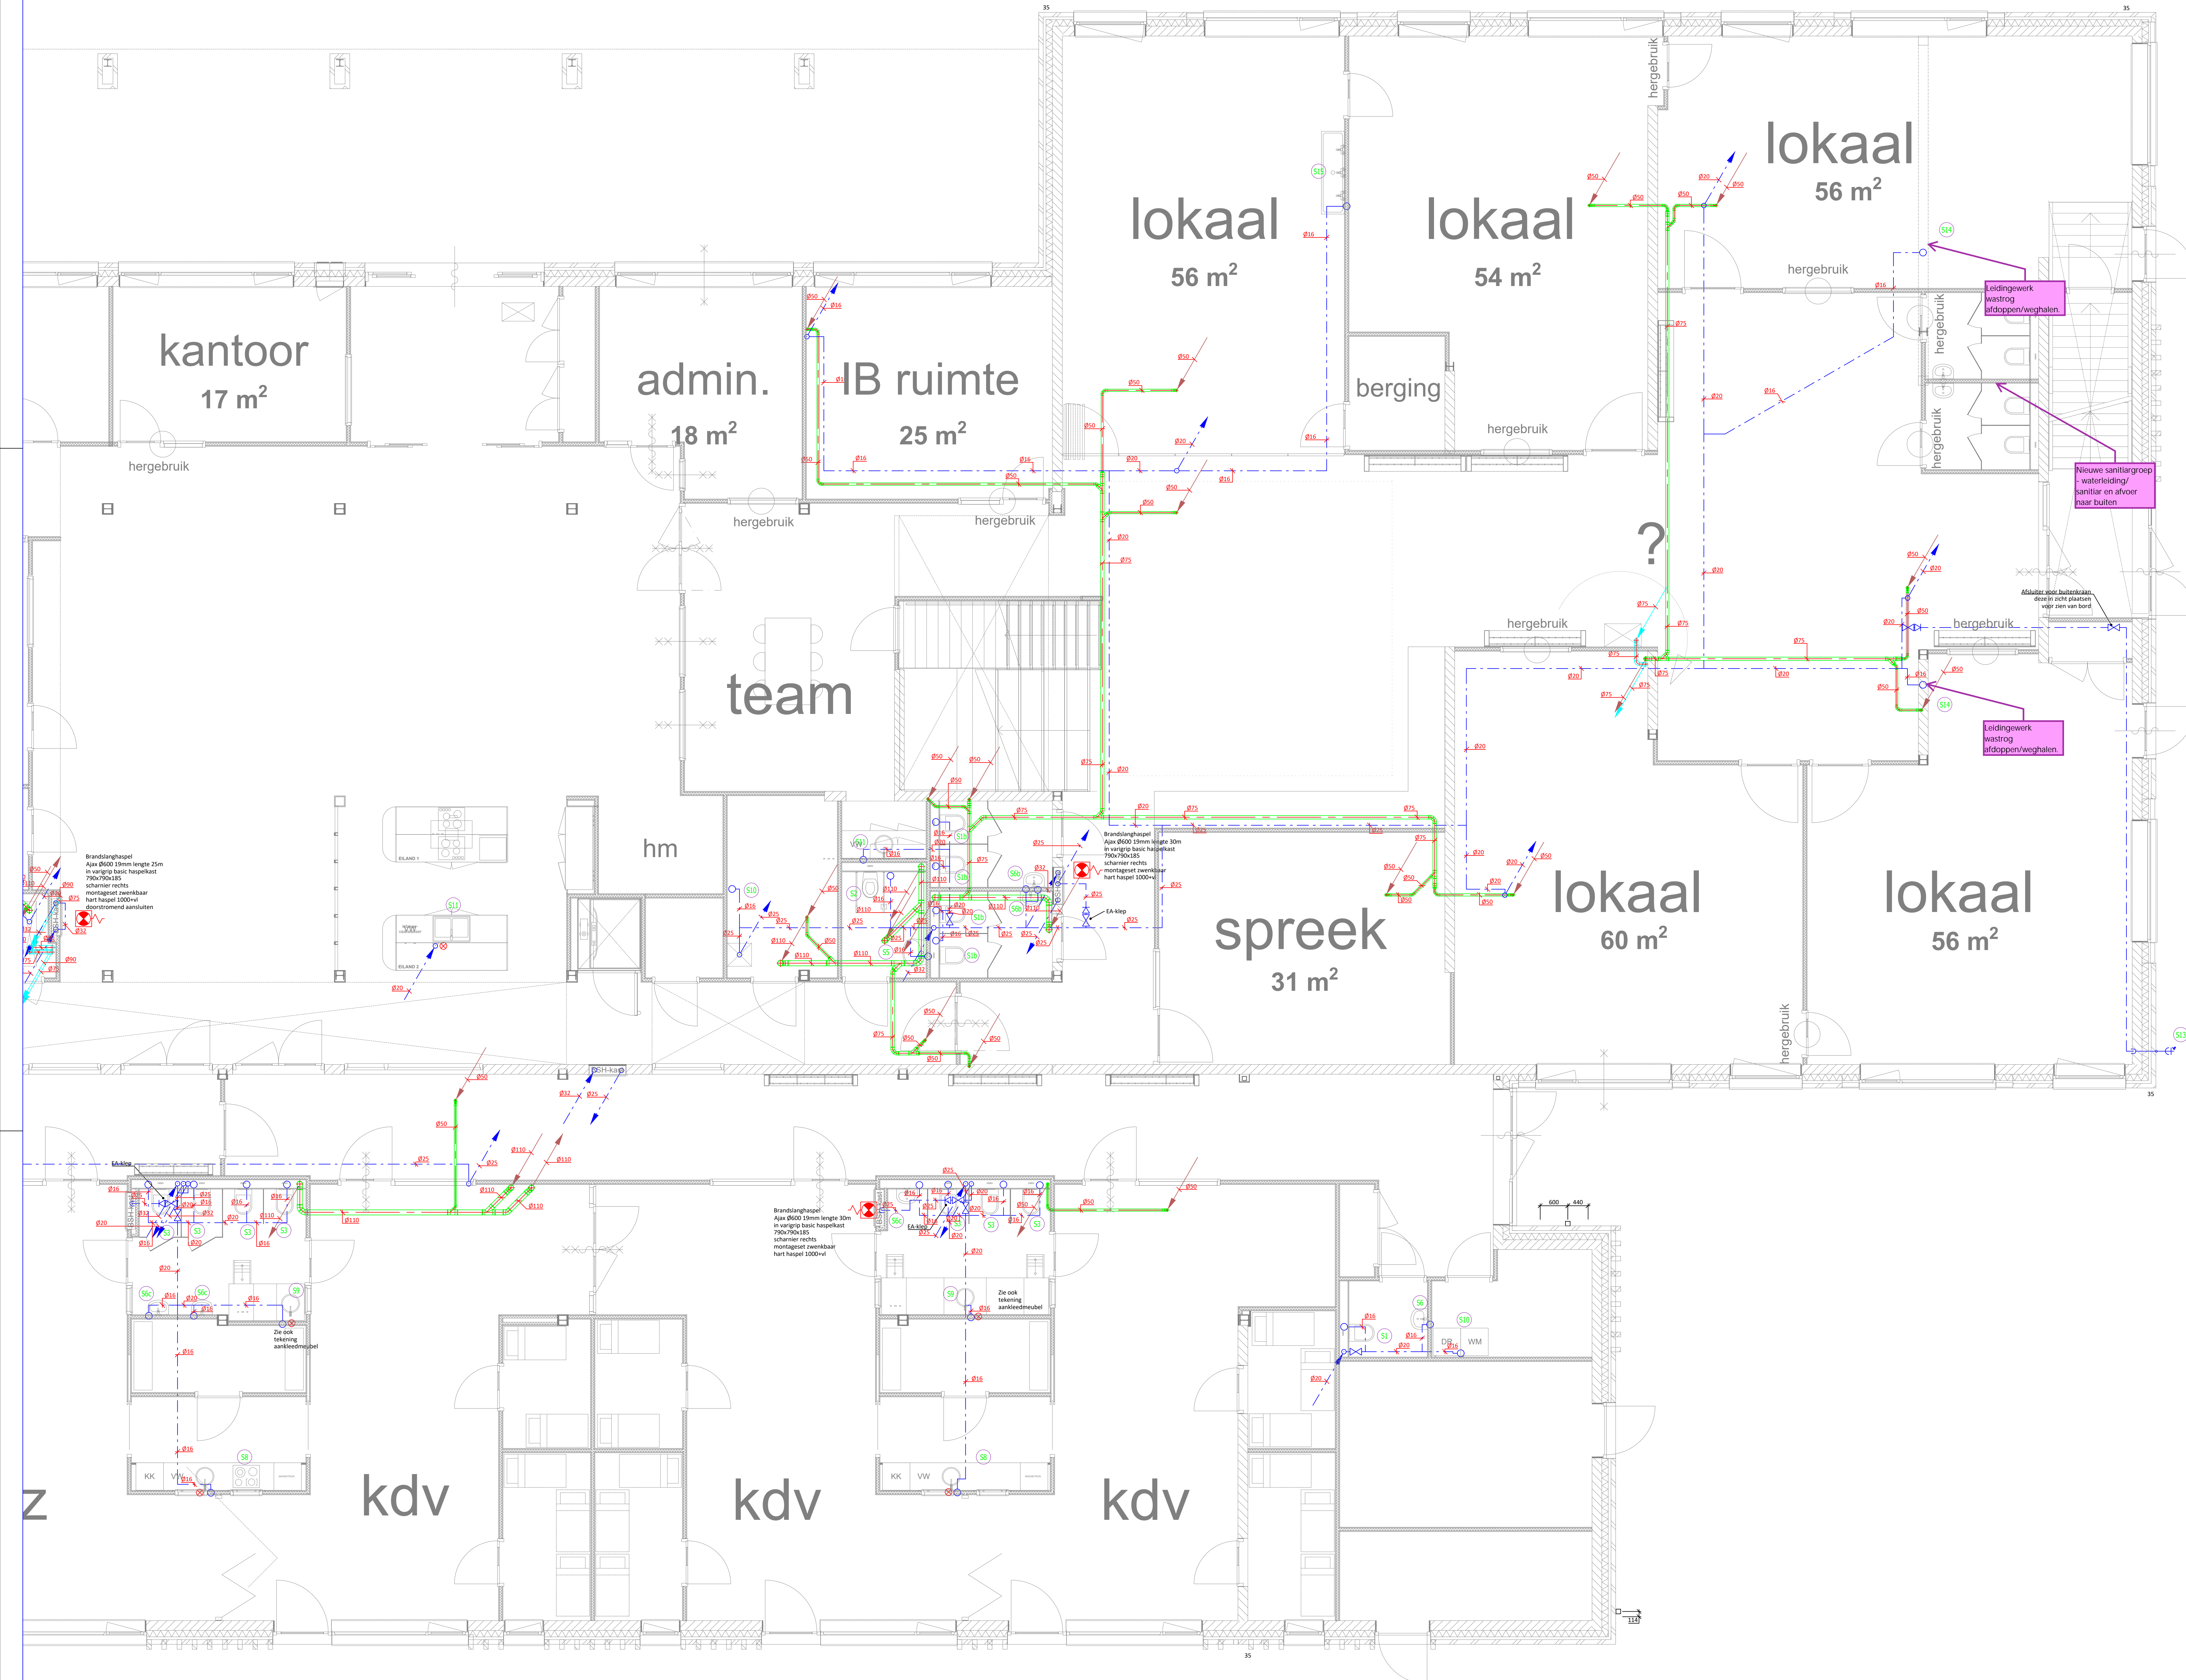

Let op: Ziet ook opmerkingen op andere verdiepingen

Code	Omschrijving	Initiaal	Datum
<b>Project:</b> <b>Park Triangel Waddinxveen</b> Parloirien 3 Zwa MC Waddinxveen			
<b>Omschrijving:</b> Sontaire installatie Begone grond			
		<b>Discipline:</b>	<b>Werktuigbouw</b>
		Fase:	Revisie
		Datum:	20-3-19
		Bouwnr:	14-3-2019
		Get. door:	Bfz
		School:	LSD
		Teken:	
			<b>Format:</b>