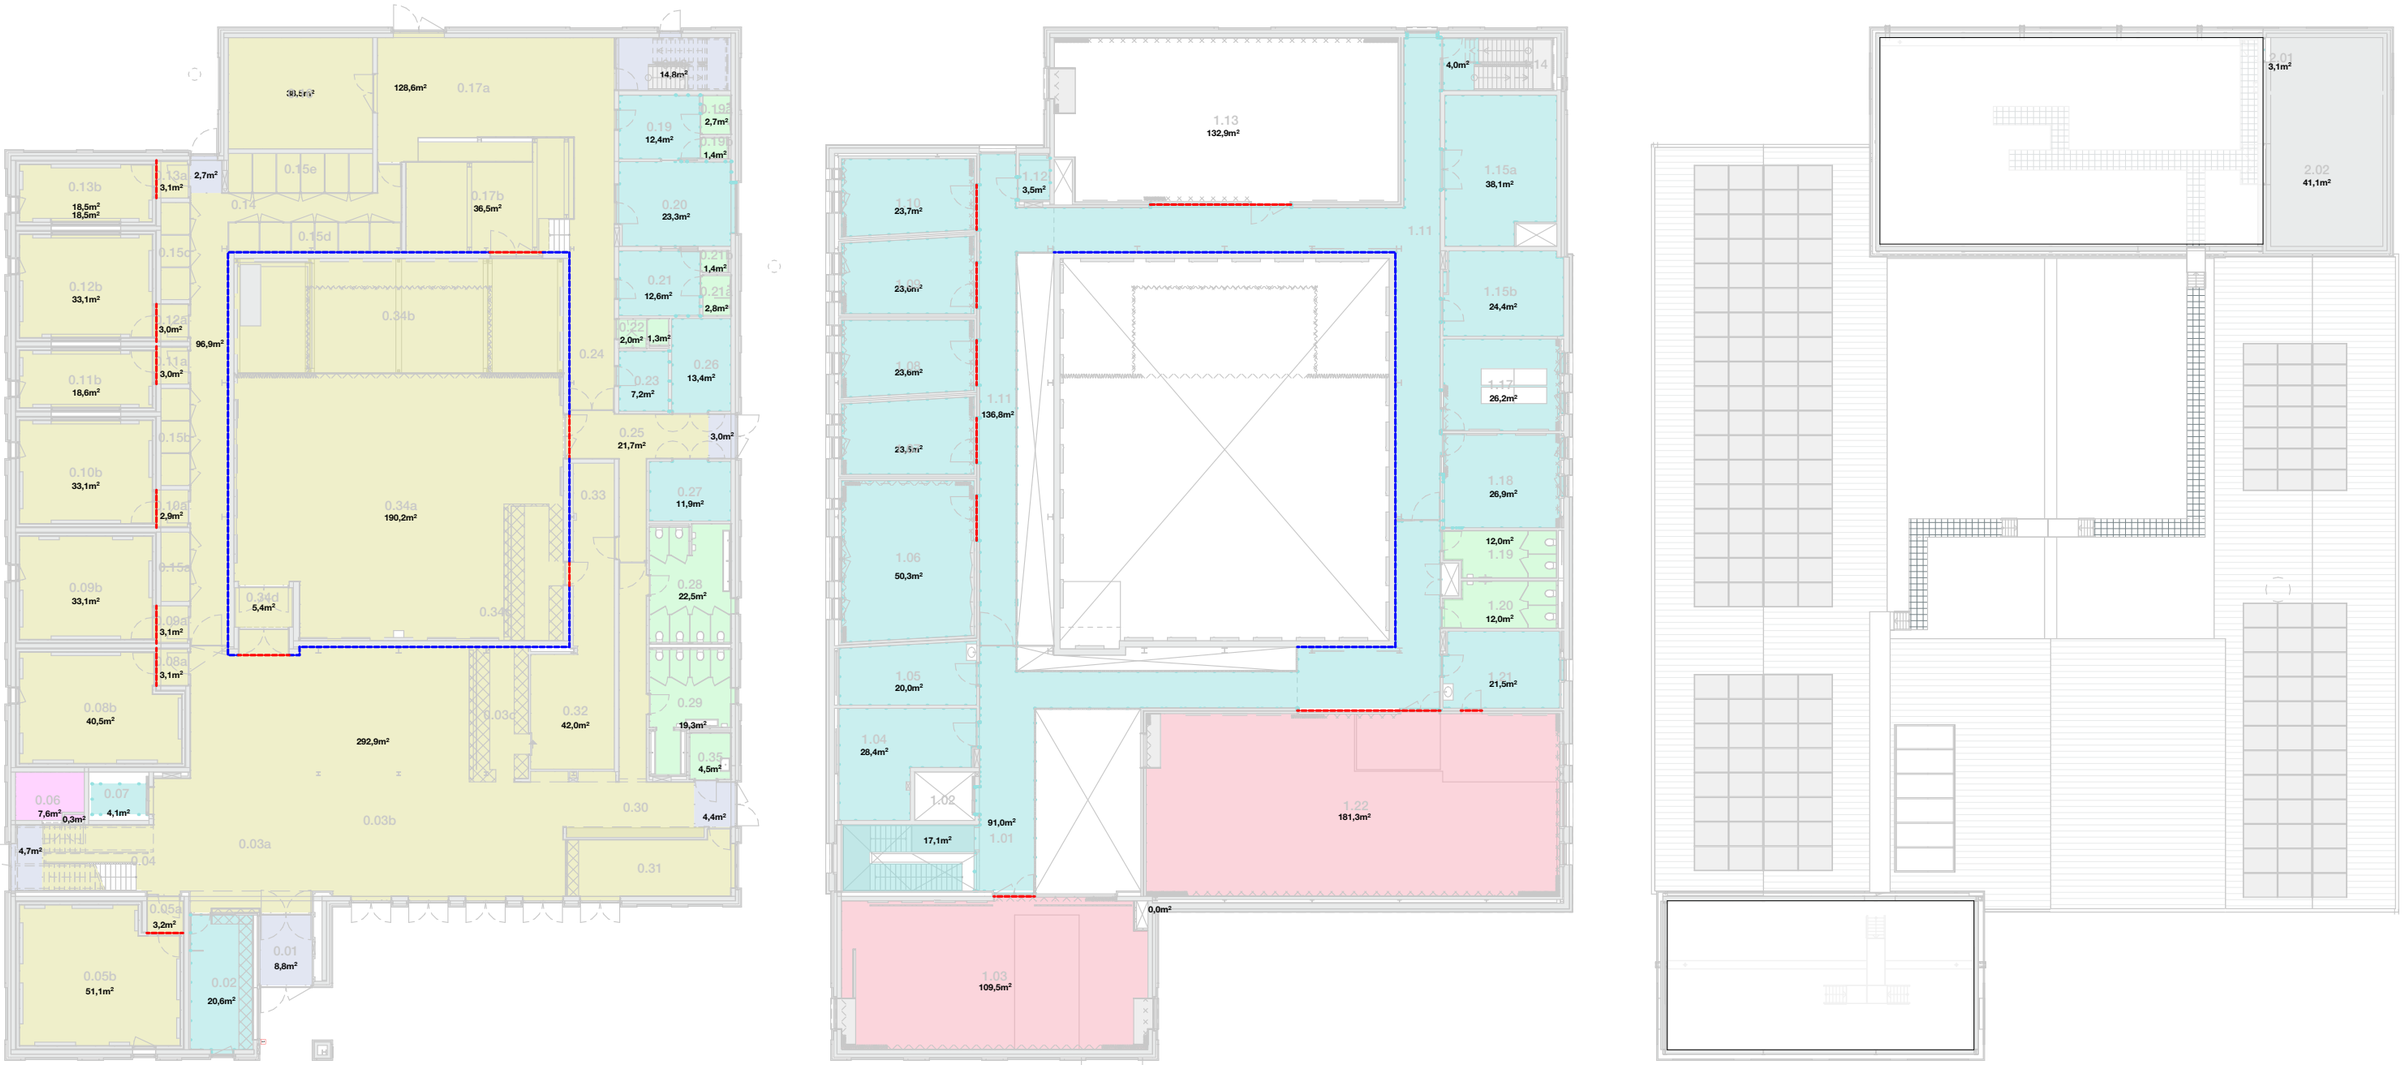


renvooi vloerafwerking

zie TO.601 Afwerkstaat voor materiaalomschrijvingen

- V01 - tegels PVC VEKA
- V02 - linoleum
- V03 - schoonloopmat
- V04 - dansvloer
- V05 - antistatisch linoleum
- V06 - tegels keramisch

- dilatatievoegprofiel vloer-wand
- dilatatievoegprofiel vloer-vloer

dreessen willemse architecten

Jan Campertstraat 5, 6416 SG Heerlen
+31 45 571 5755
www.dreessenwillemse.nl / info@dreessenwillemse.nl

project: Popcentrum Landgraaf
adres: Hofstraat Landgraaf
opdrachtgever: Gemeente Landgraaf

betreft: schema - vloerafwerkingen
schaal / formaat: 1:300 / A3
datum: 16.04.2026 *wijziging A 22.05.2026*

DEFINITIEF

2504 TO.610