


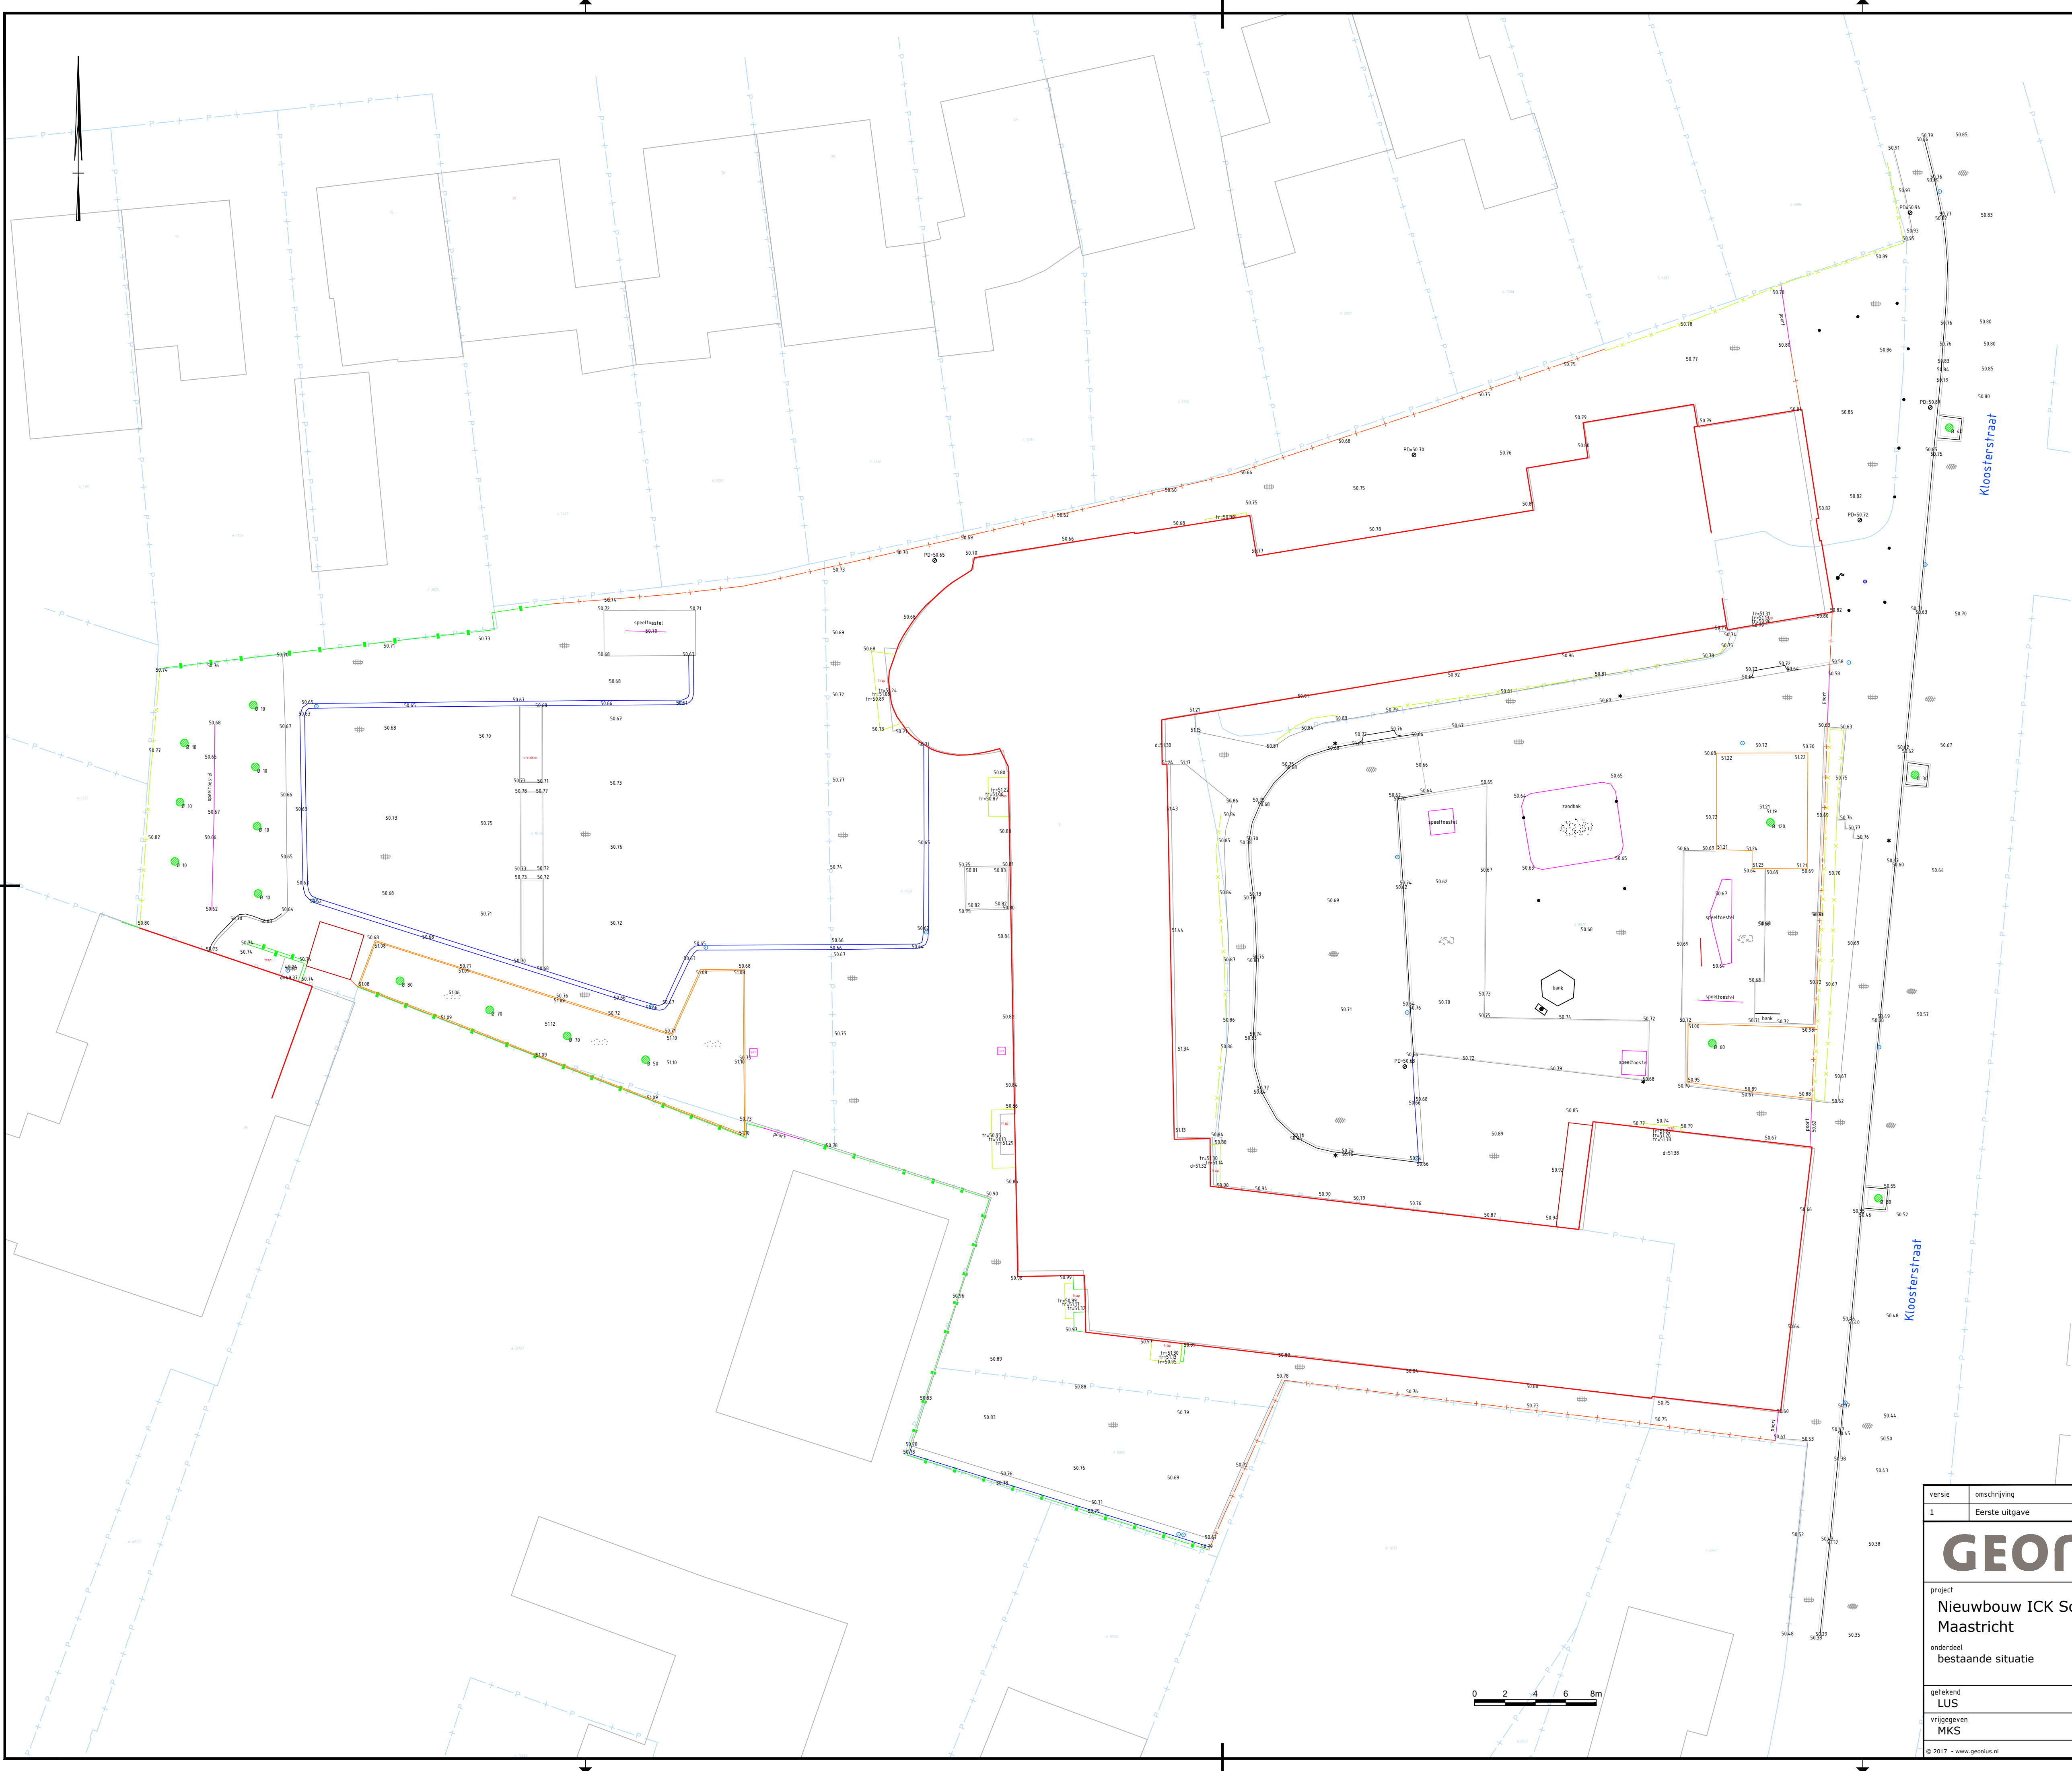

- asfaltlijn

achterkant bandenlijn

klinkertlijn

molgoot

tegellijn

grondkerende wand

haag

raster

schutting

poort

muur

hoofdgebouw

trap

speeltoestel

bank

haag met raster

bijgebouw
- kol

lichtmast

vlaggenmast

paaltje

boom en stamdiameter

speeltoestel

kunstwerk

putdeksel hoogte

waterputje

hoogte cijfer

tegelveerharding

klinterverharding

asfaltverharding

halfverharding


zand

schors/houtsnippers

Hoogtes zijn afkomstig van met GNSS ingemeten vaste punten. De hoogtes zijn onderling gecorrigeerd met behulp van de totalstation.

GNSS-transformatieparameters: RDNAPTRANS2018.

De grenzen in de tekening zijn afkomstig van de kadastrale kaart, ter beschikking gesteld door derden. Aan dit kaartmateriaal kunnen geen maten worden ontleend. De grenzen zijn niet in het terrein zichtbaar gemaakt.

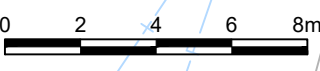

versie	omschrijving	datum	getekend	vrijgegeven
1	Eerste uitgave	17-11-2022	LUS	MKS
GEONIUS Geonius Geodesie De Asselen Kuil 10 6161 RD Geleen +31 (0) 88 1300 600				
project		opdrachtgever		
Nieuwbouw ICK Scharn		RO Groep Zuid		
Maastricht				
onderdeel		status	datum uitgave	
bestaande situatie		definitief	17-11-2022	
		schaal	blad	
		1:200	1 / 1	
getekend	paraaf	formaat	projectnummer	
LUS		A1	SA220326	
vrijgegeven	paraaf		documentsoort	
MKS			TEKENING	
		tekening nummer		versie
		1		1